

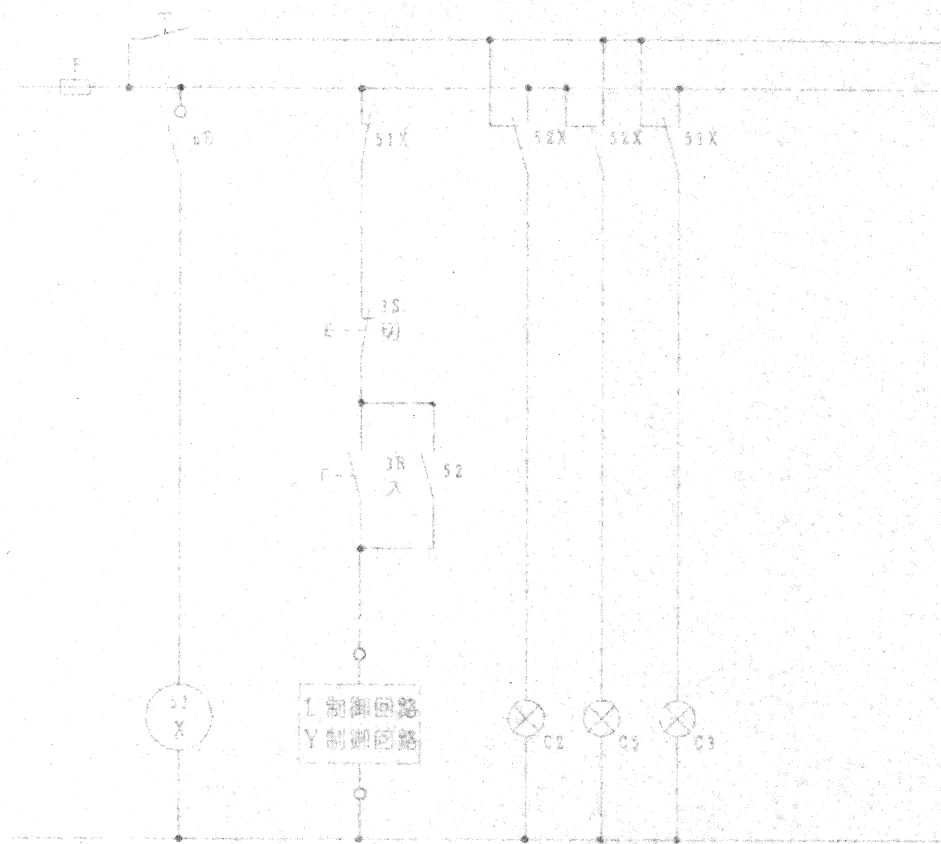
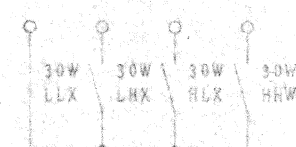
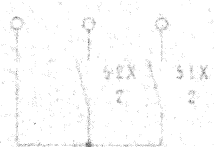


左上


1 - B


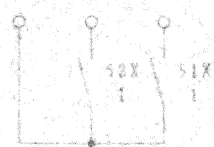


2 - 2.a - A B

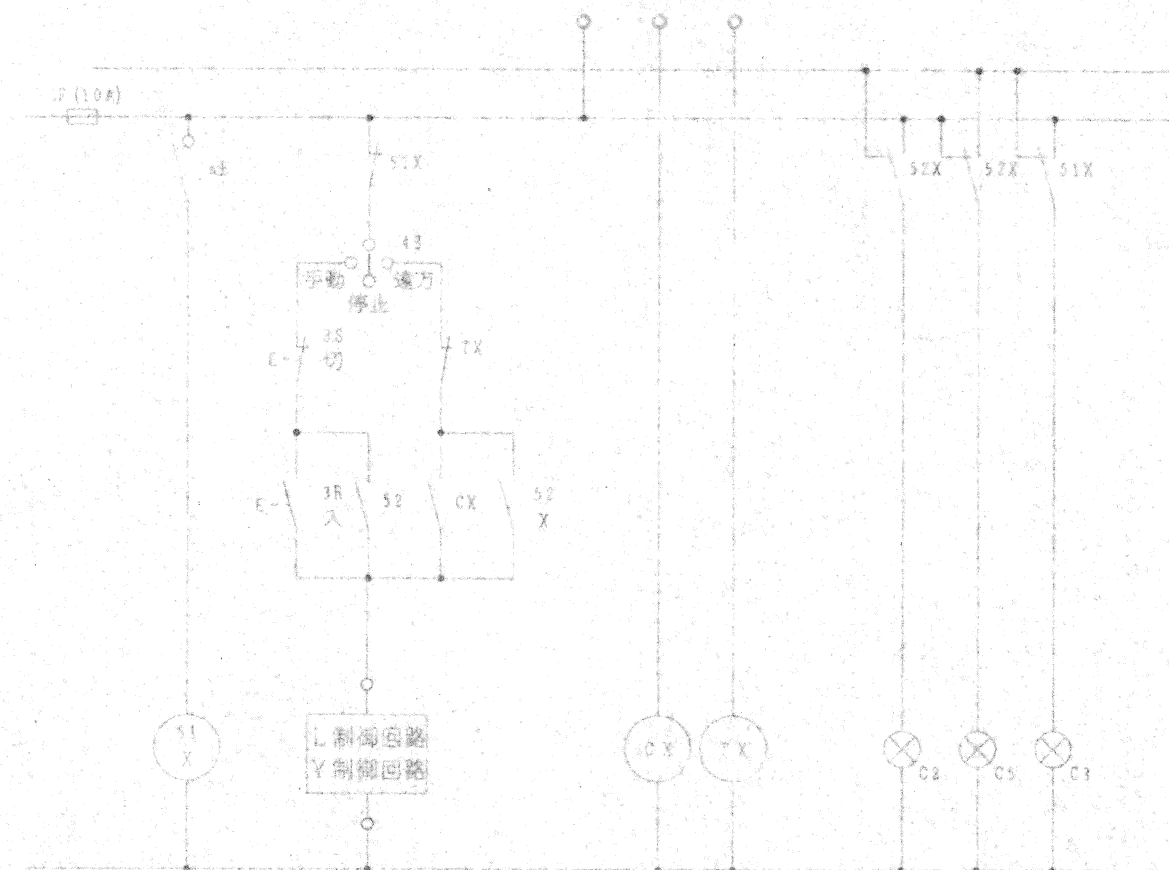

9 A E

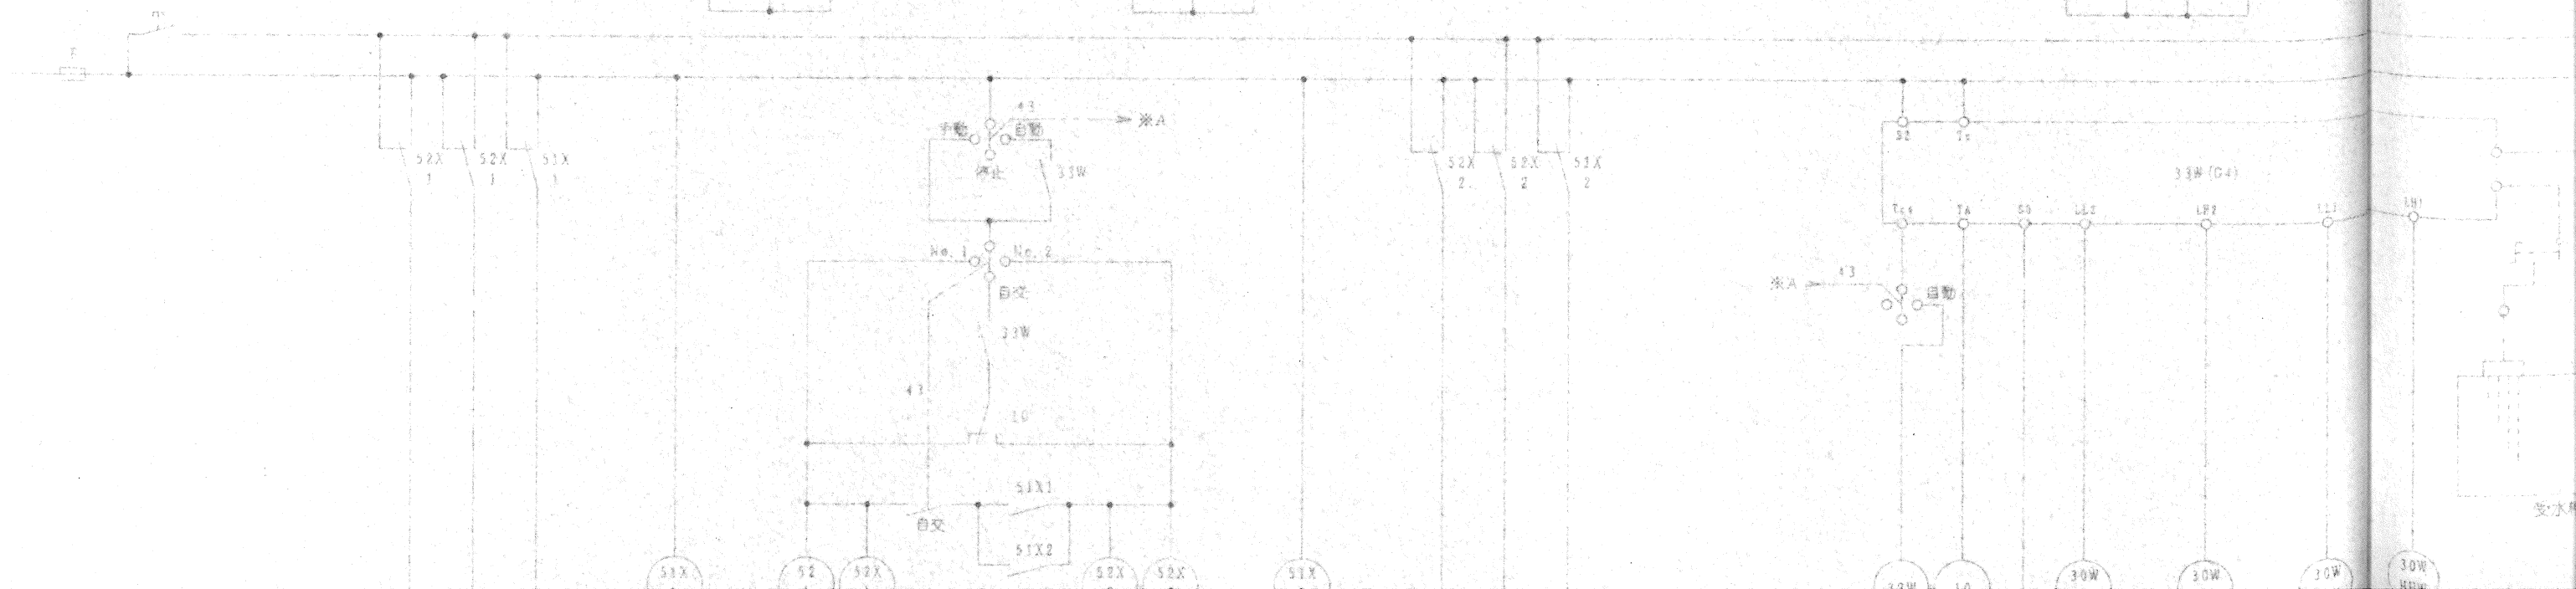


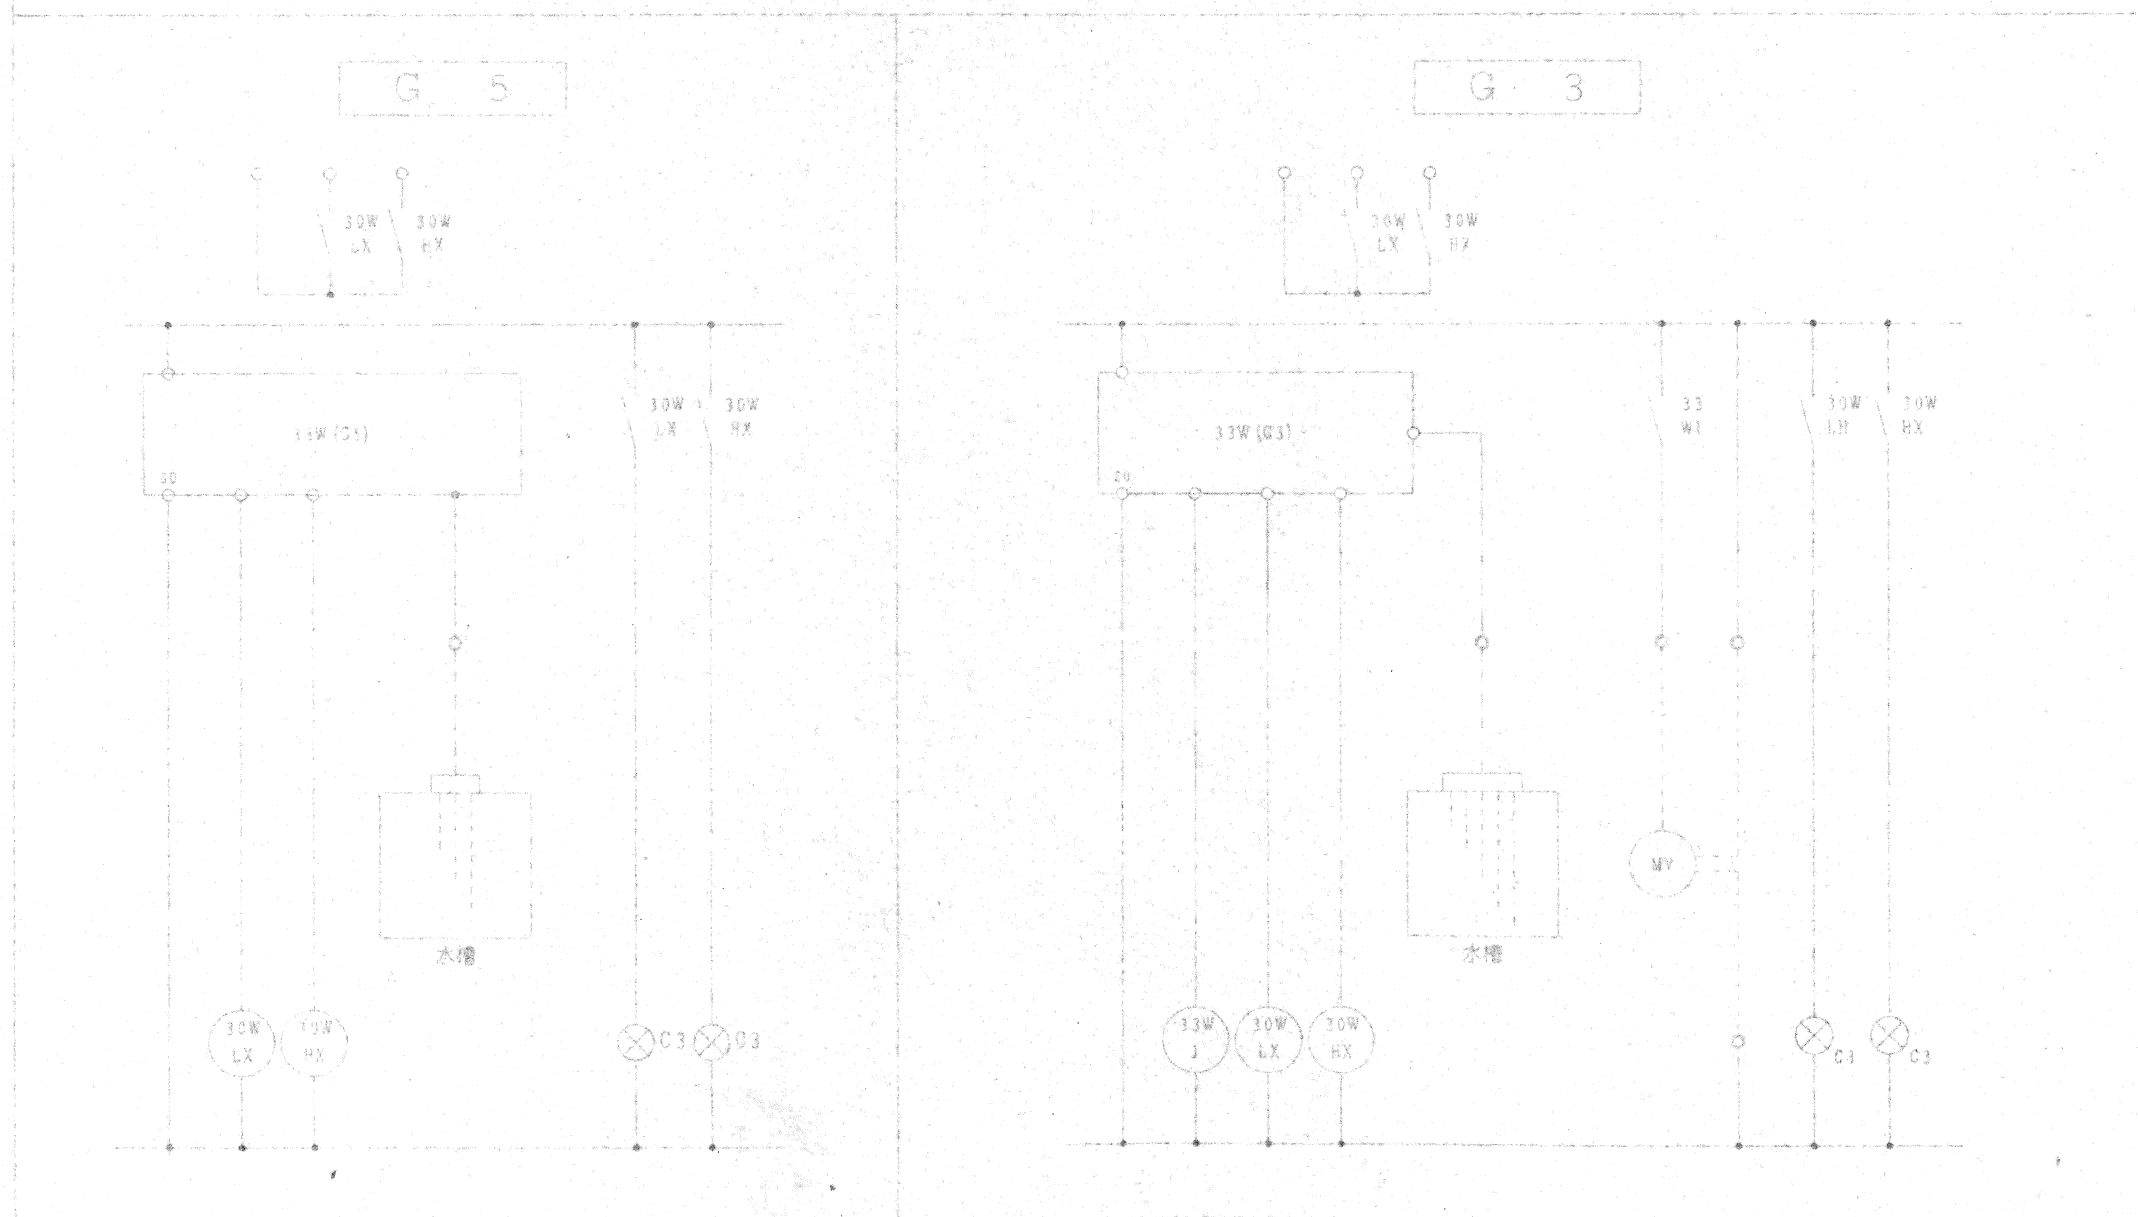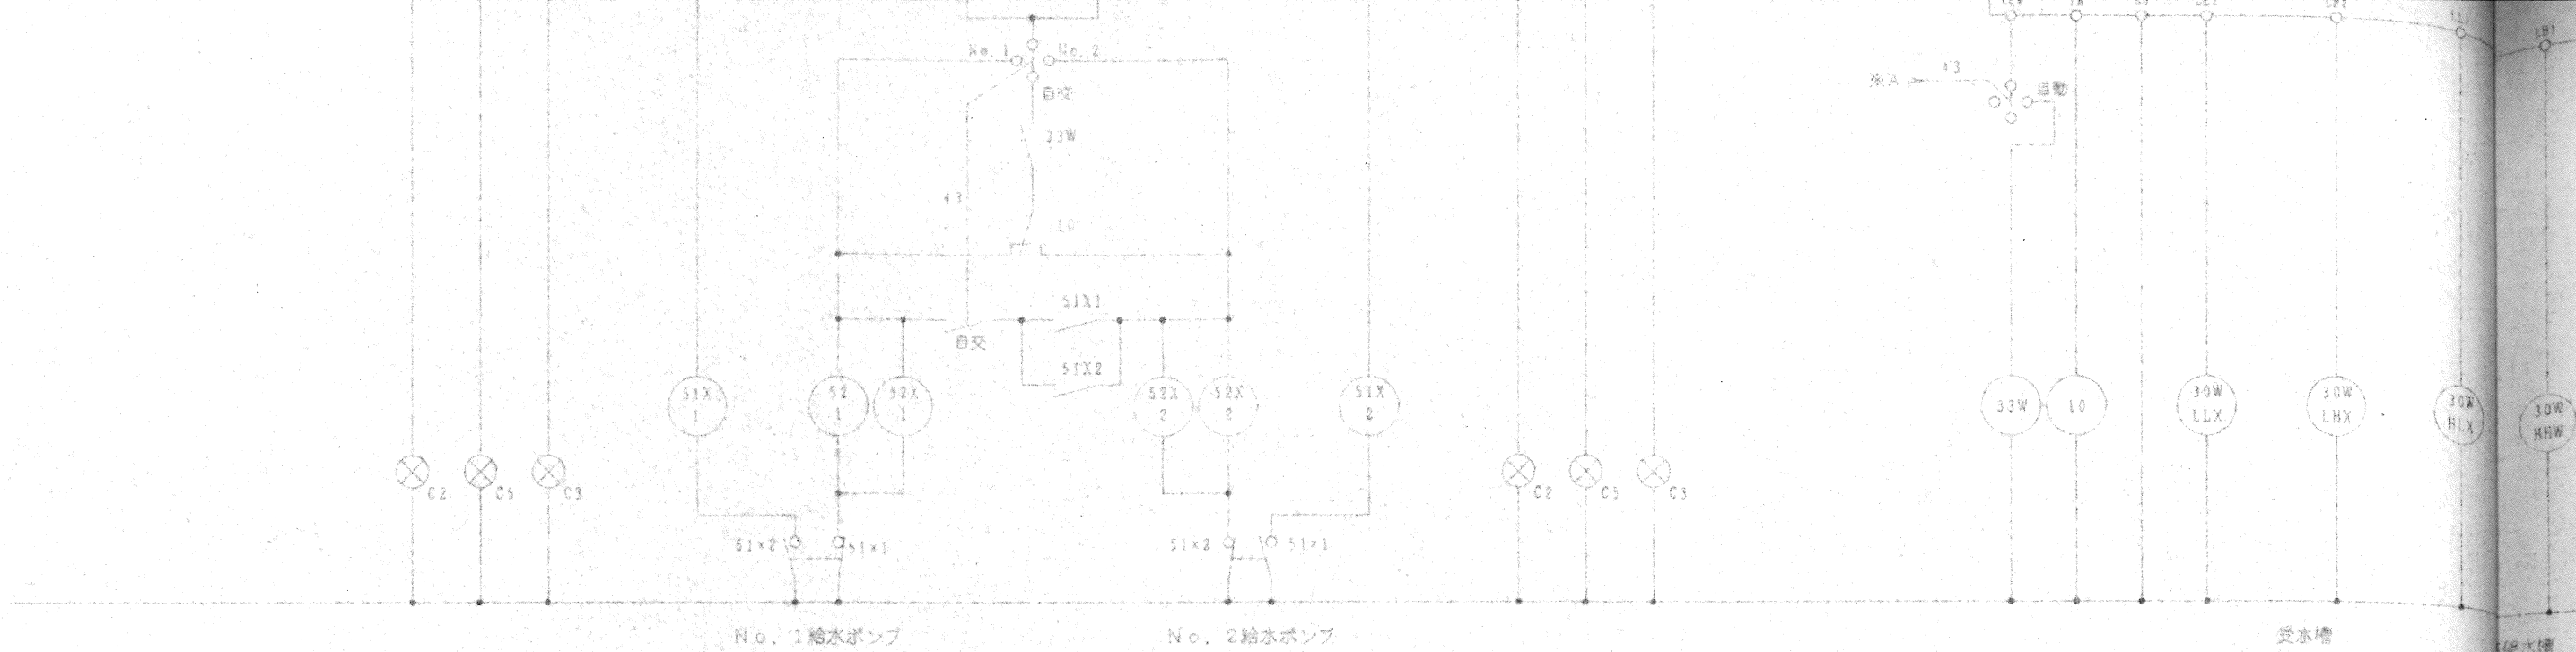


左下

右上



3 - B

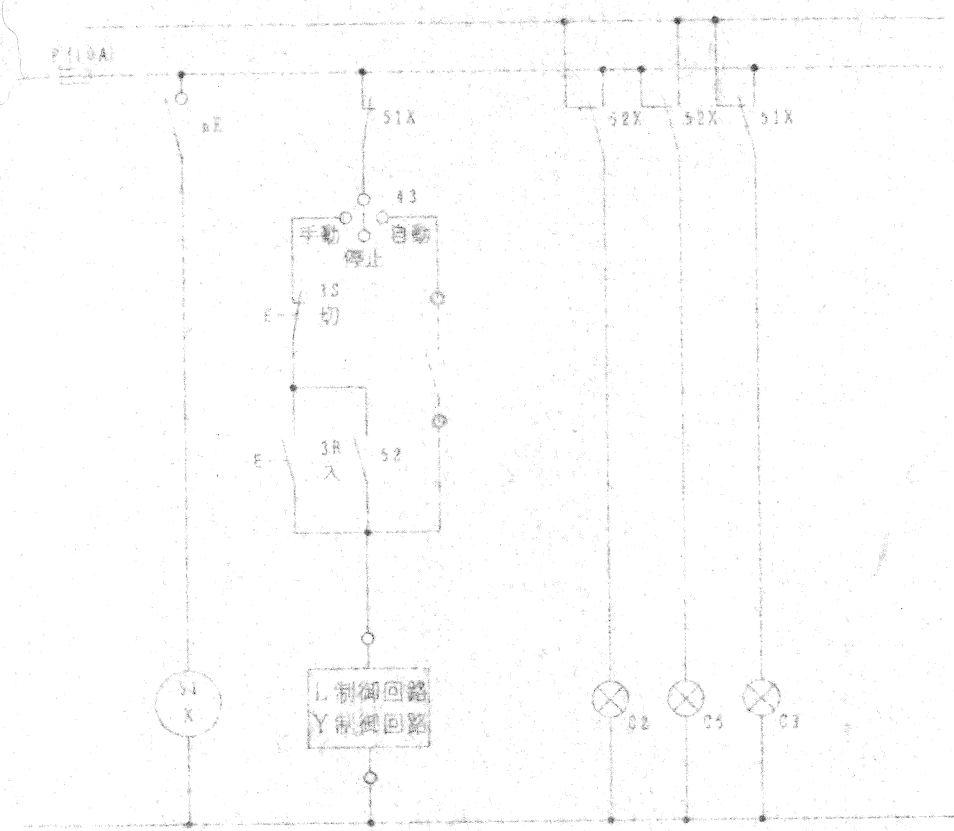


3 - A B


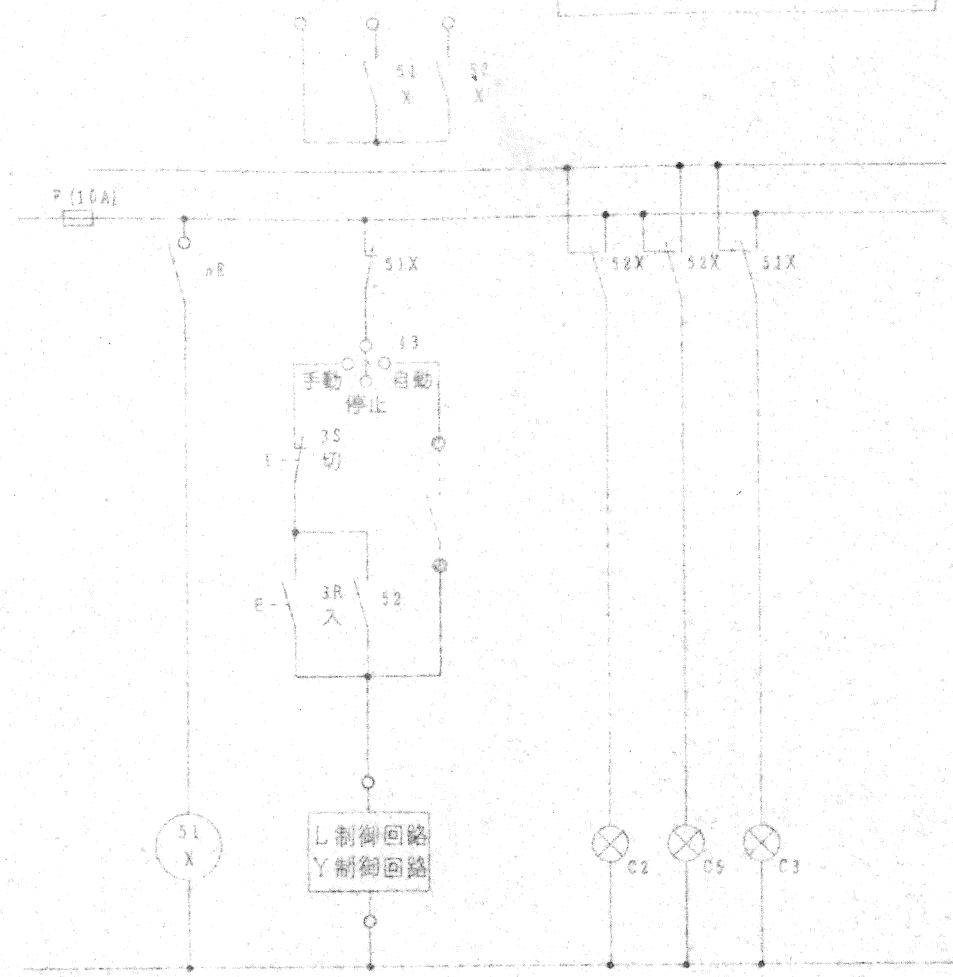


9 A B + G 5

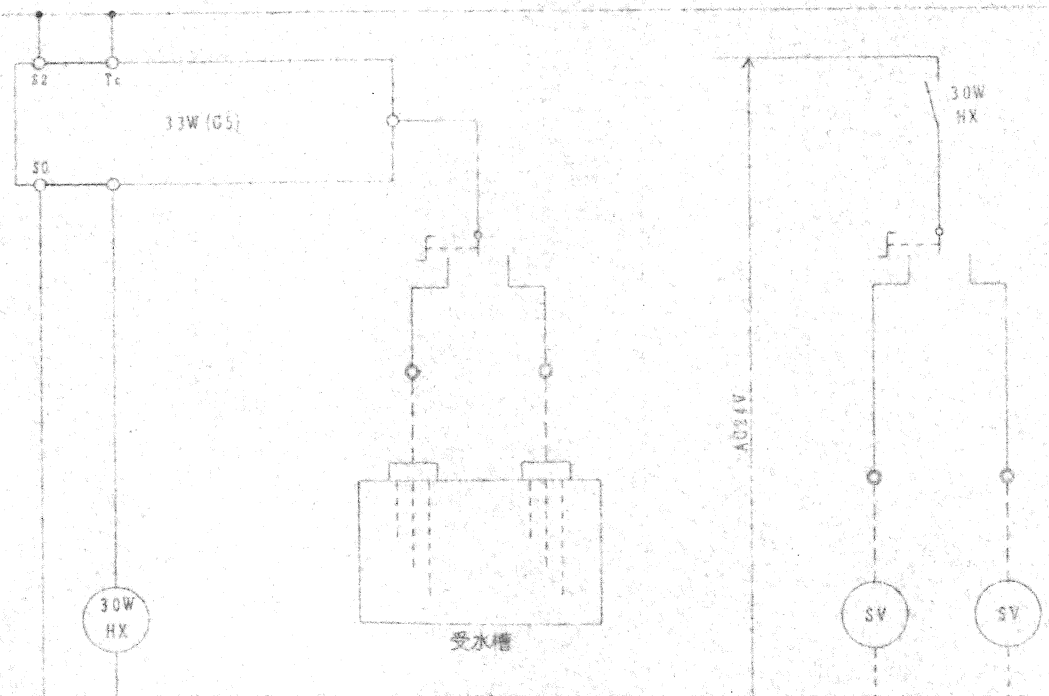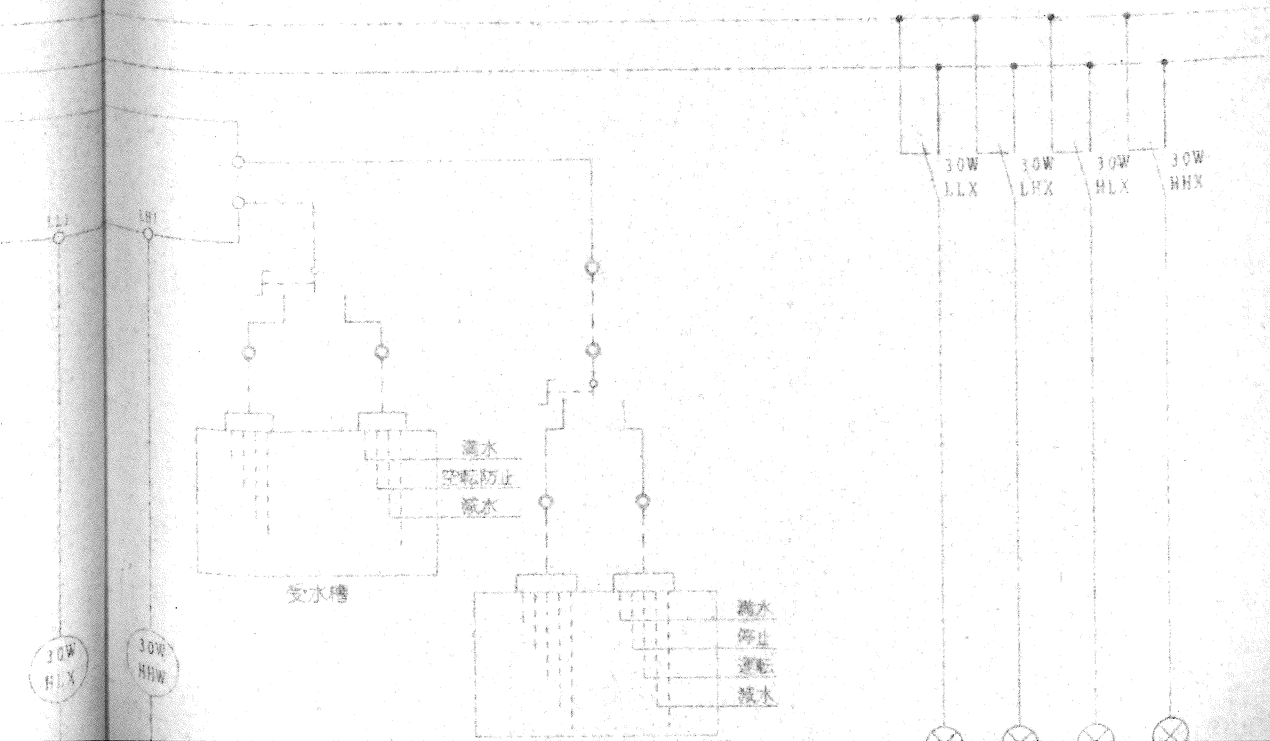


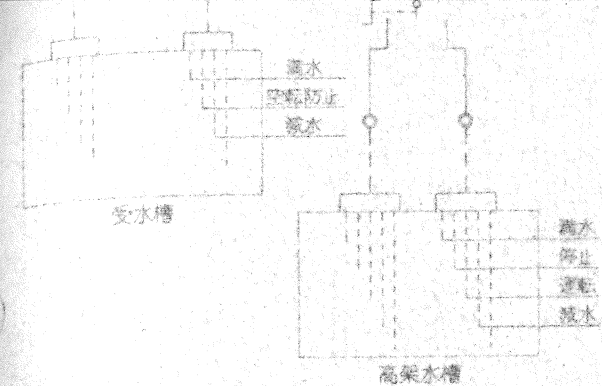

30W
HX

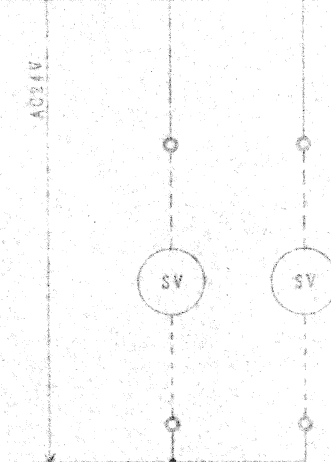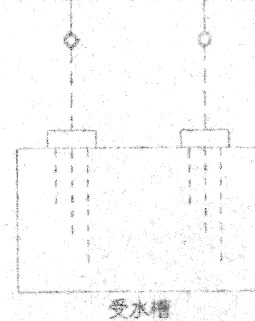

警報ブザー回路

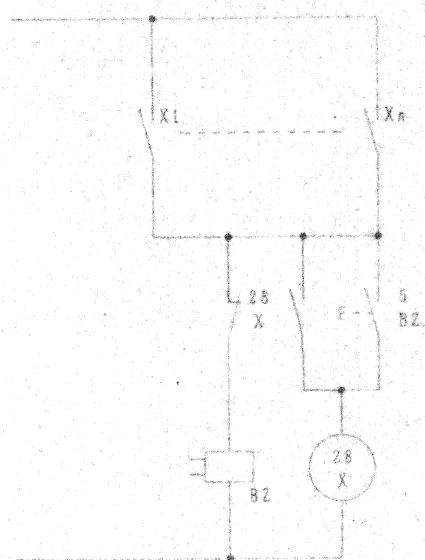


始動方式

L 制御回路



Y 制御回路

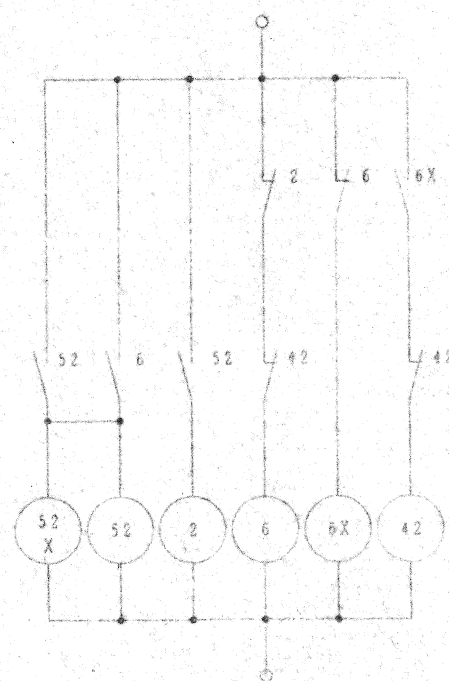

県立養護老人ホーム母来寮改築
電気設備工事

設計番号
E-12/36

完成図

図面番号
E-12

操作制御方式展開接続図

縮尺
—

検図

担当

製図

右下

新陽・北村共同企業体