



左上

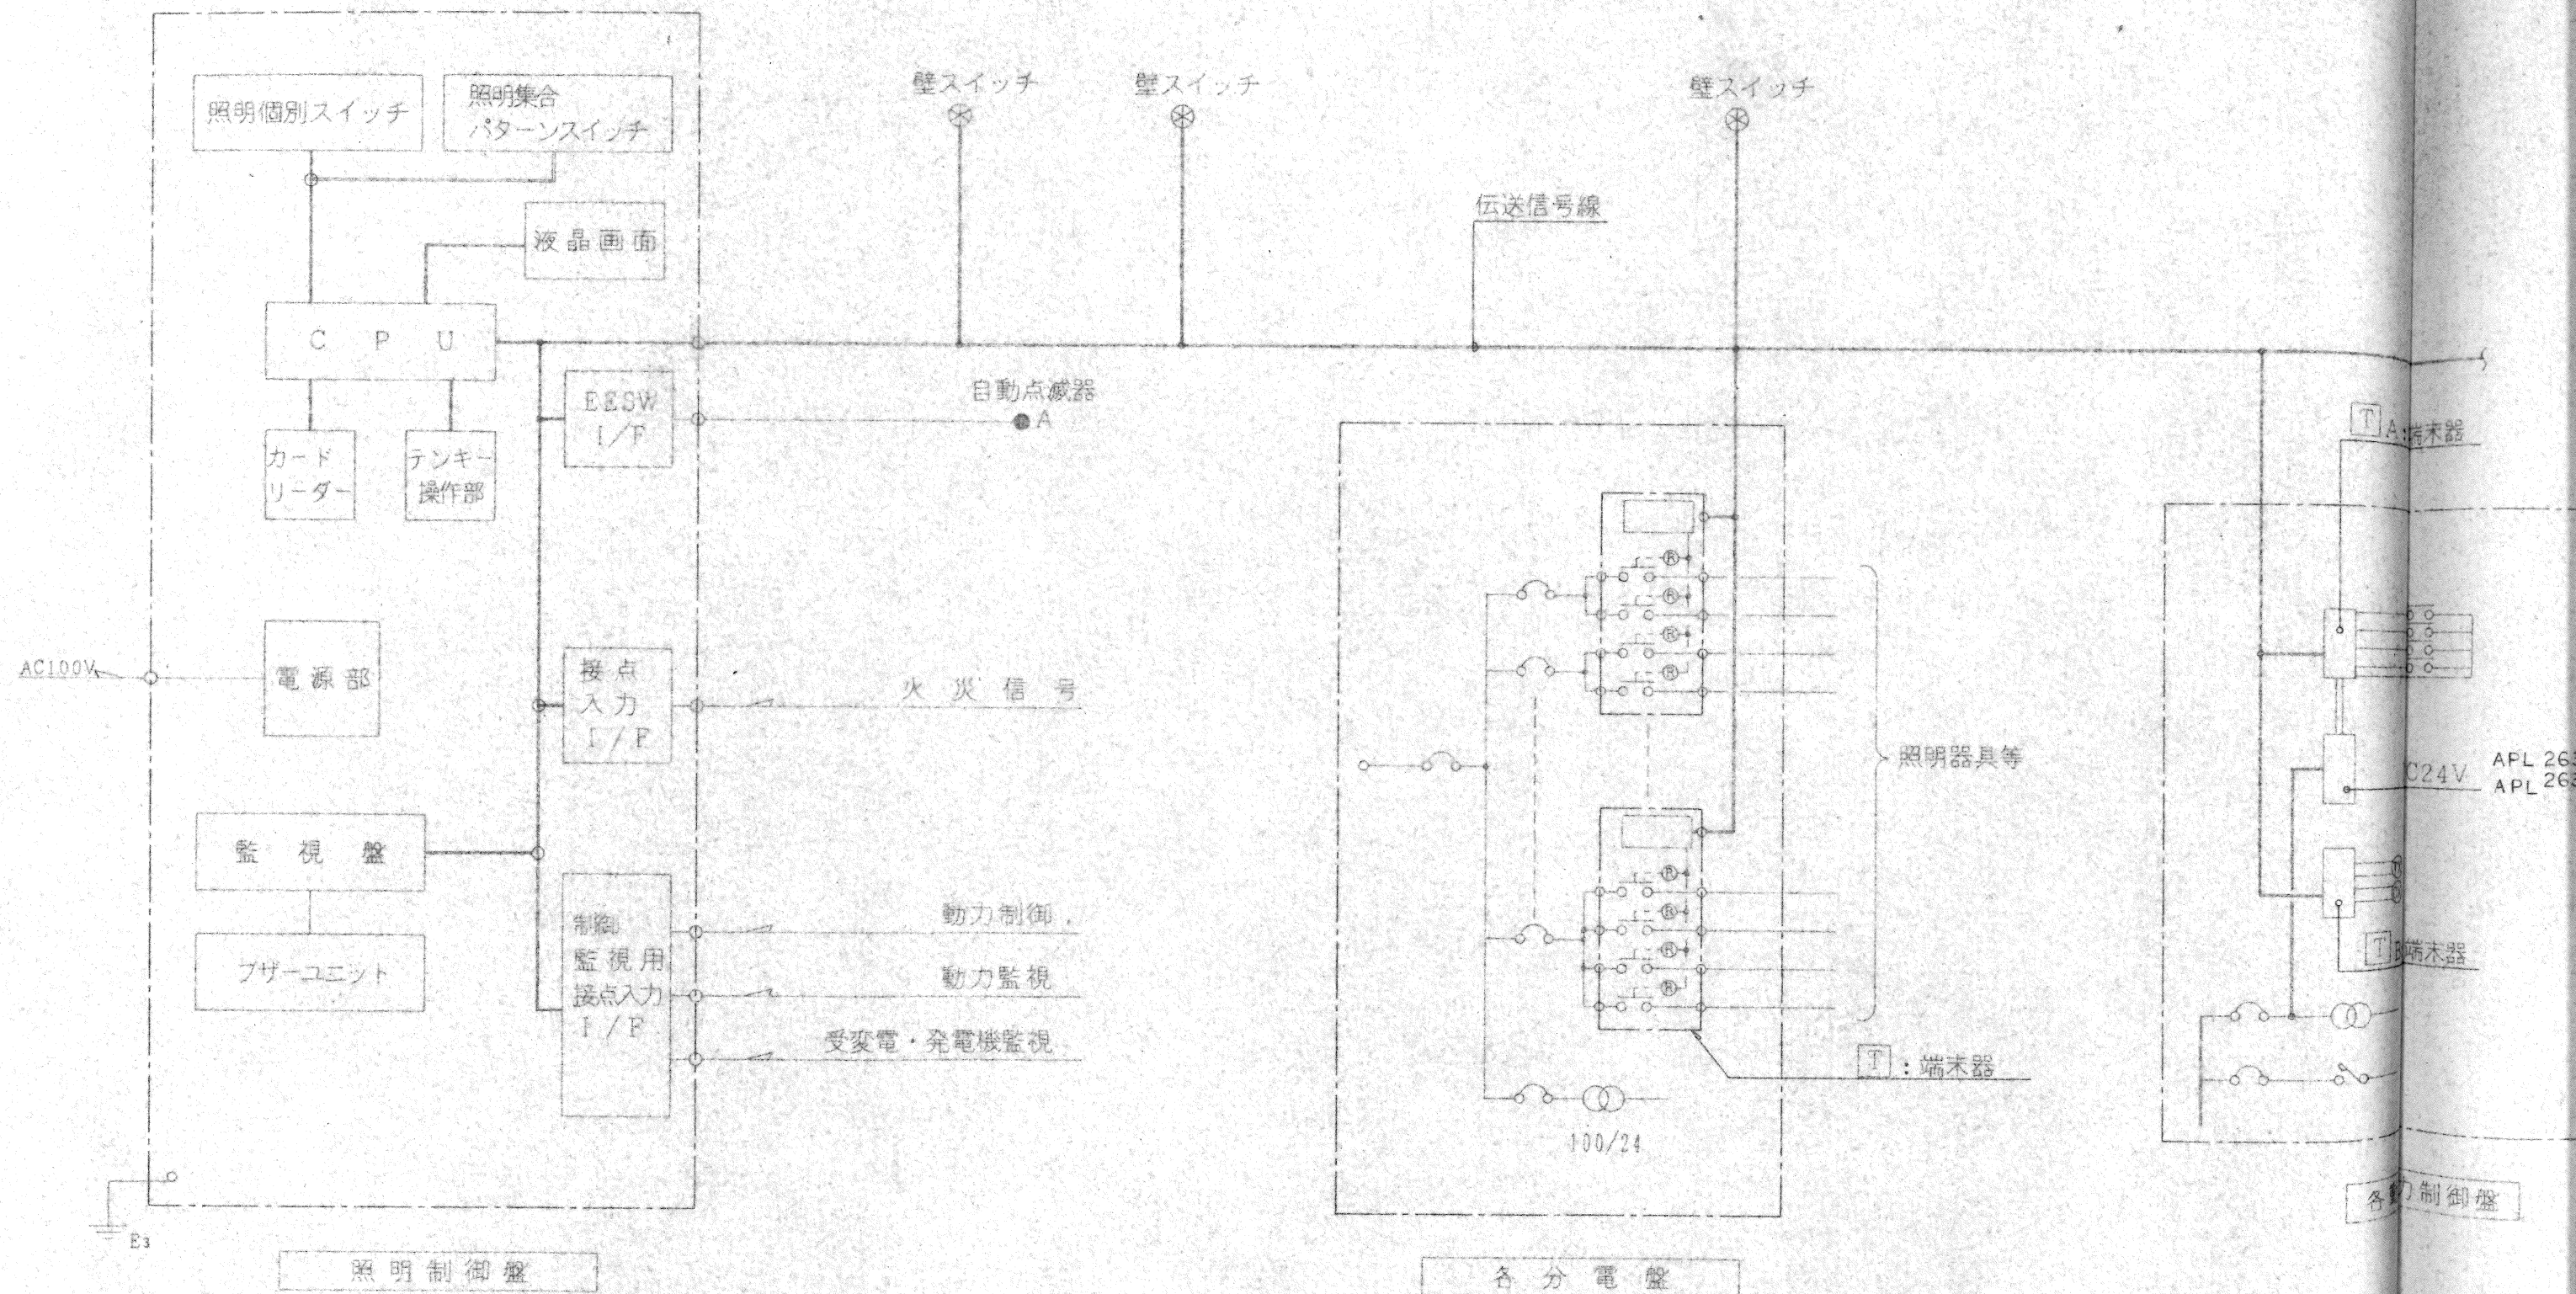

照明動力監視制御システム系統図

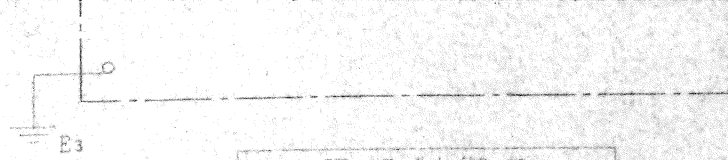


照明制御盤



各分電盤

各動力制御

照明動力監視制御システム系統図

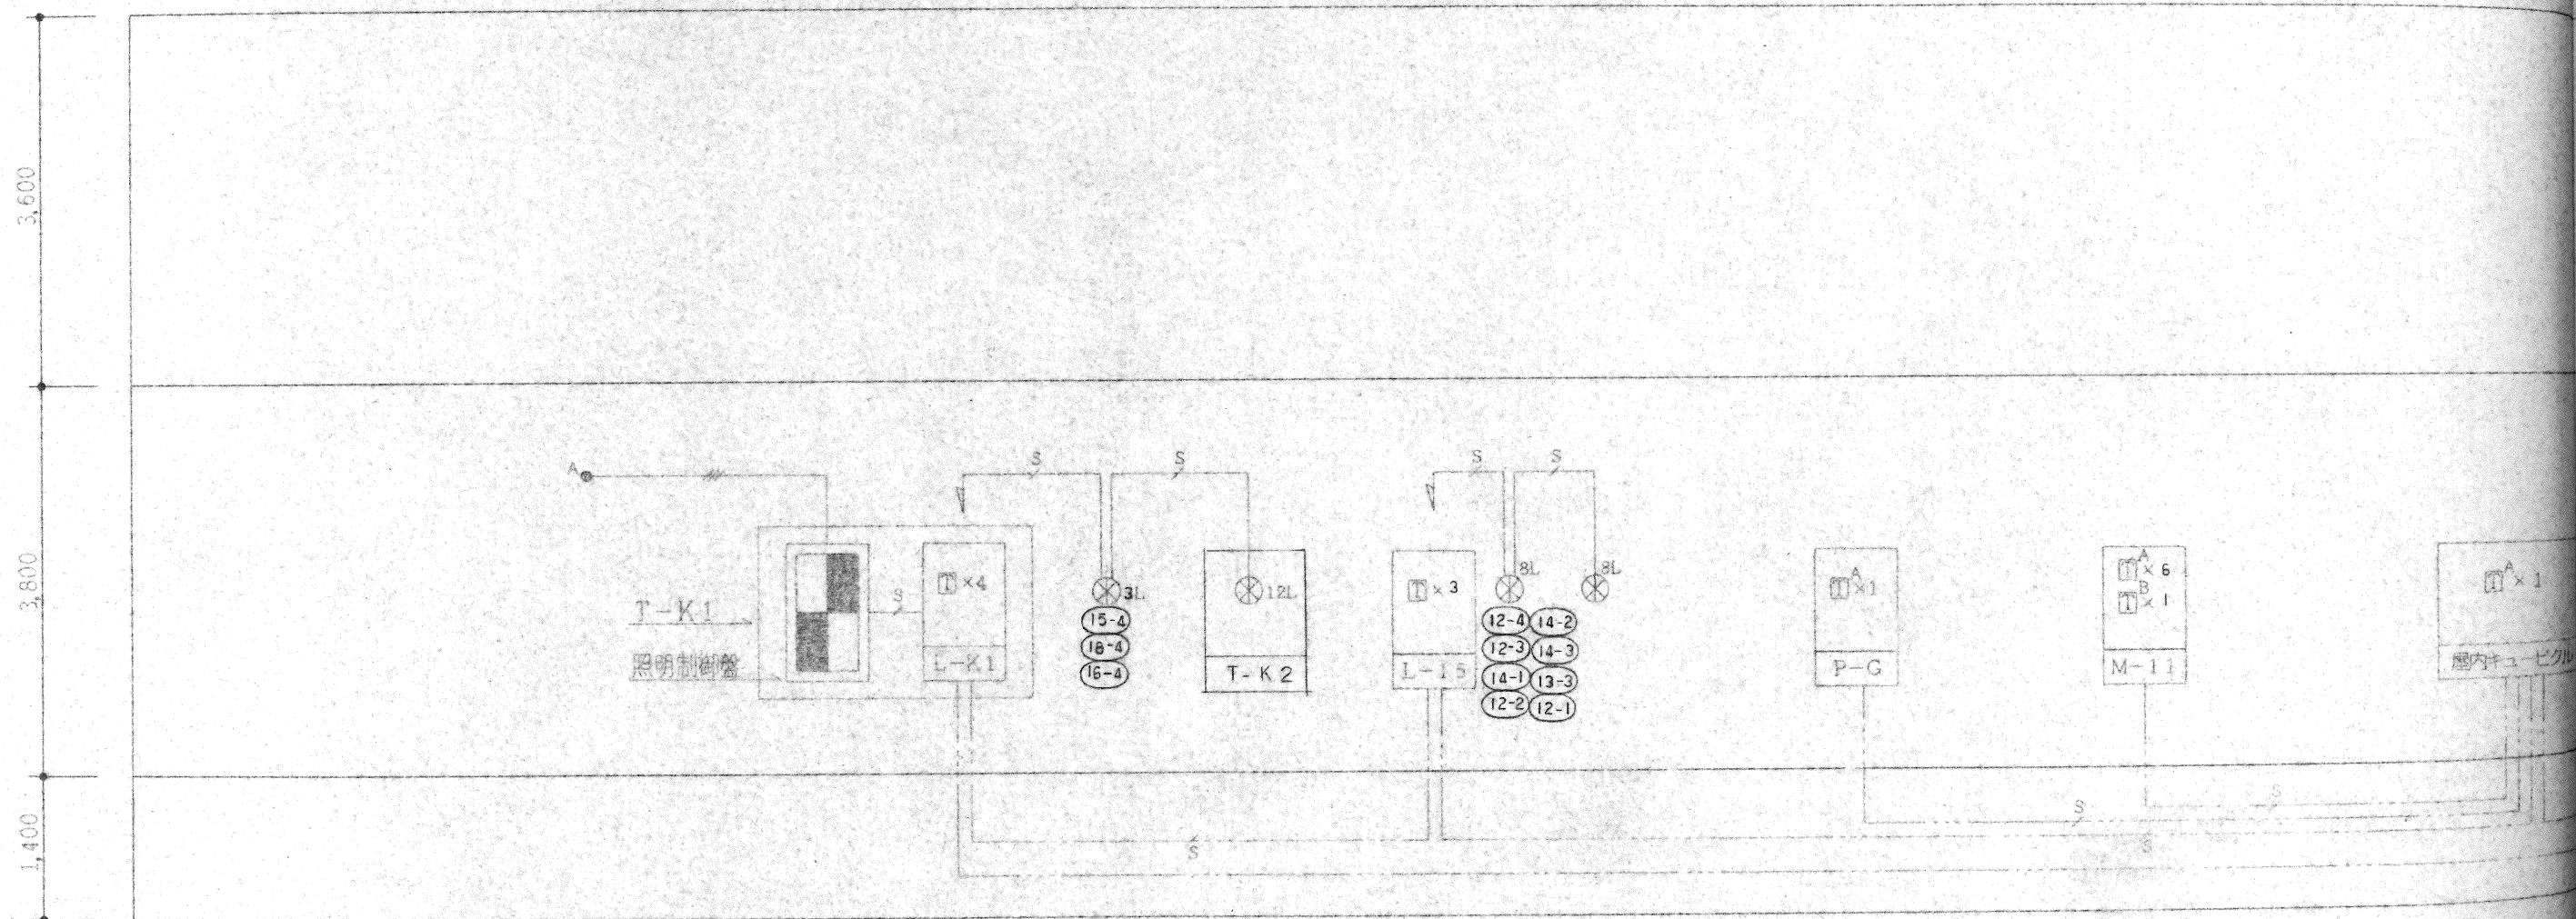


左下


照明動力監視制御

右上

照明制御機器仕様

記 号	名 称	仕 様		
	照 明 制 御 盤	信号伝送方式	多重伝送方式 (無極性2心)	
		最大制御回路数	320回路以上	
		操 作 部	個別スイッチ	120L (動力発停4L含) 表示灯付
			パターンスイッチ	40パターン (表示灯付)
			テンキー	個別操作・パターン操作・プログラム入力用
			カードリーダー	プログラム入力用
		表 示 部	液 晶 画 面	各種表示用
			監 視 盤	40点 ・故障・運転・停止 LED表示 警報ブザー
		パター ン 制 御 用 入 力 信 号	自動点滅器・火災信号他予備 (2接点) (NQX88503) (NQX88232)	
			外 部 出 力 信 号	
		制 御 内 容	パターン制御, 特別パターン制御, 各種センサー制御 年間スケジュール・週間スケジュール・日間スケジュール制御	
⊗	壁スイッチ	埋込連用 回路数は傍記 ON・OFF表示灯付		
●A	自動点滅器	プラグイン式 3A		
T	端 末 器	照明用 1P20A×4回路	盤組込形 NQX88216	
T _A	端 末 器	警報・表示用 4回路	盤組込形 NQX88232	
T _B	端 末 器	発停用 4回路	盤組込形 NQX88216	

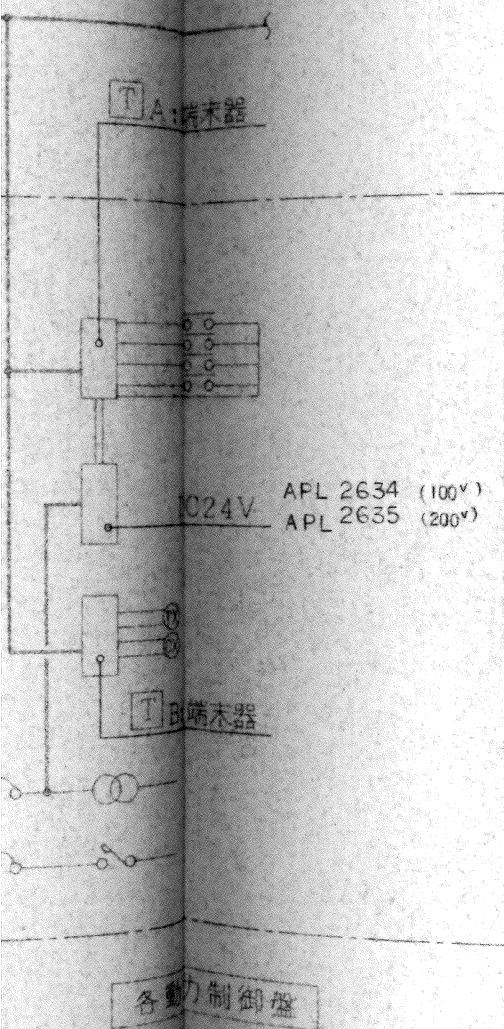

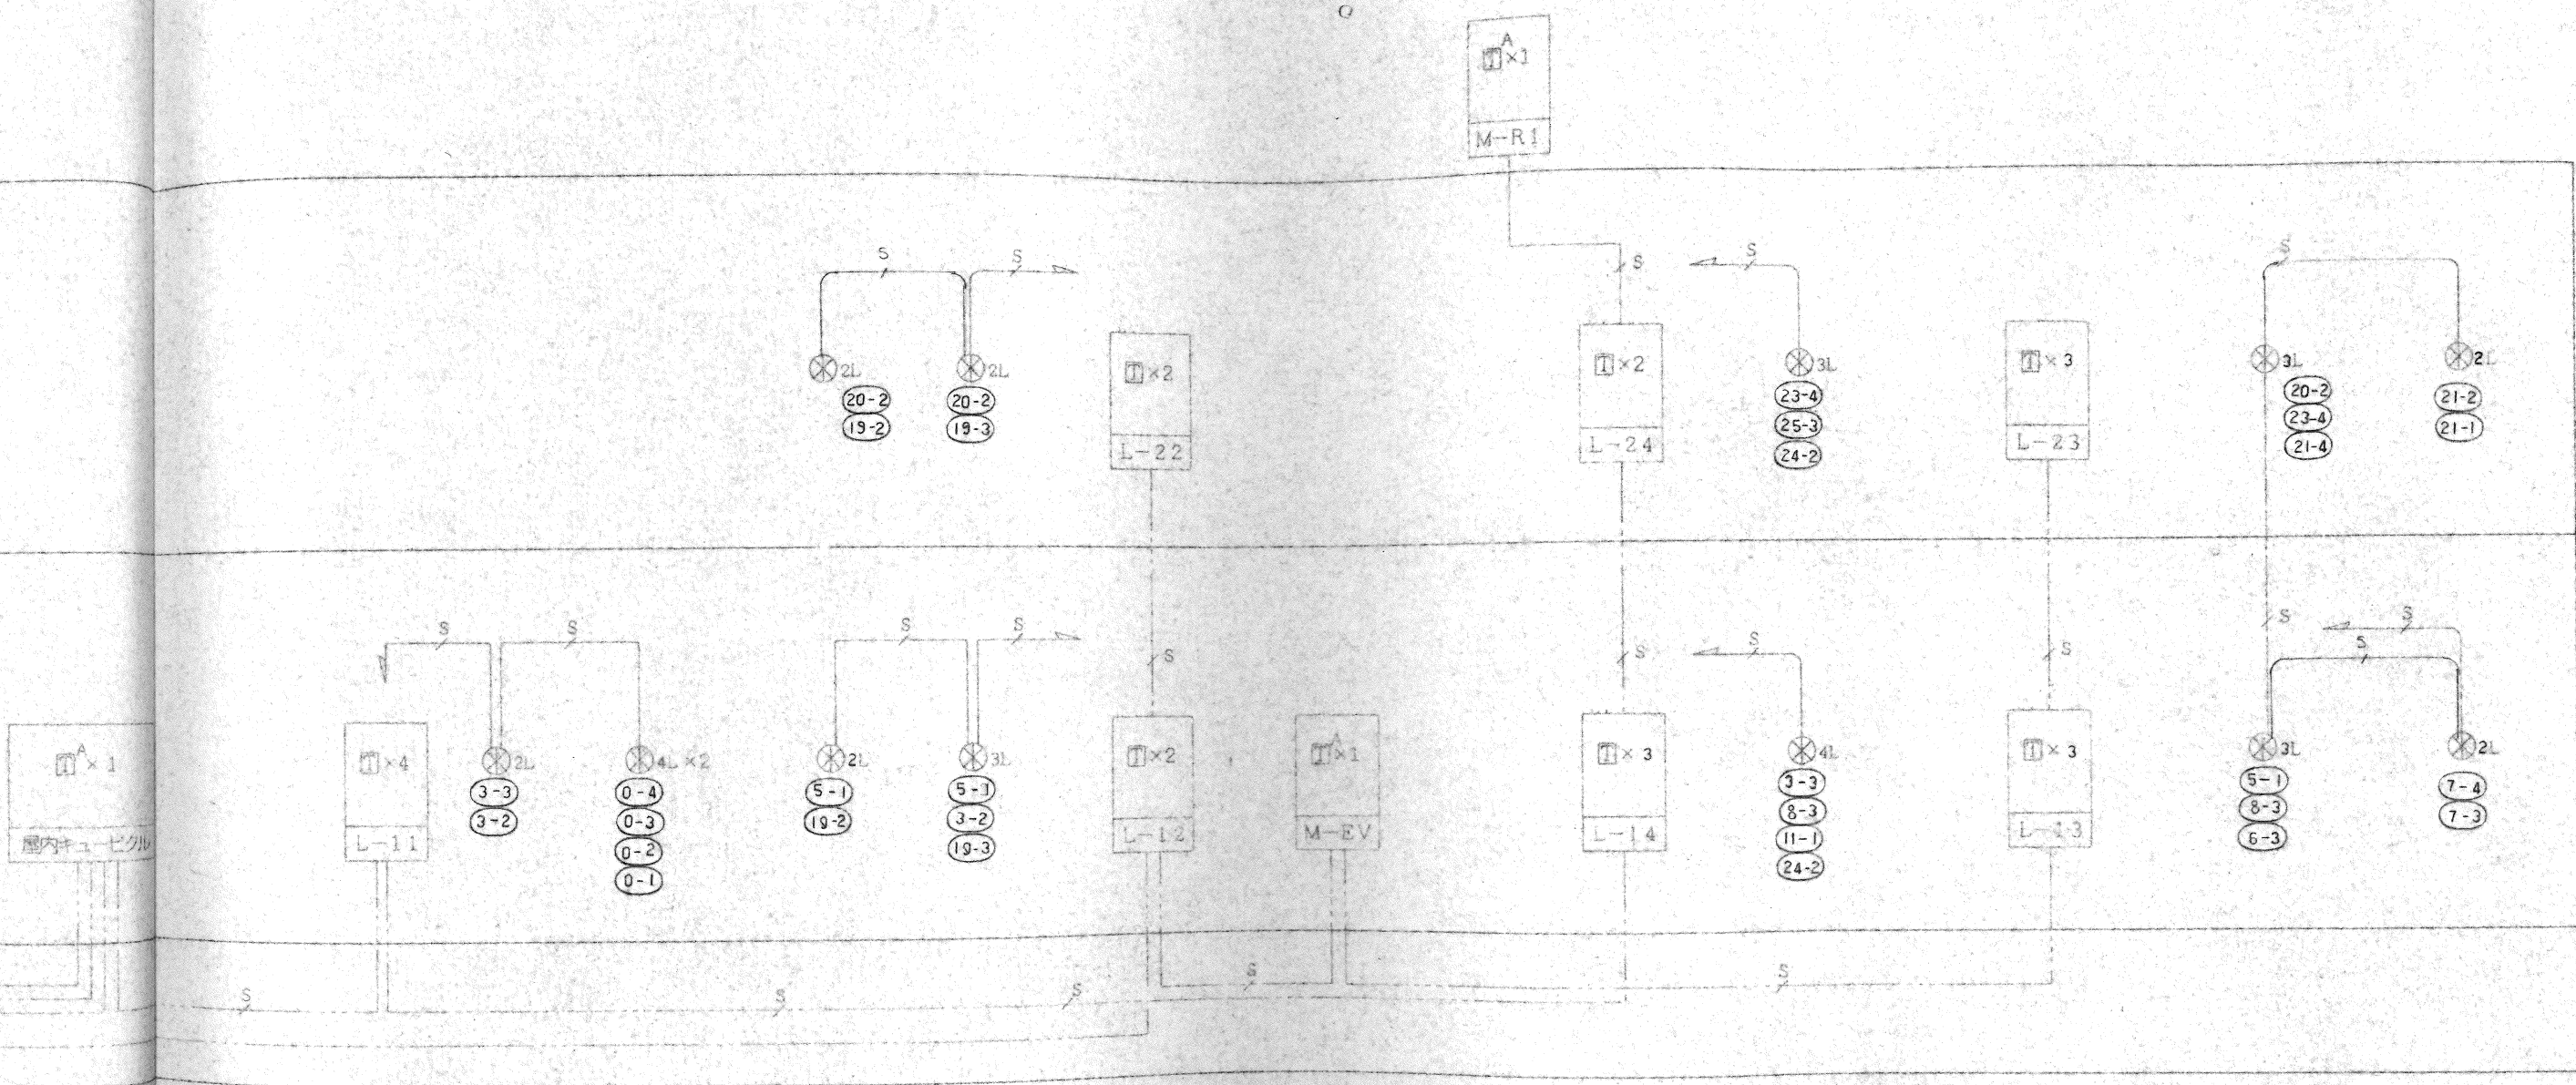

力監視御設備系統図

県立養護老人ホーム母来寮改築 電気設備工事			設計図番 E - 18
完成図			図面番号 E - 18
照明制御システム系統図			縮尺 —
検図	担当	製図	設計年月日 H.5.11.
新陽・北村共同企業体			右下