



左上

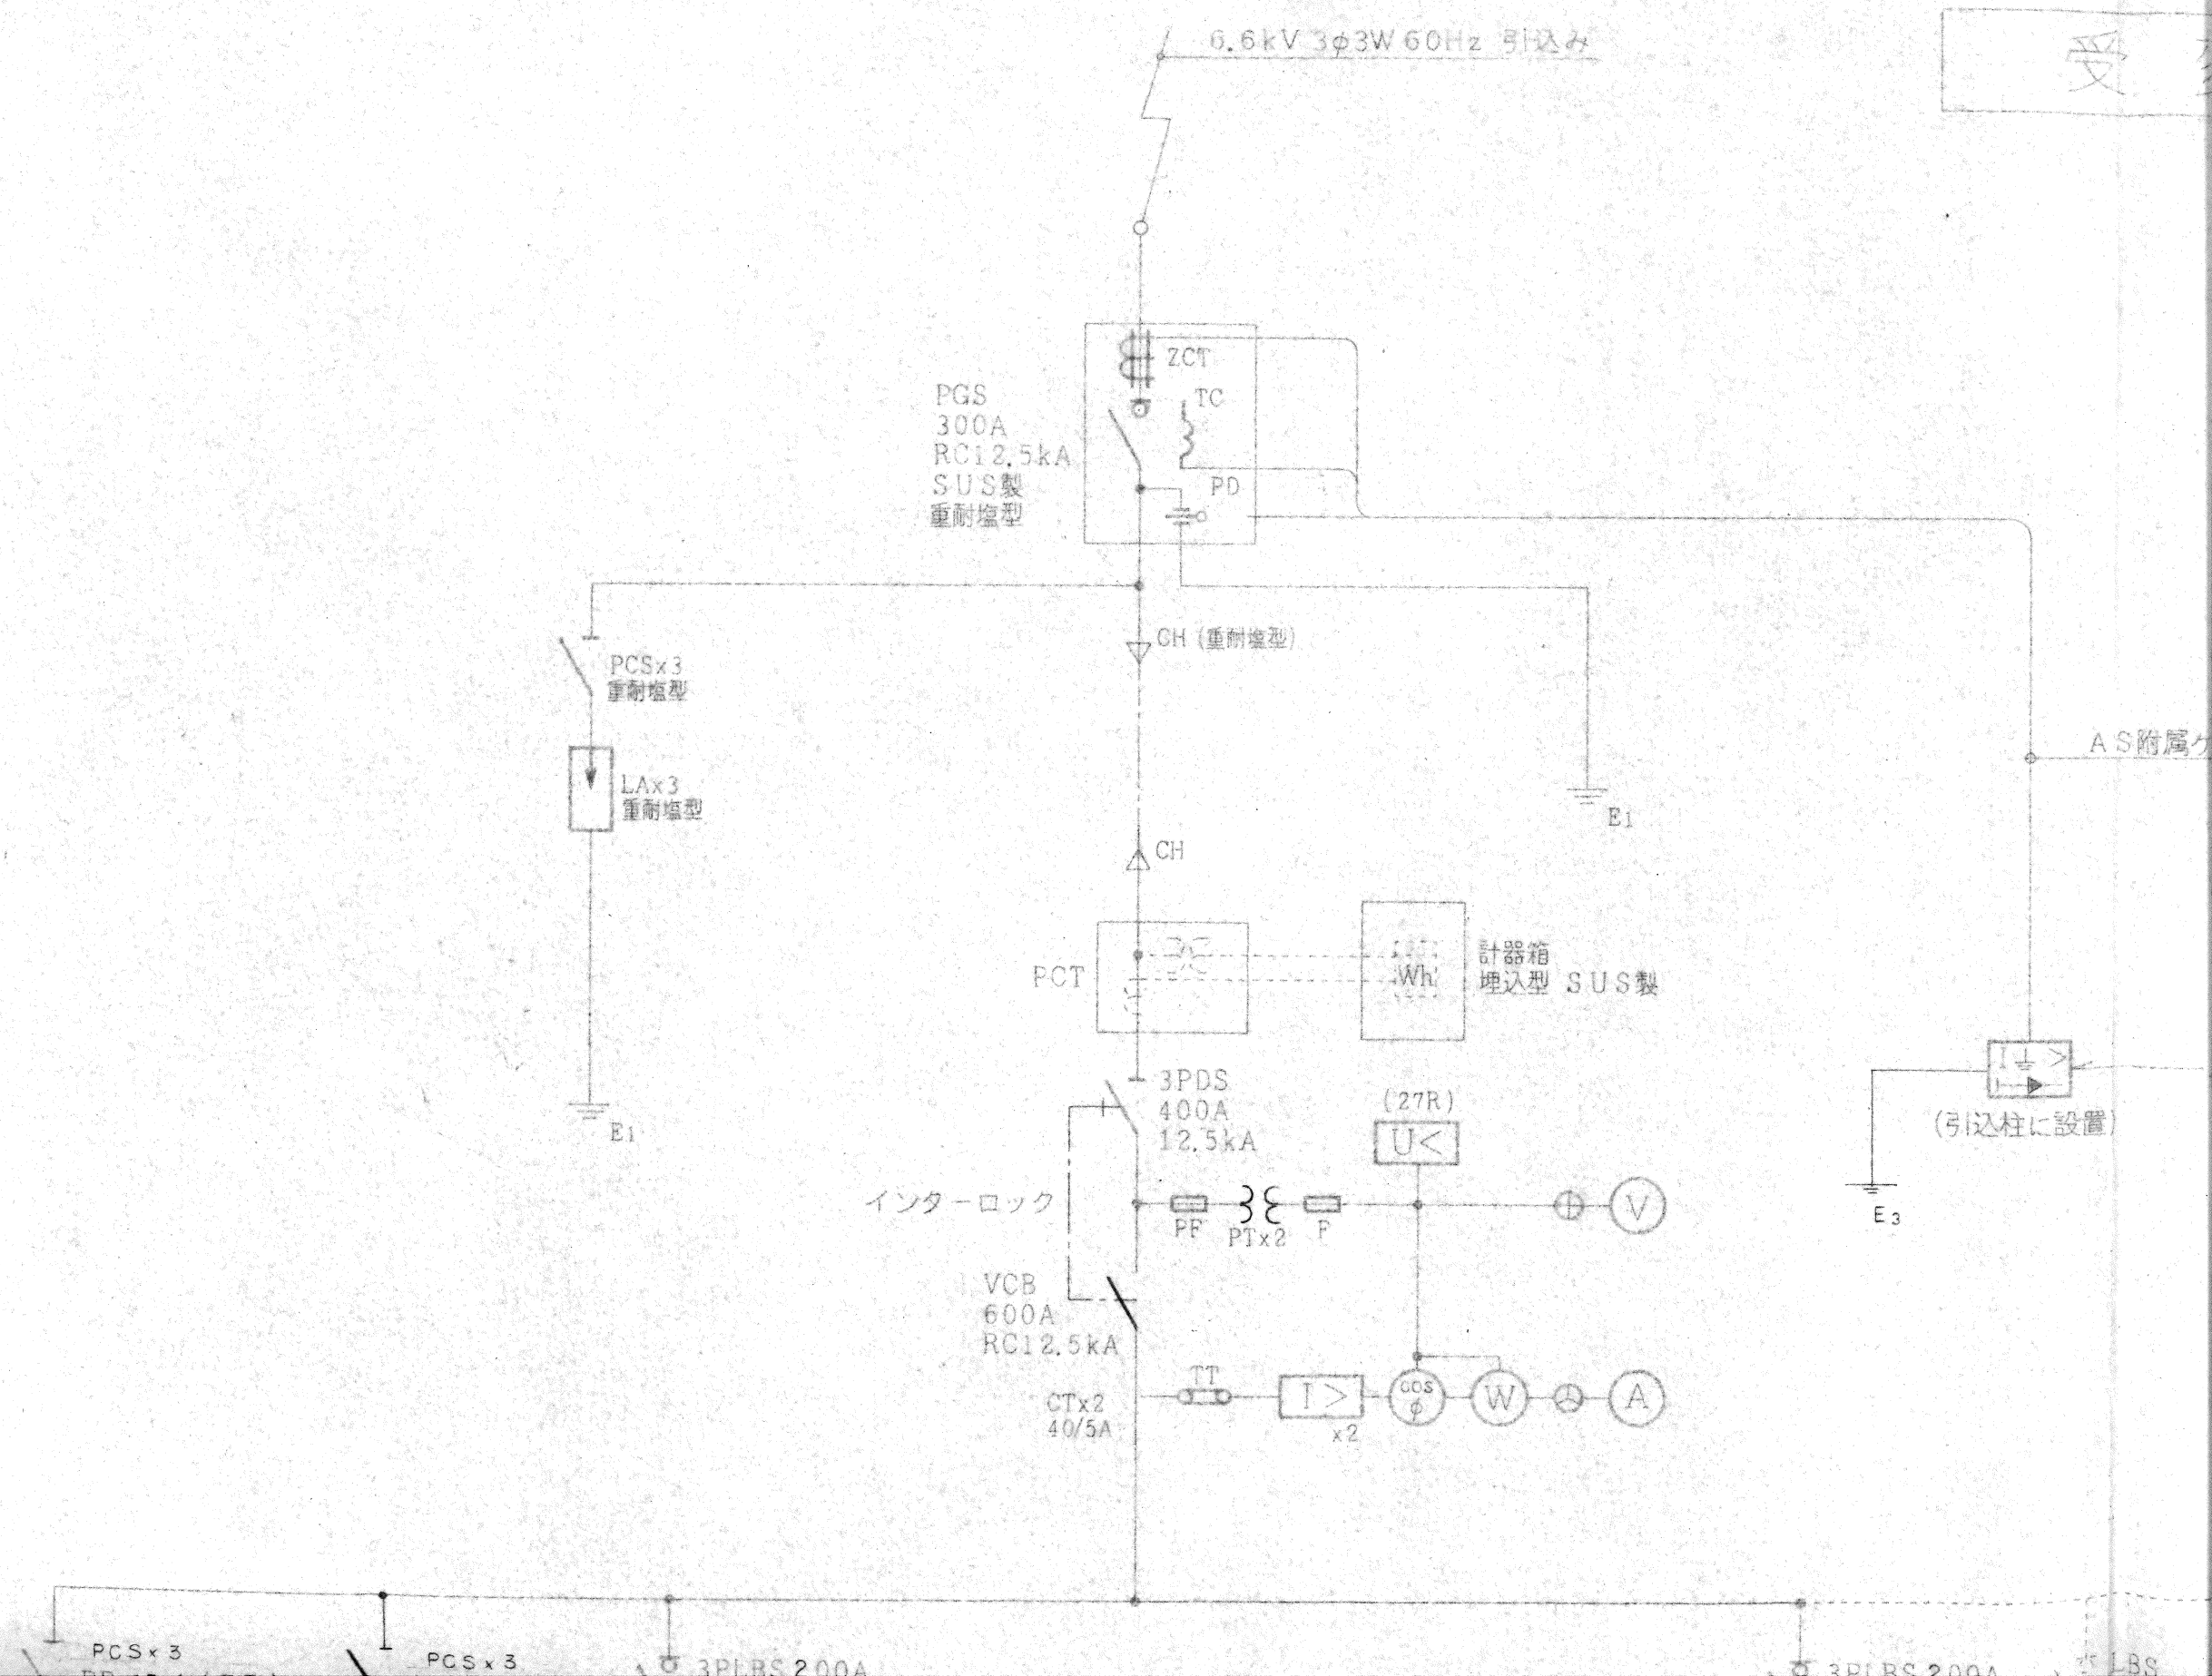


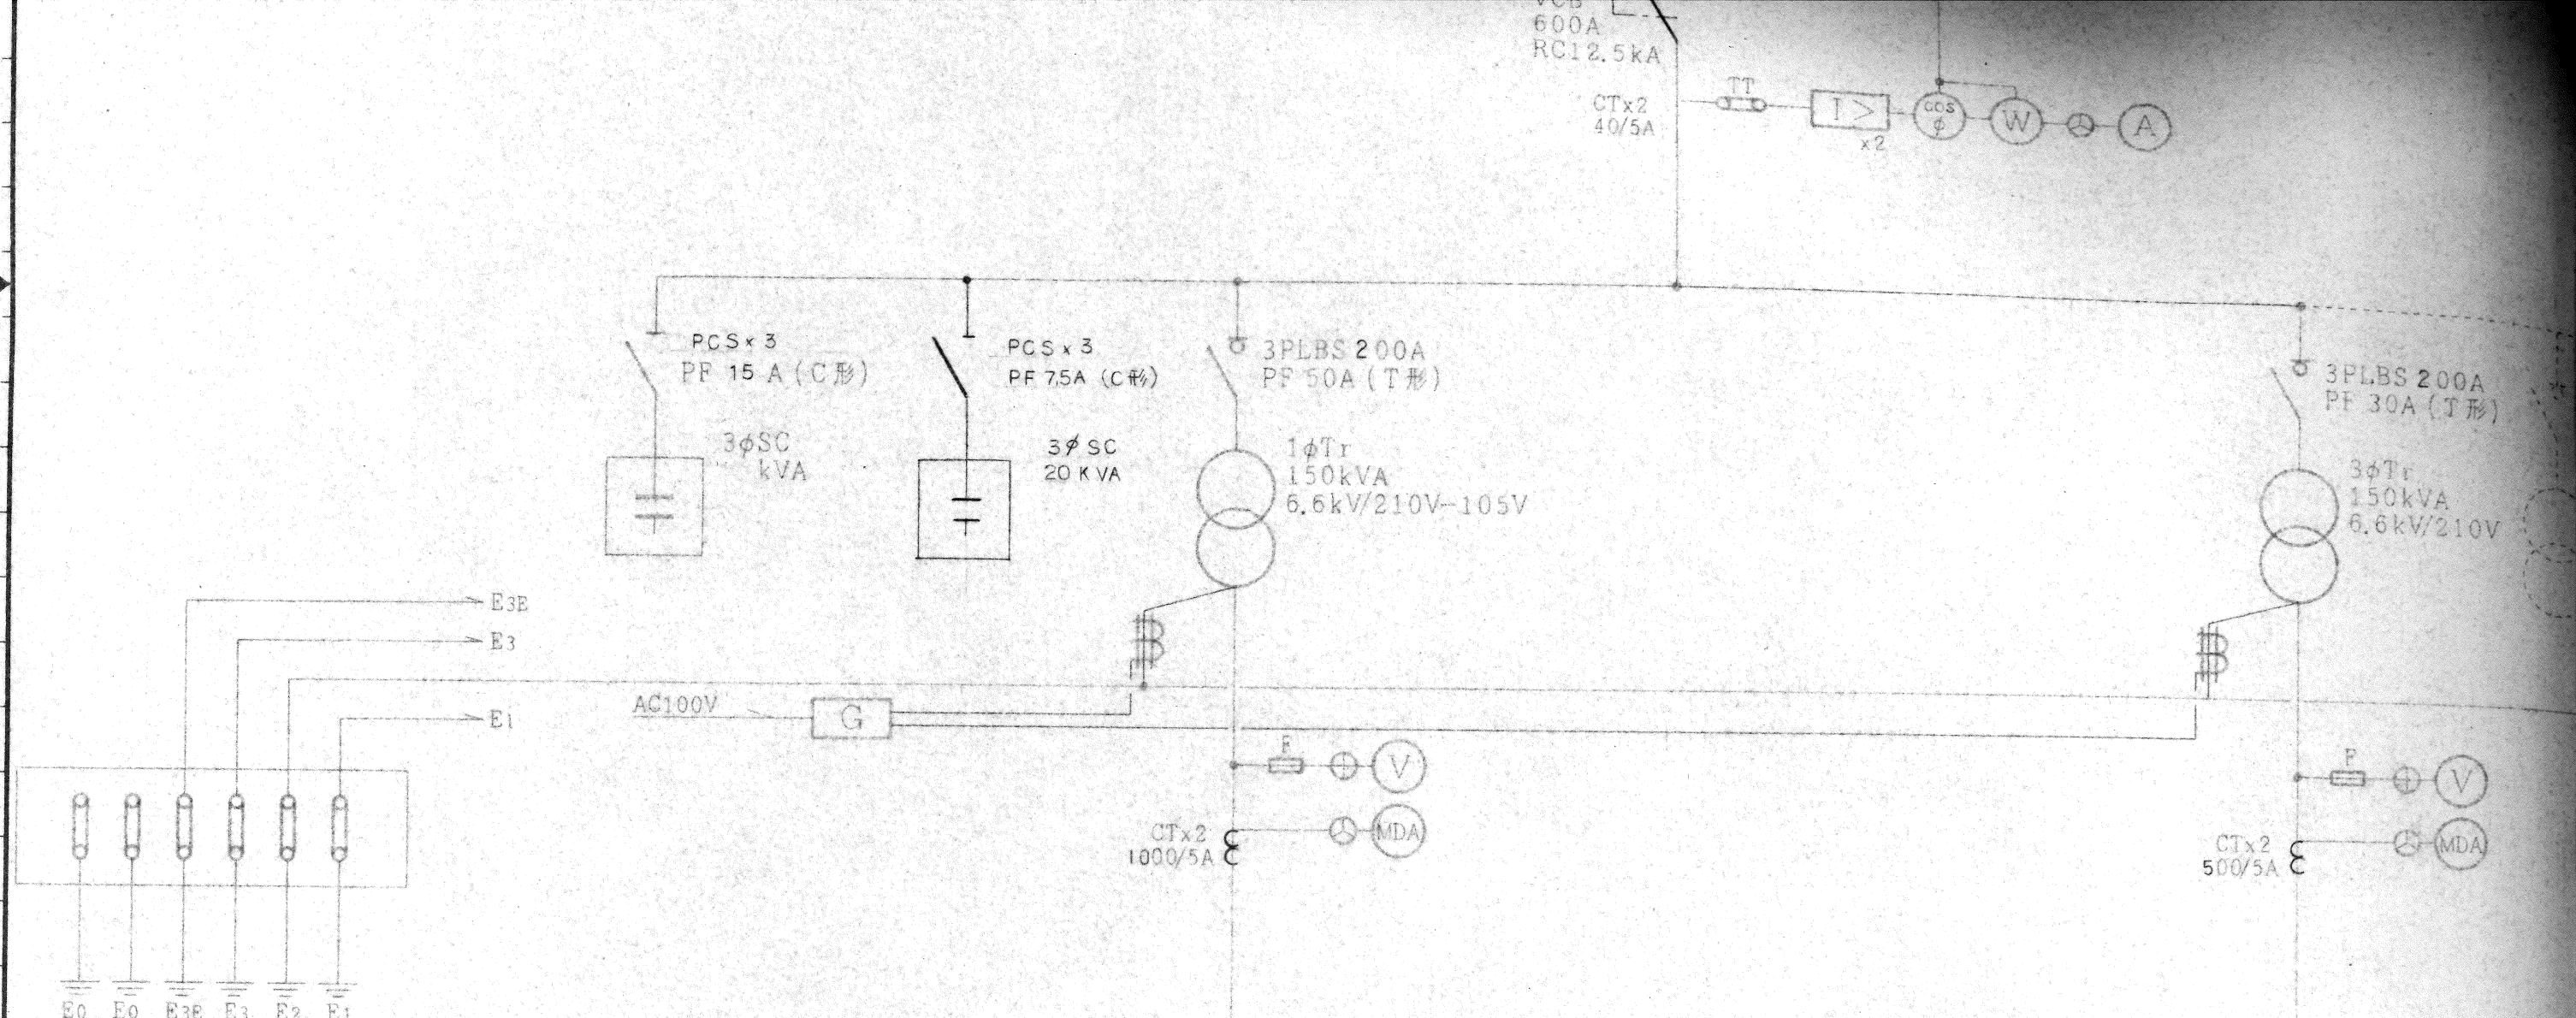

M C B 定 格		極 数 (P)	2	2	2	2	3	3	3</
-----------------------	--	---------	---	---	-----

左下


受変電設備単線接続図

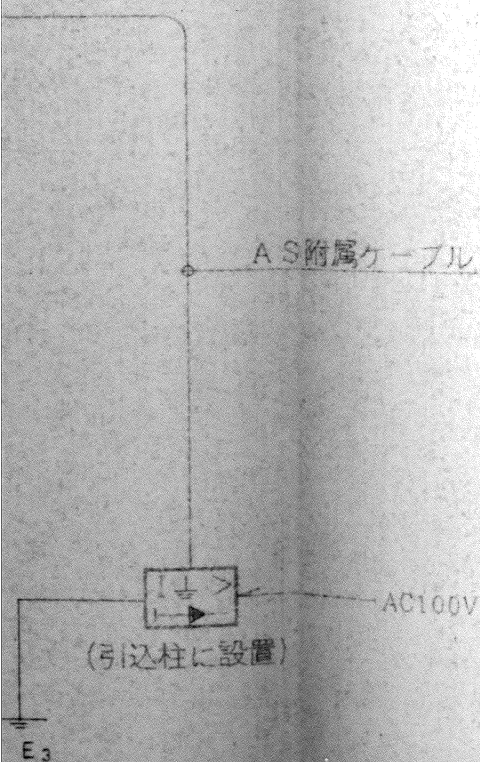

PLBS 200A
30A (T形)


LBS

LBS


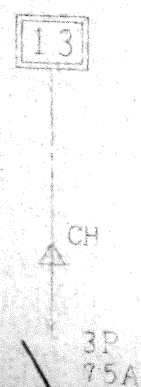


10

自家発電設備

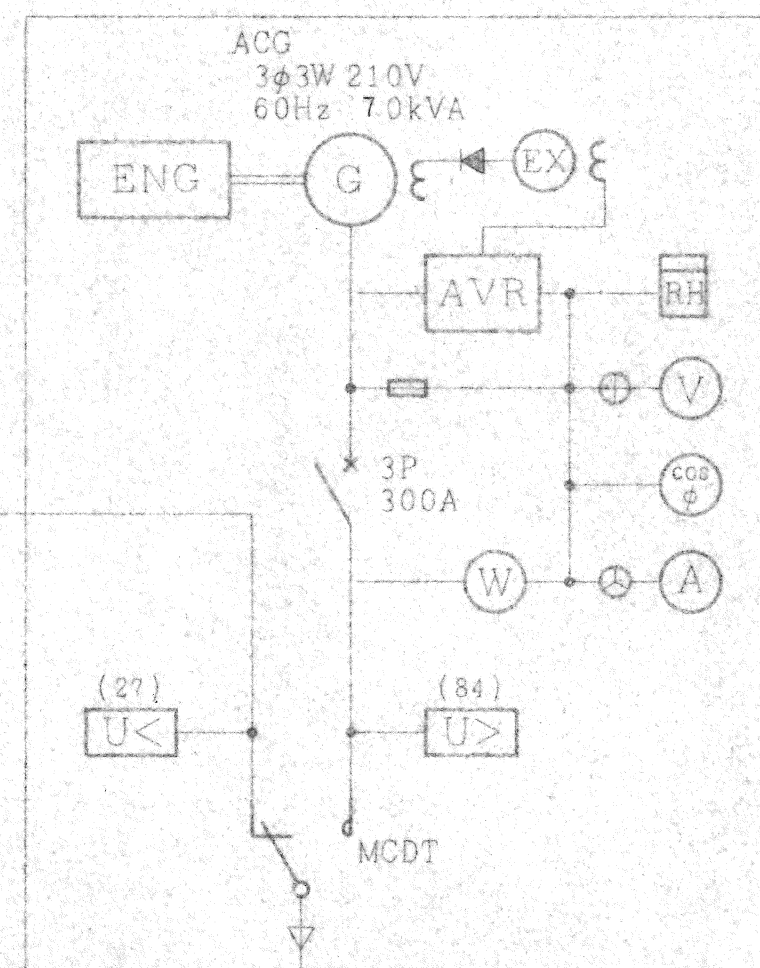

10

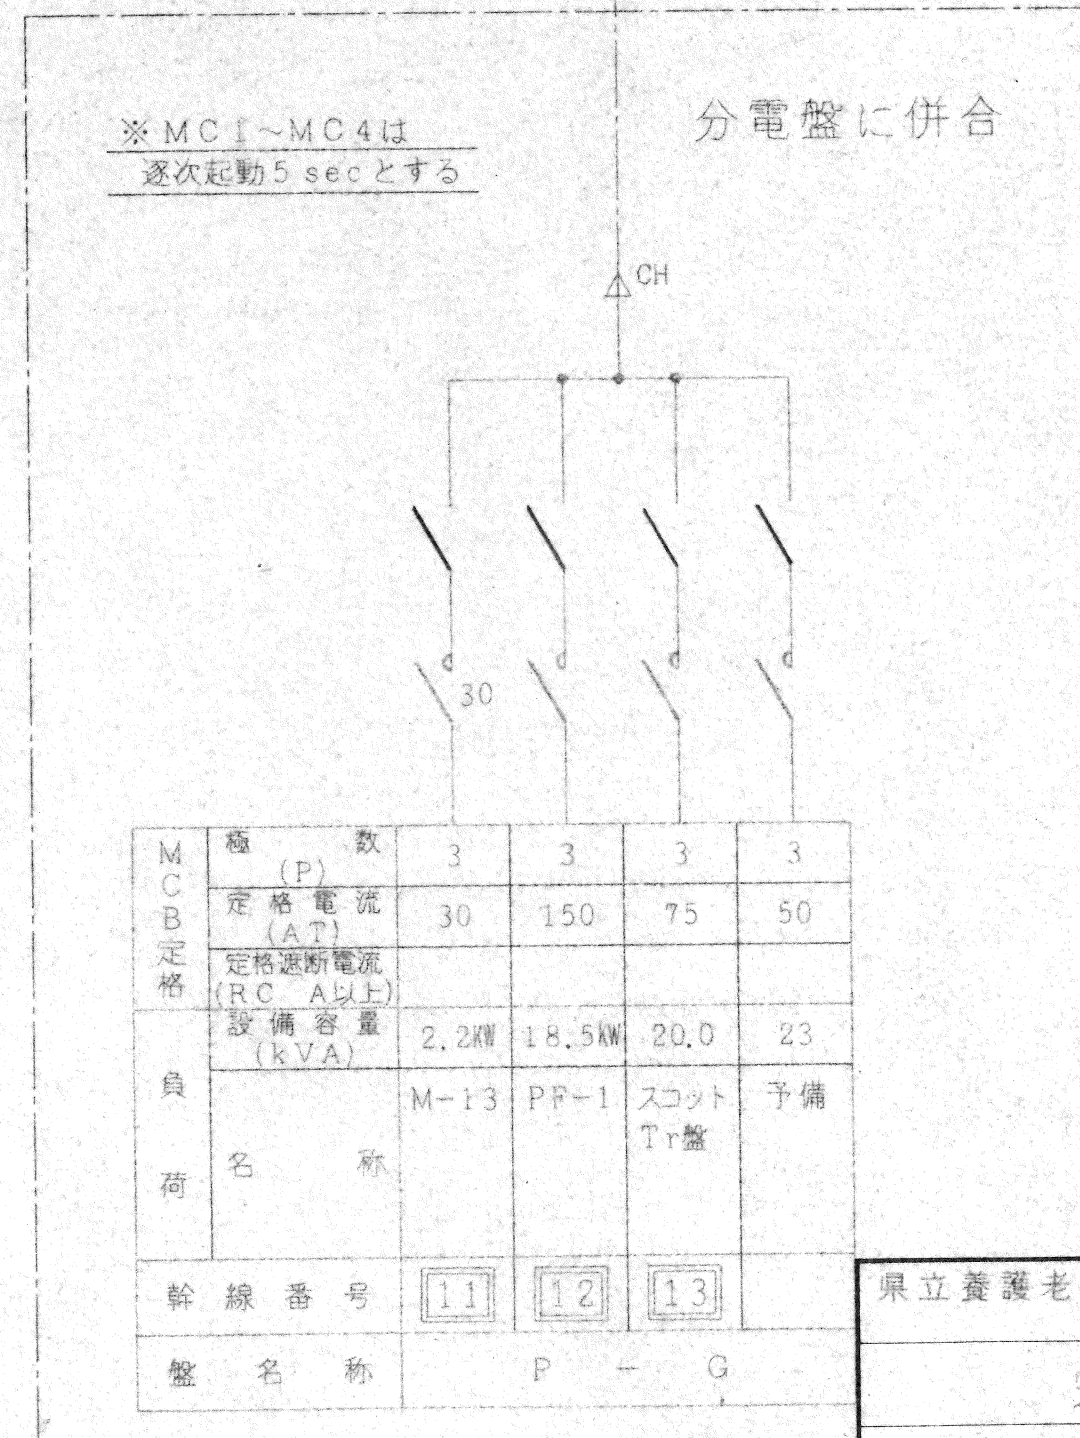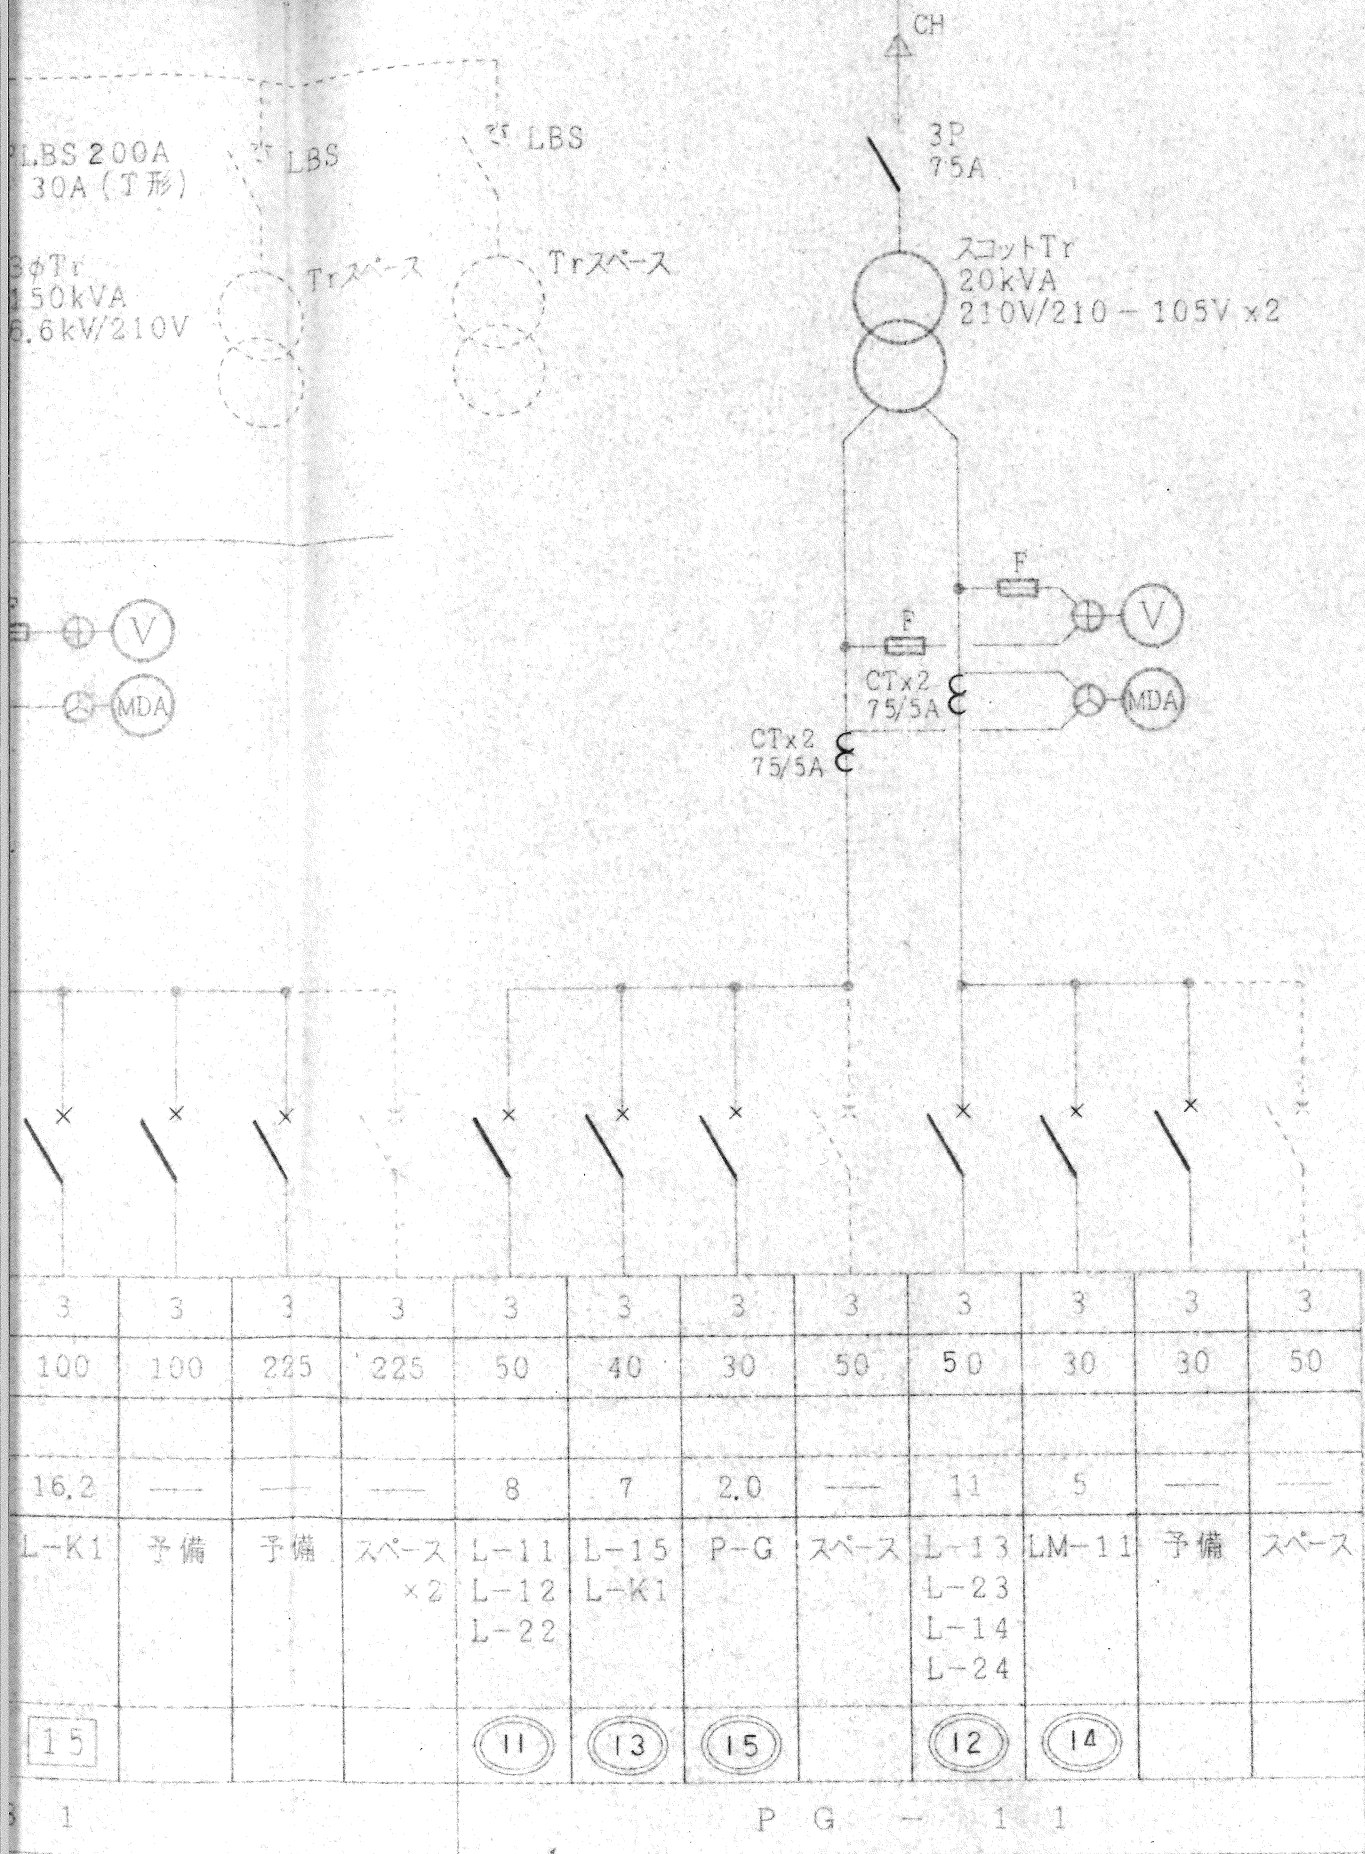

県立養護老人ホーム 母来寮 改築 電気設備工事			設計図書 E-2
完成図			図面番号 E-2
受変電設備単線接続図			縮尺 —
検図	担当	製図	設計年月 H.
新陽・北村共同企業			右下