

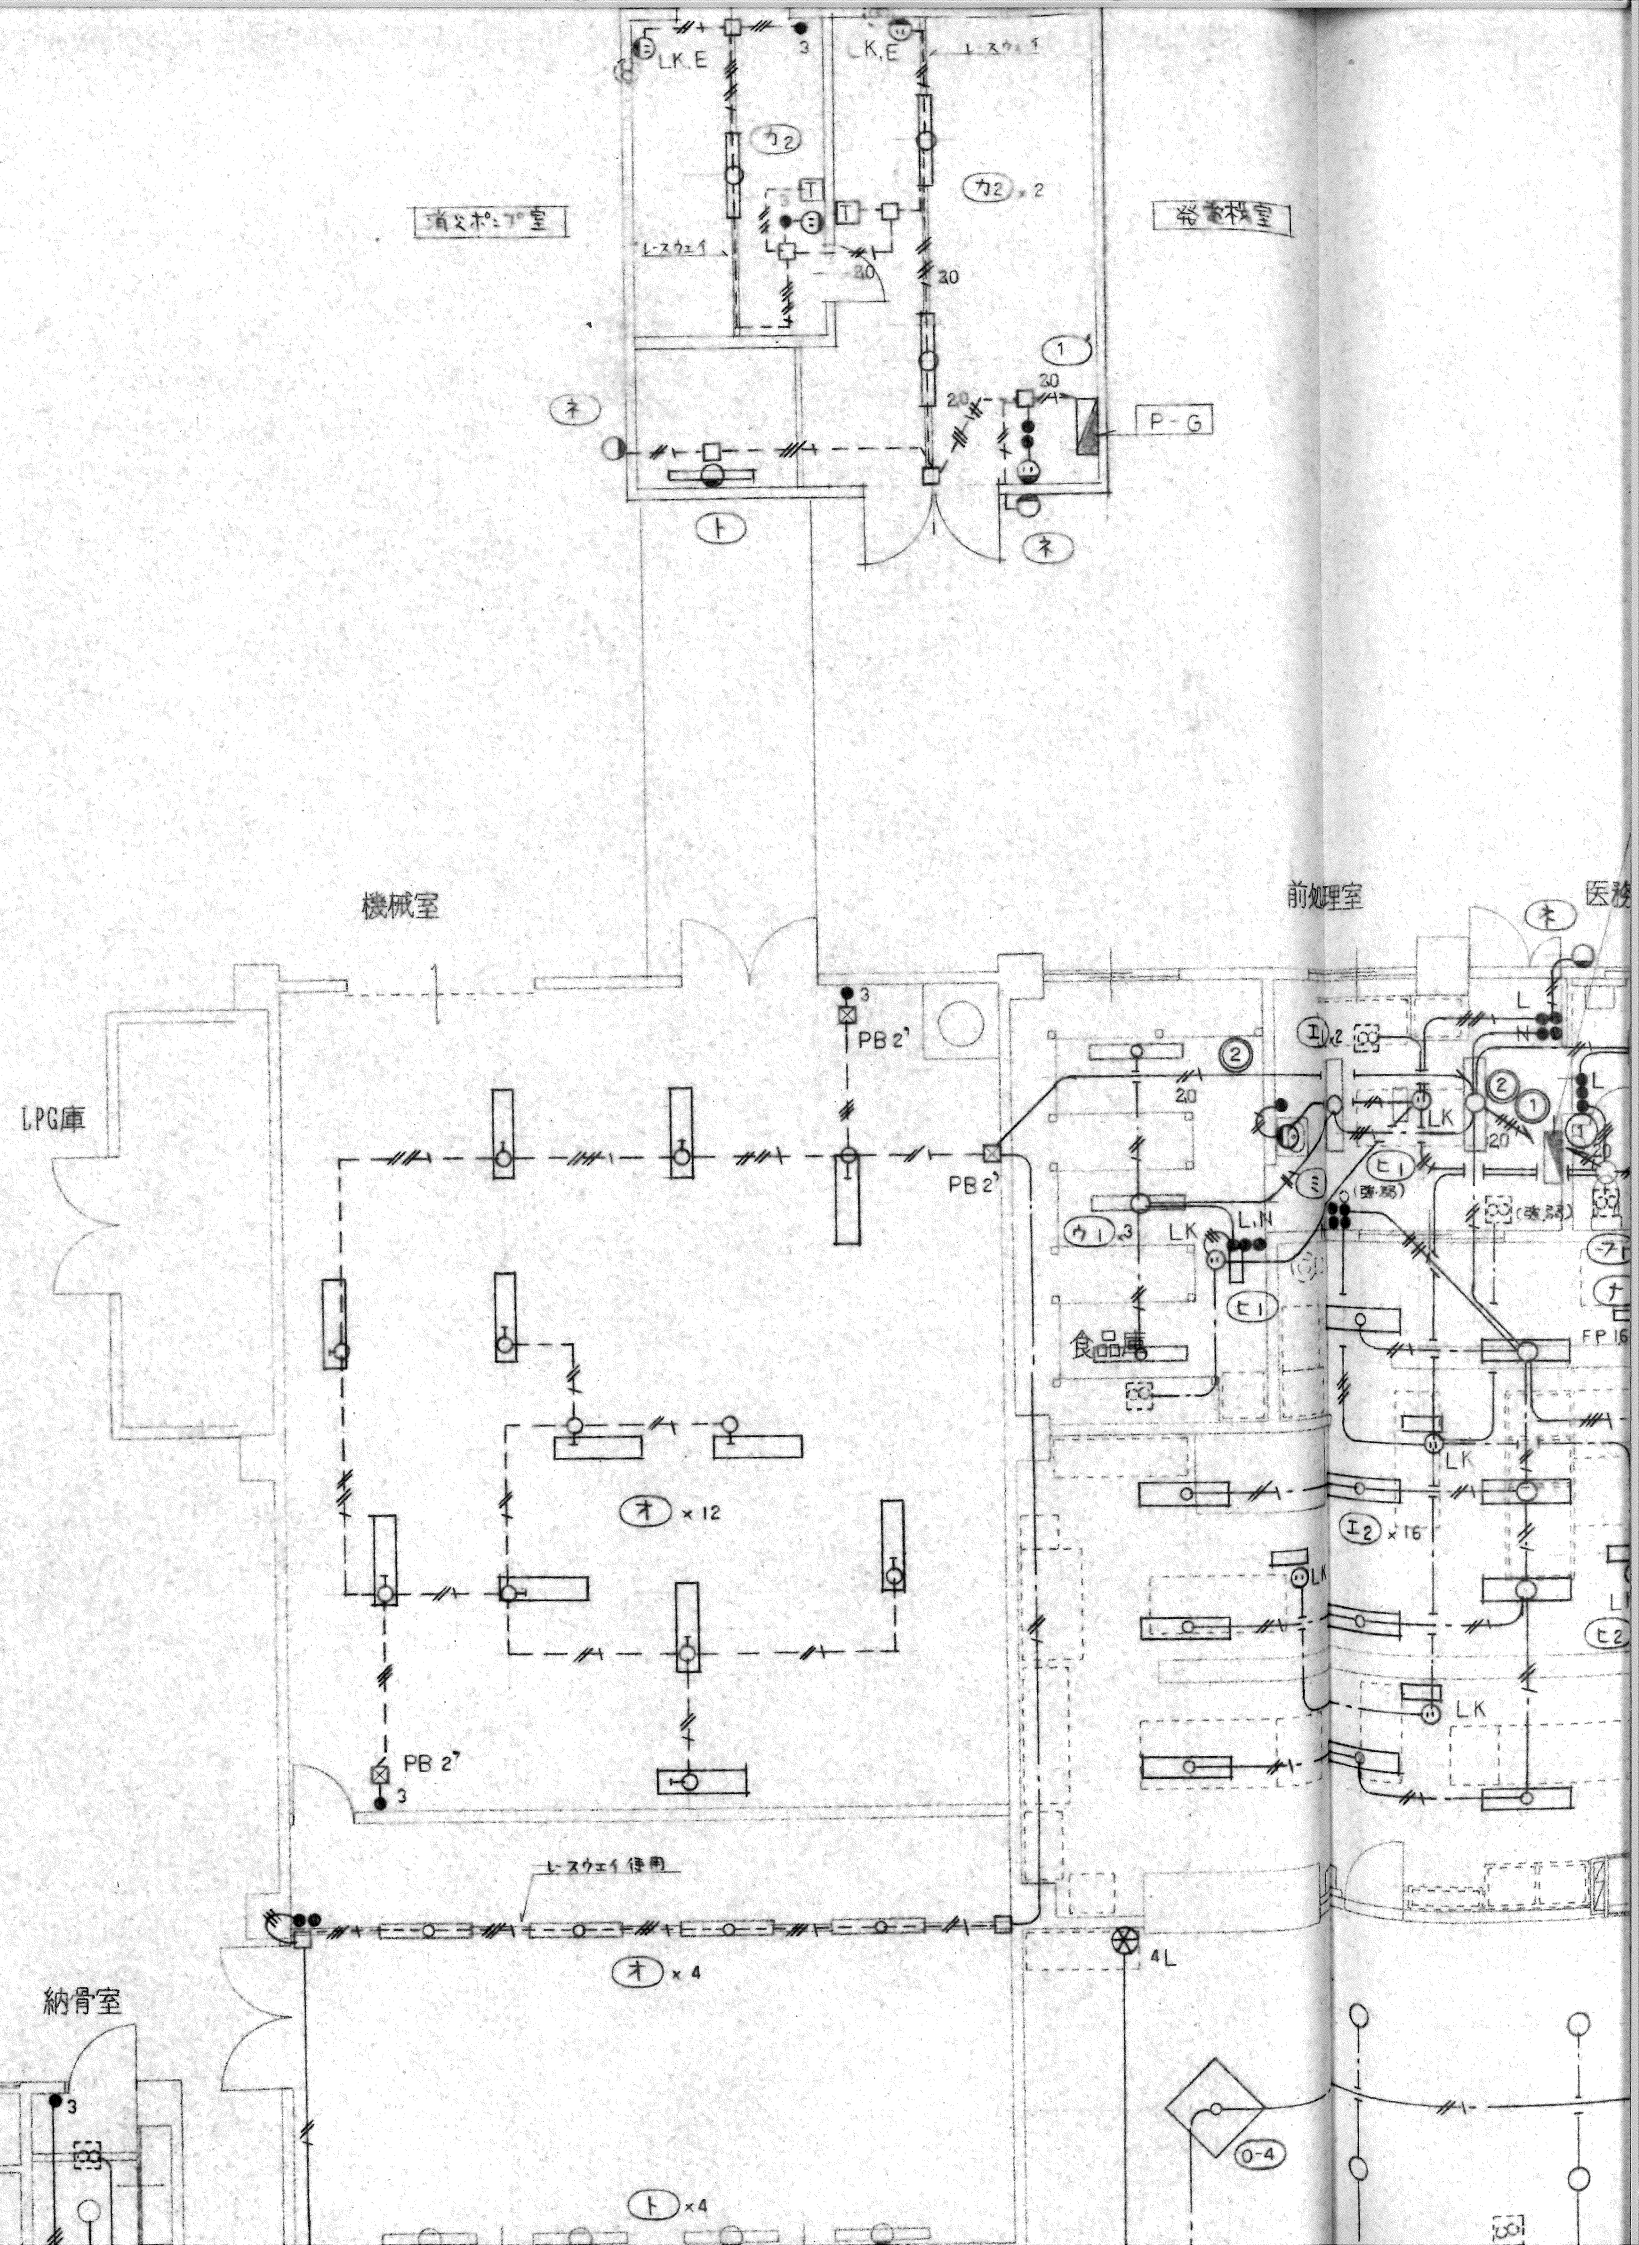
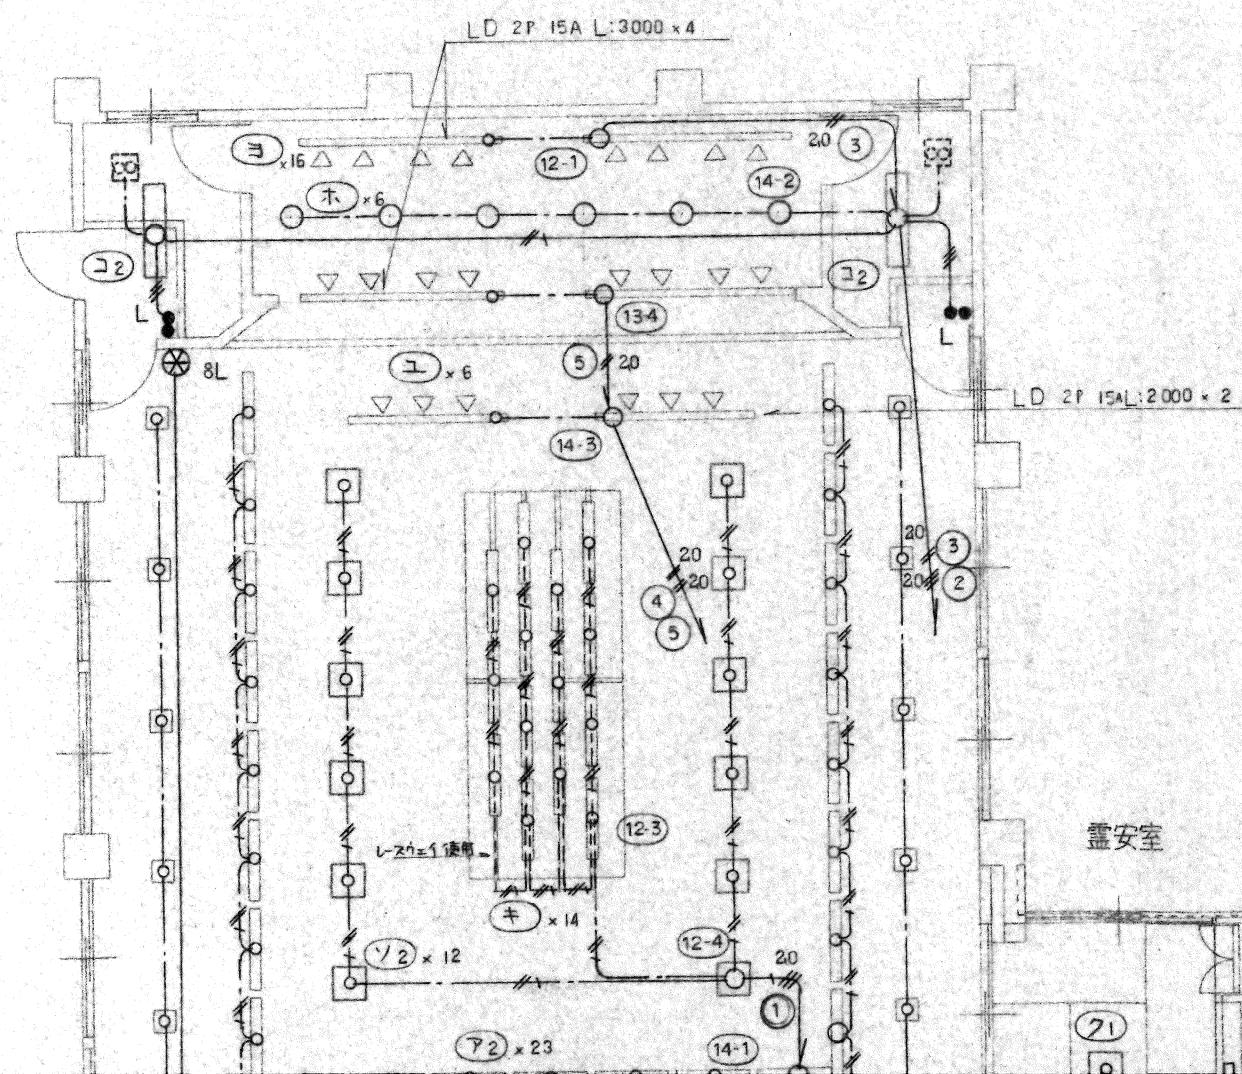
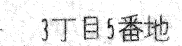
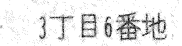
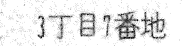
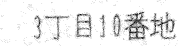
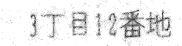
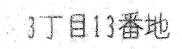
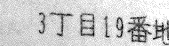
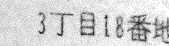
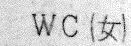
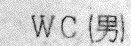
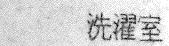
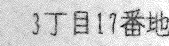
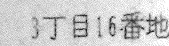



左上

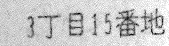

左下

右上

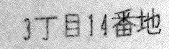

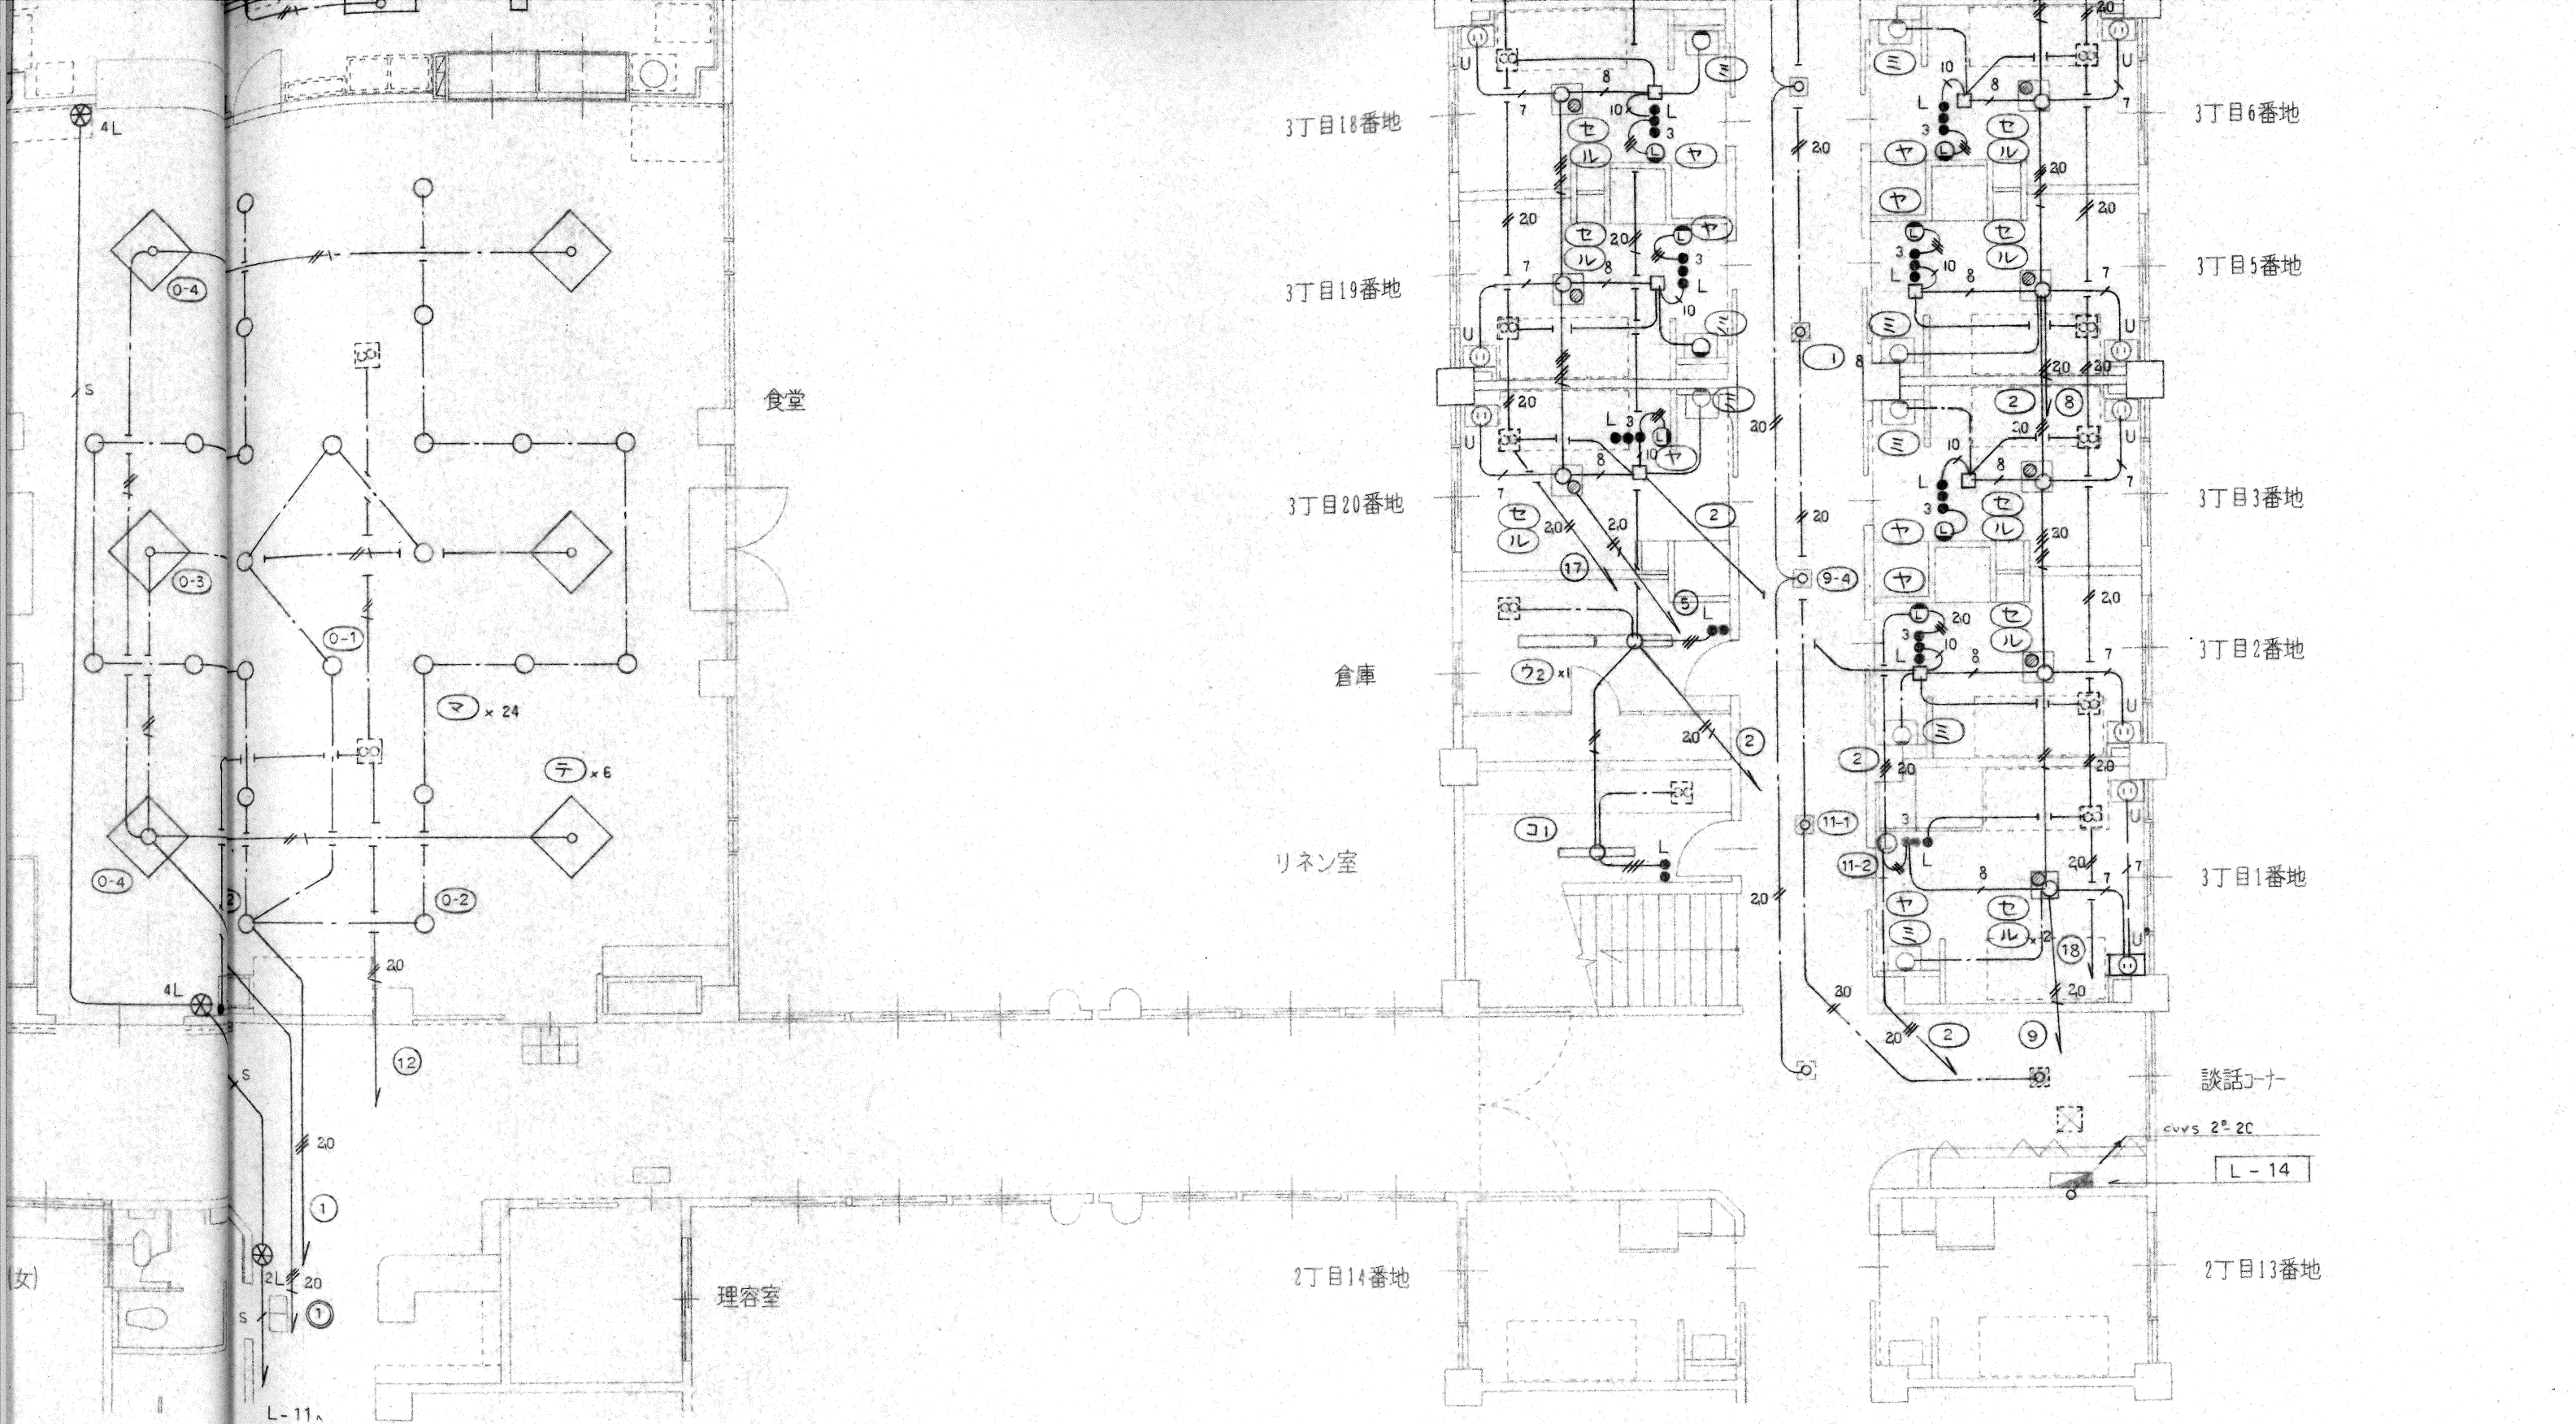

県立養護老人ホーム来客棟改築			設計番号
電気設備工事			E -
完成図			図面番号
照明設備図 1階北			E -
校 図	担 当	製 図	縮 尺
			1/100
			設計年月日
			H. 5.
新陽・北村共同企業体			