
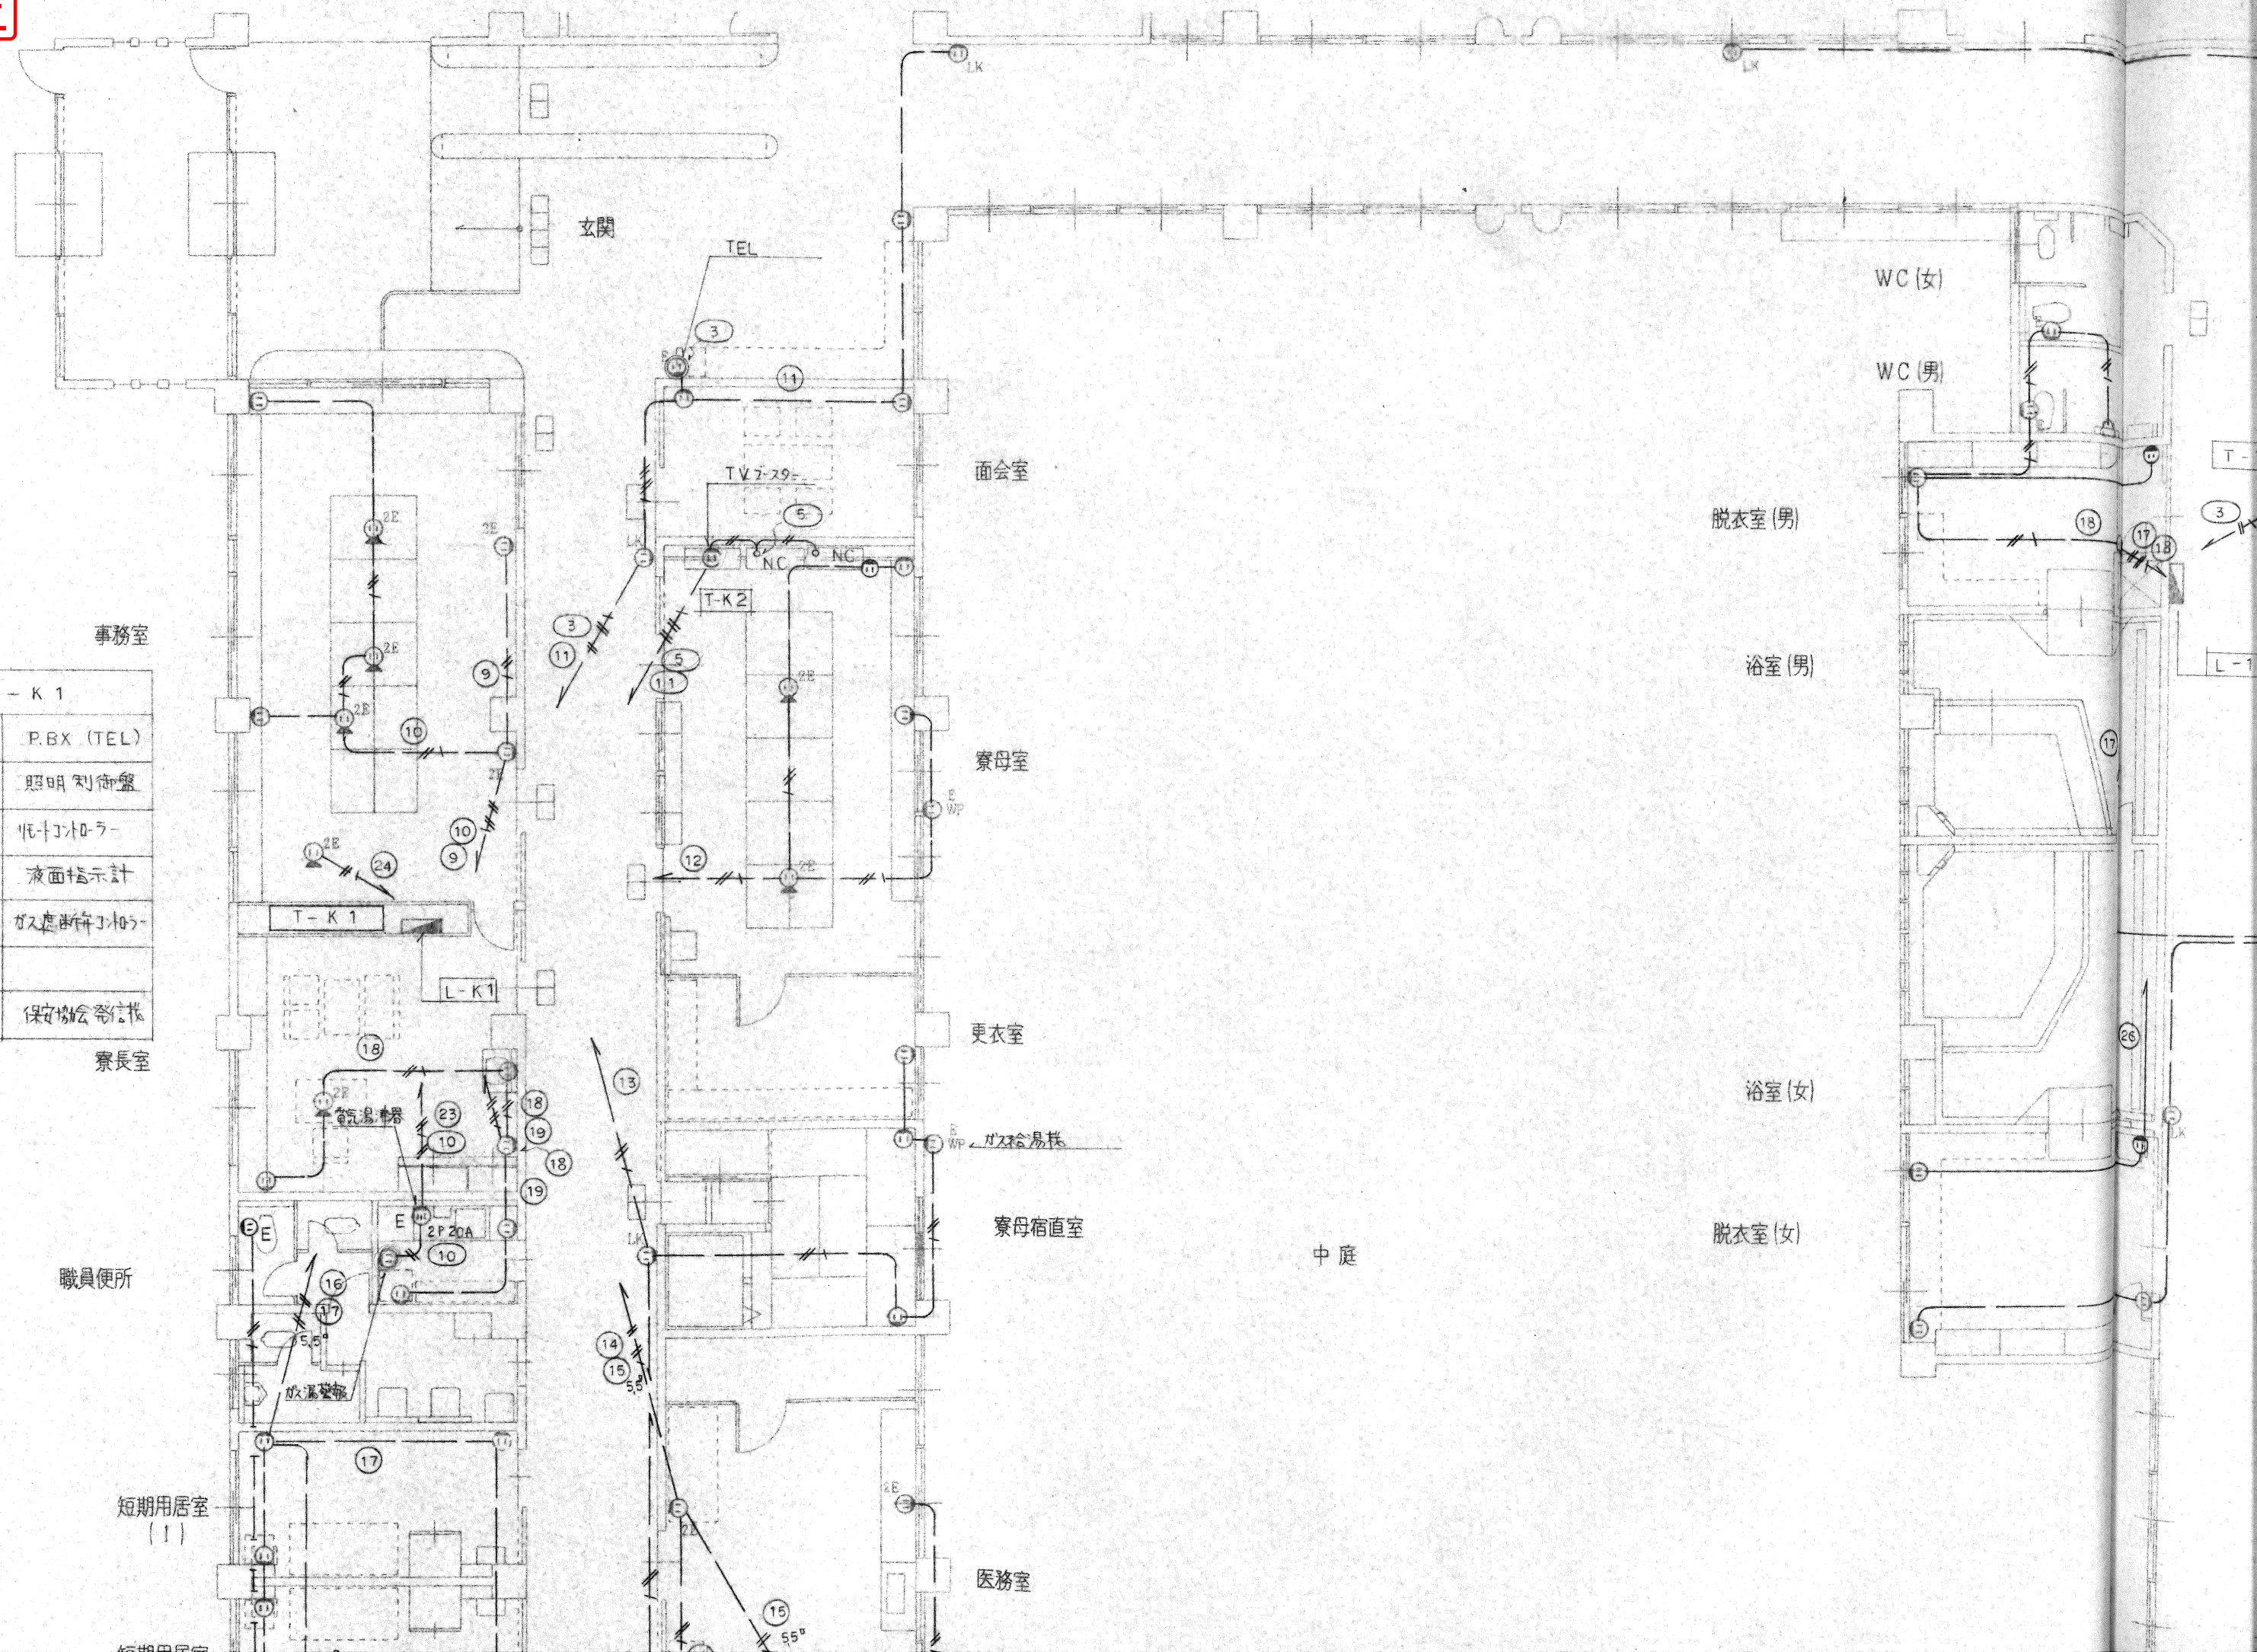


左上

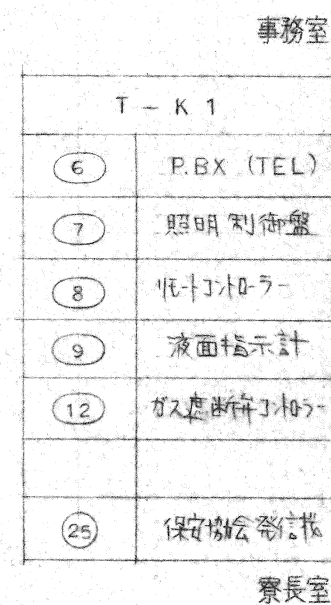

職員便所

寮母宿直室

中庭

脱衣室(女)

短期用居室
(1)

短期用居室
(2)

WC

短期用居室
(3)

短期用居室
(4)

医務室

静養室

WC(男)

WC(女)

洗濯室

左下

リネン室

1丁目1番地

1丁目2番地


1丁目3番地


1丁目5番地

1丁目6番地

1丁目7番地

リネ

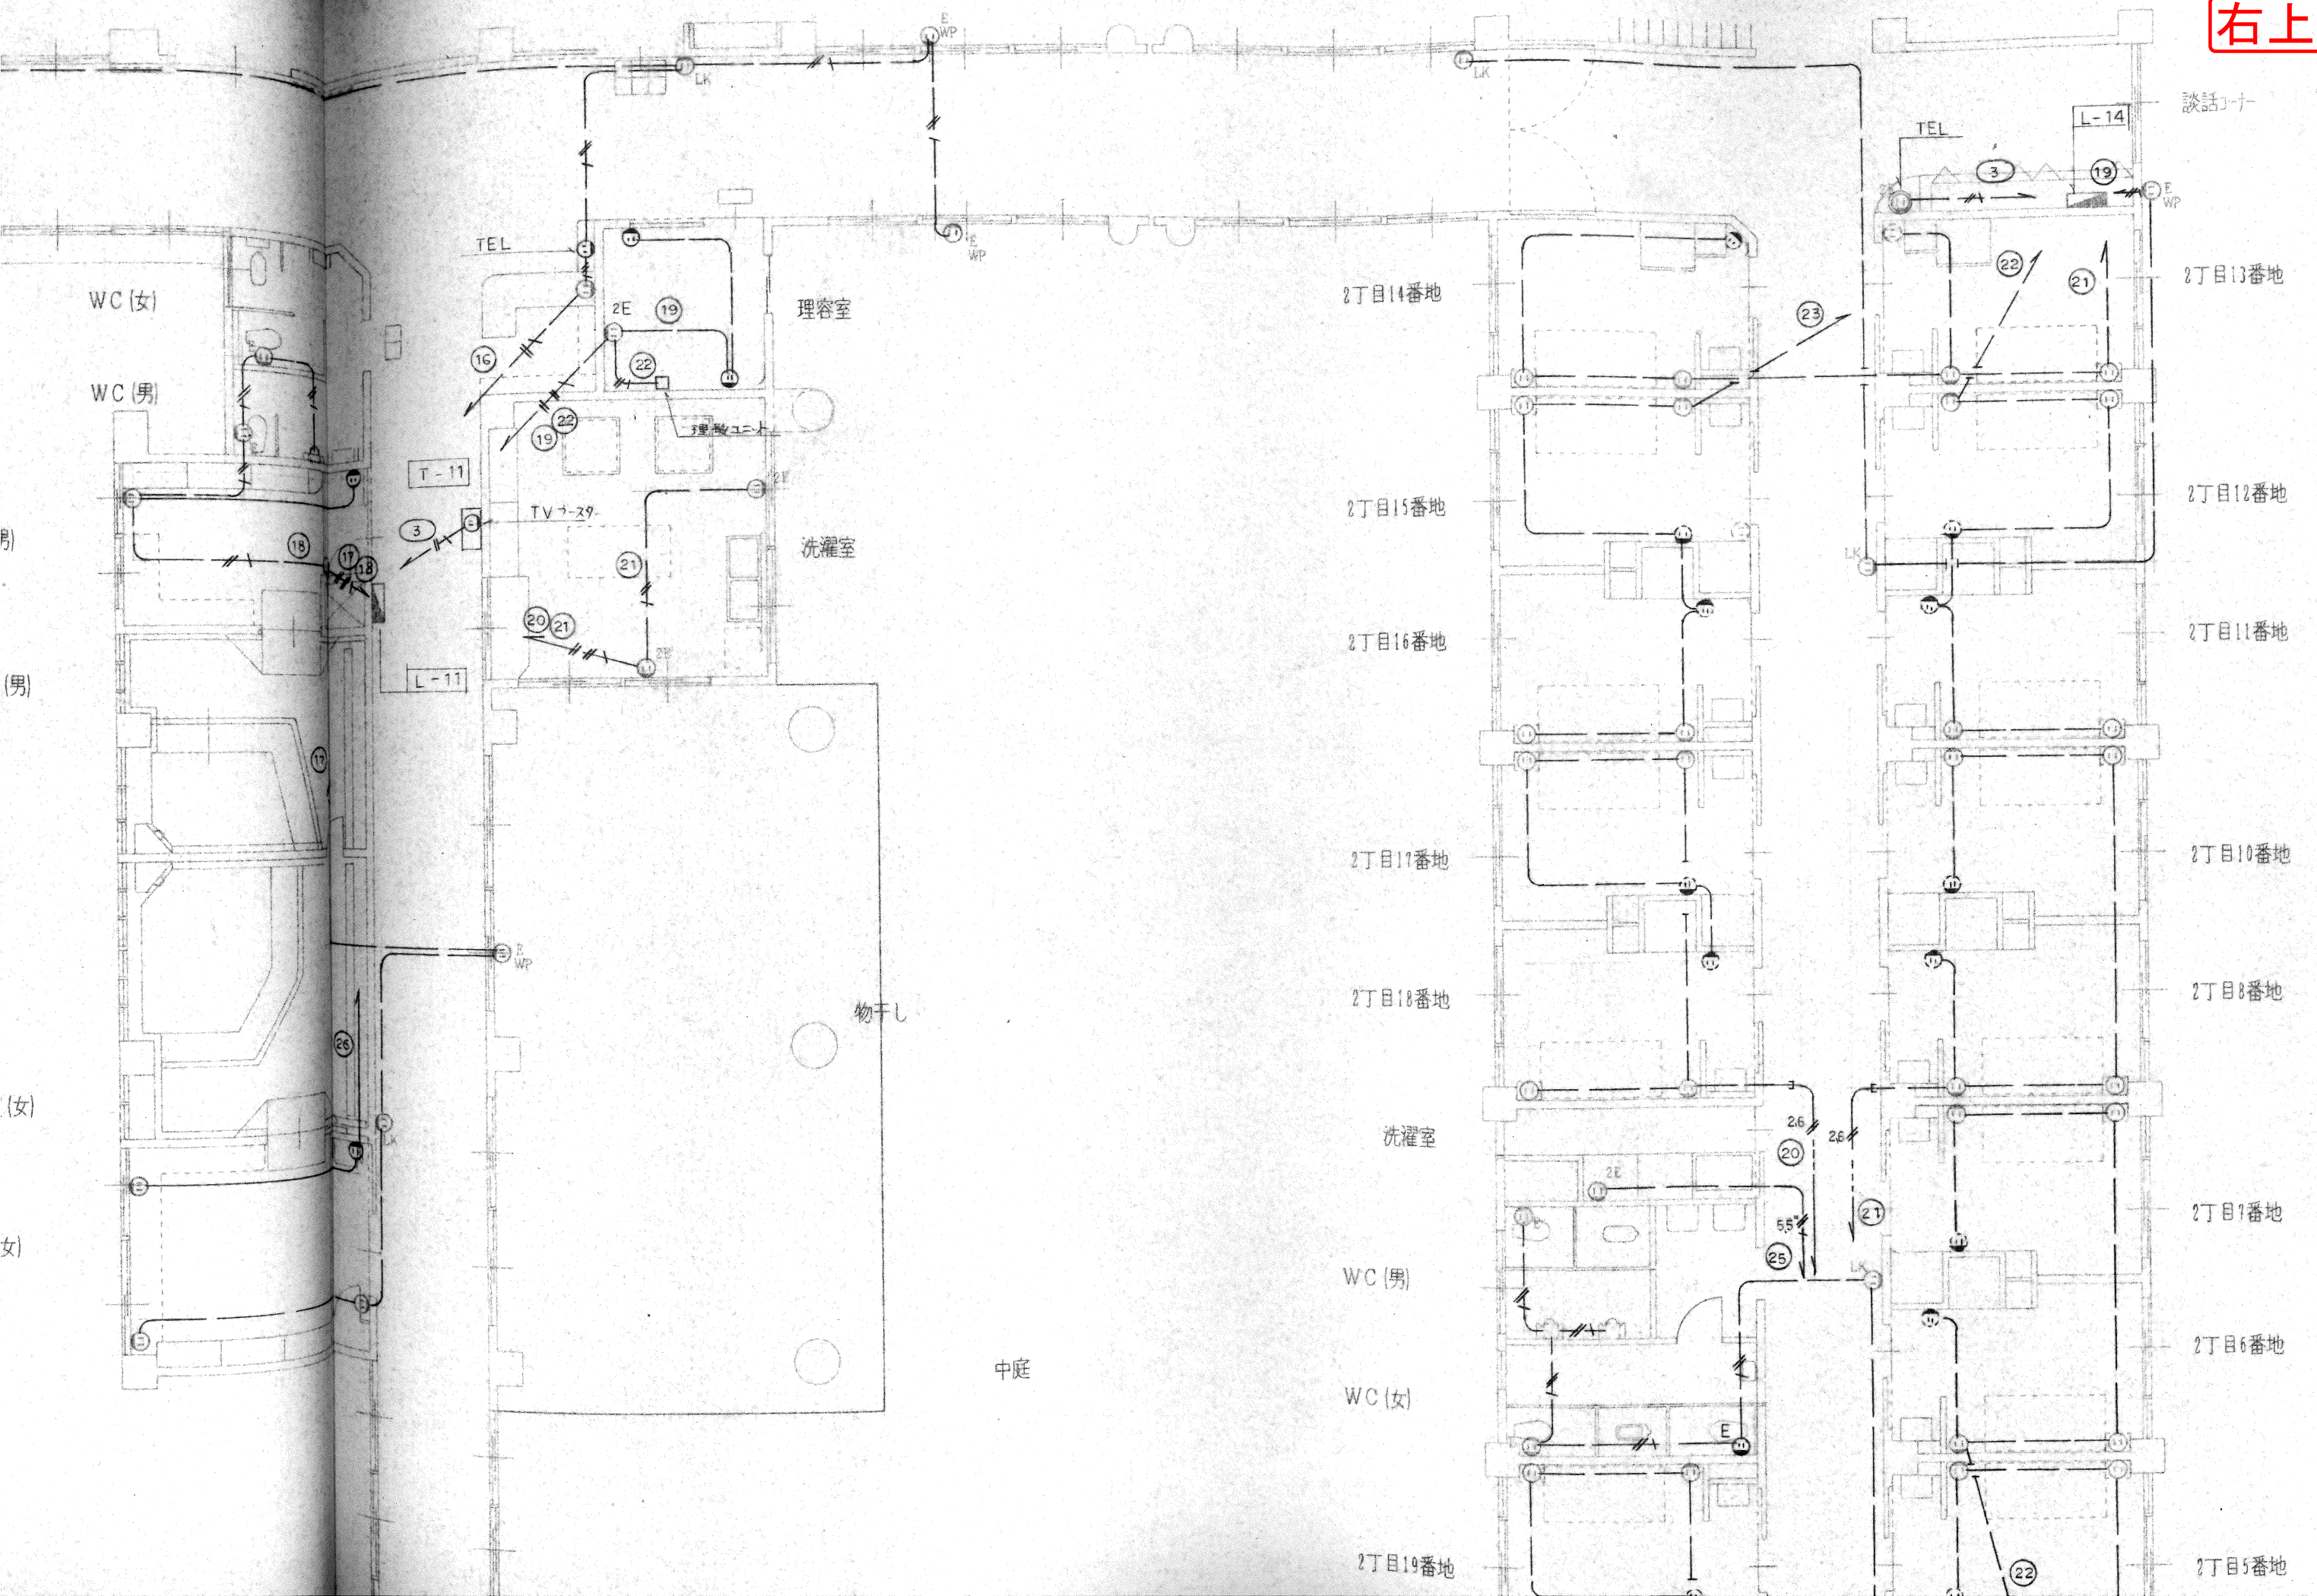

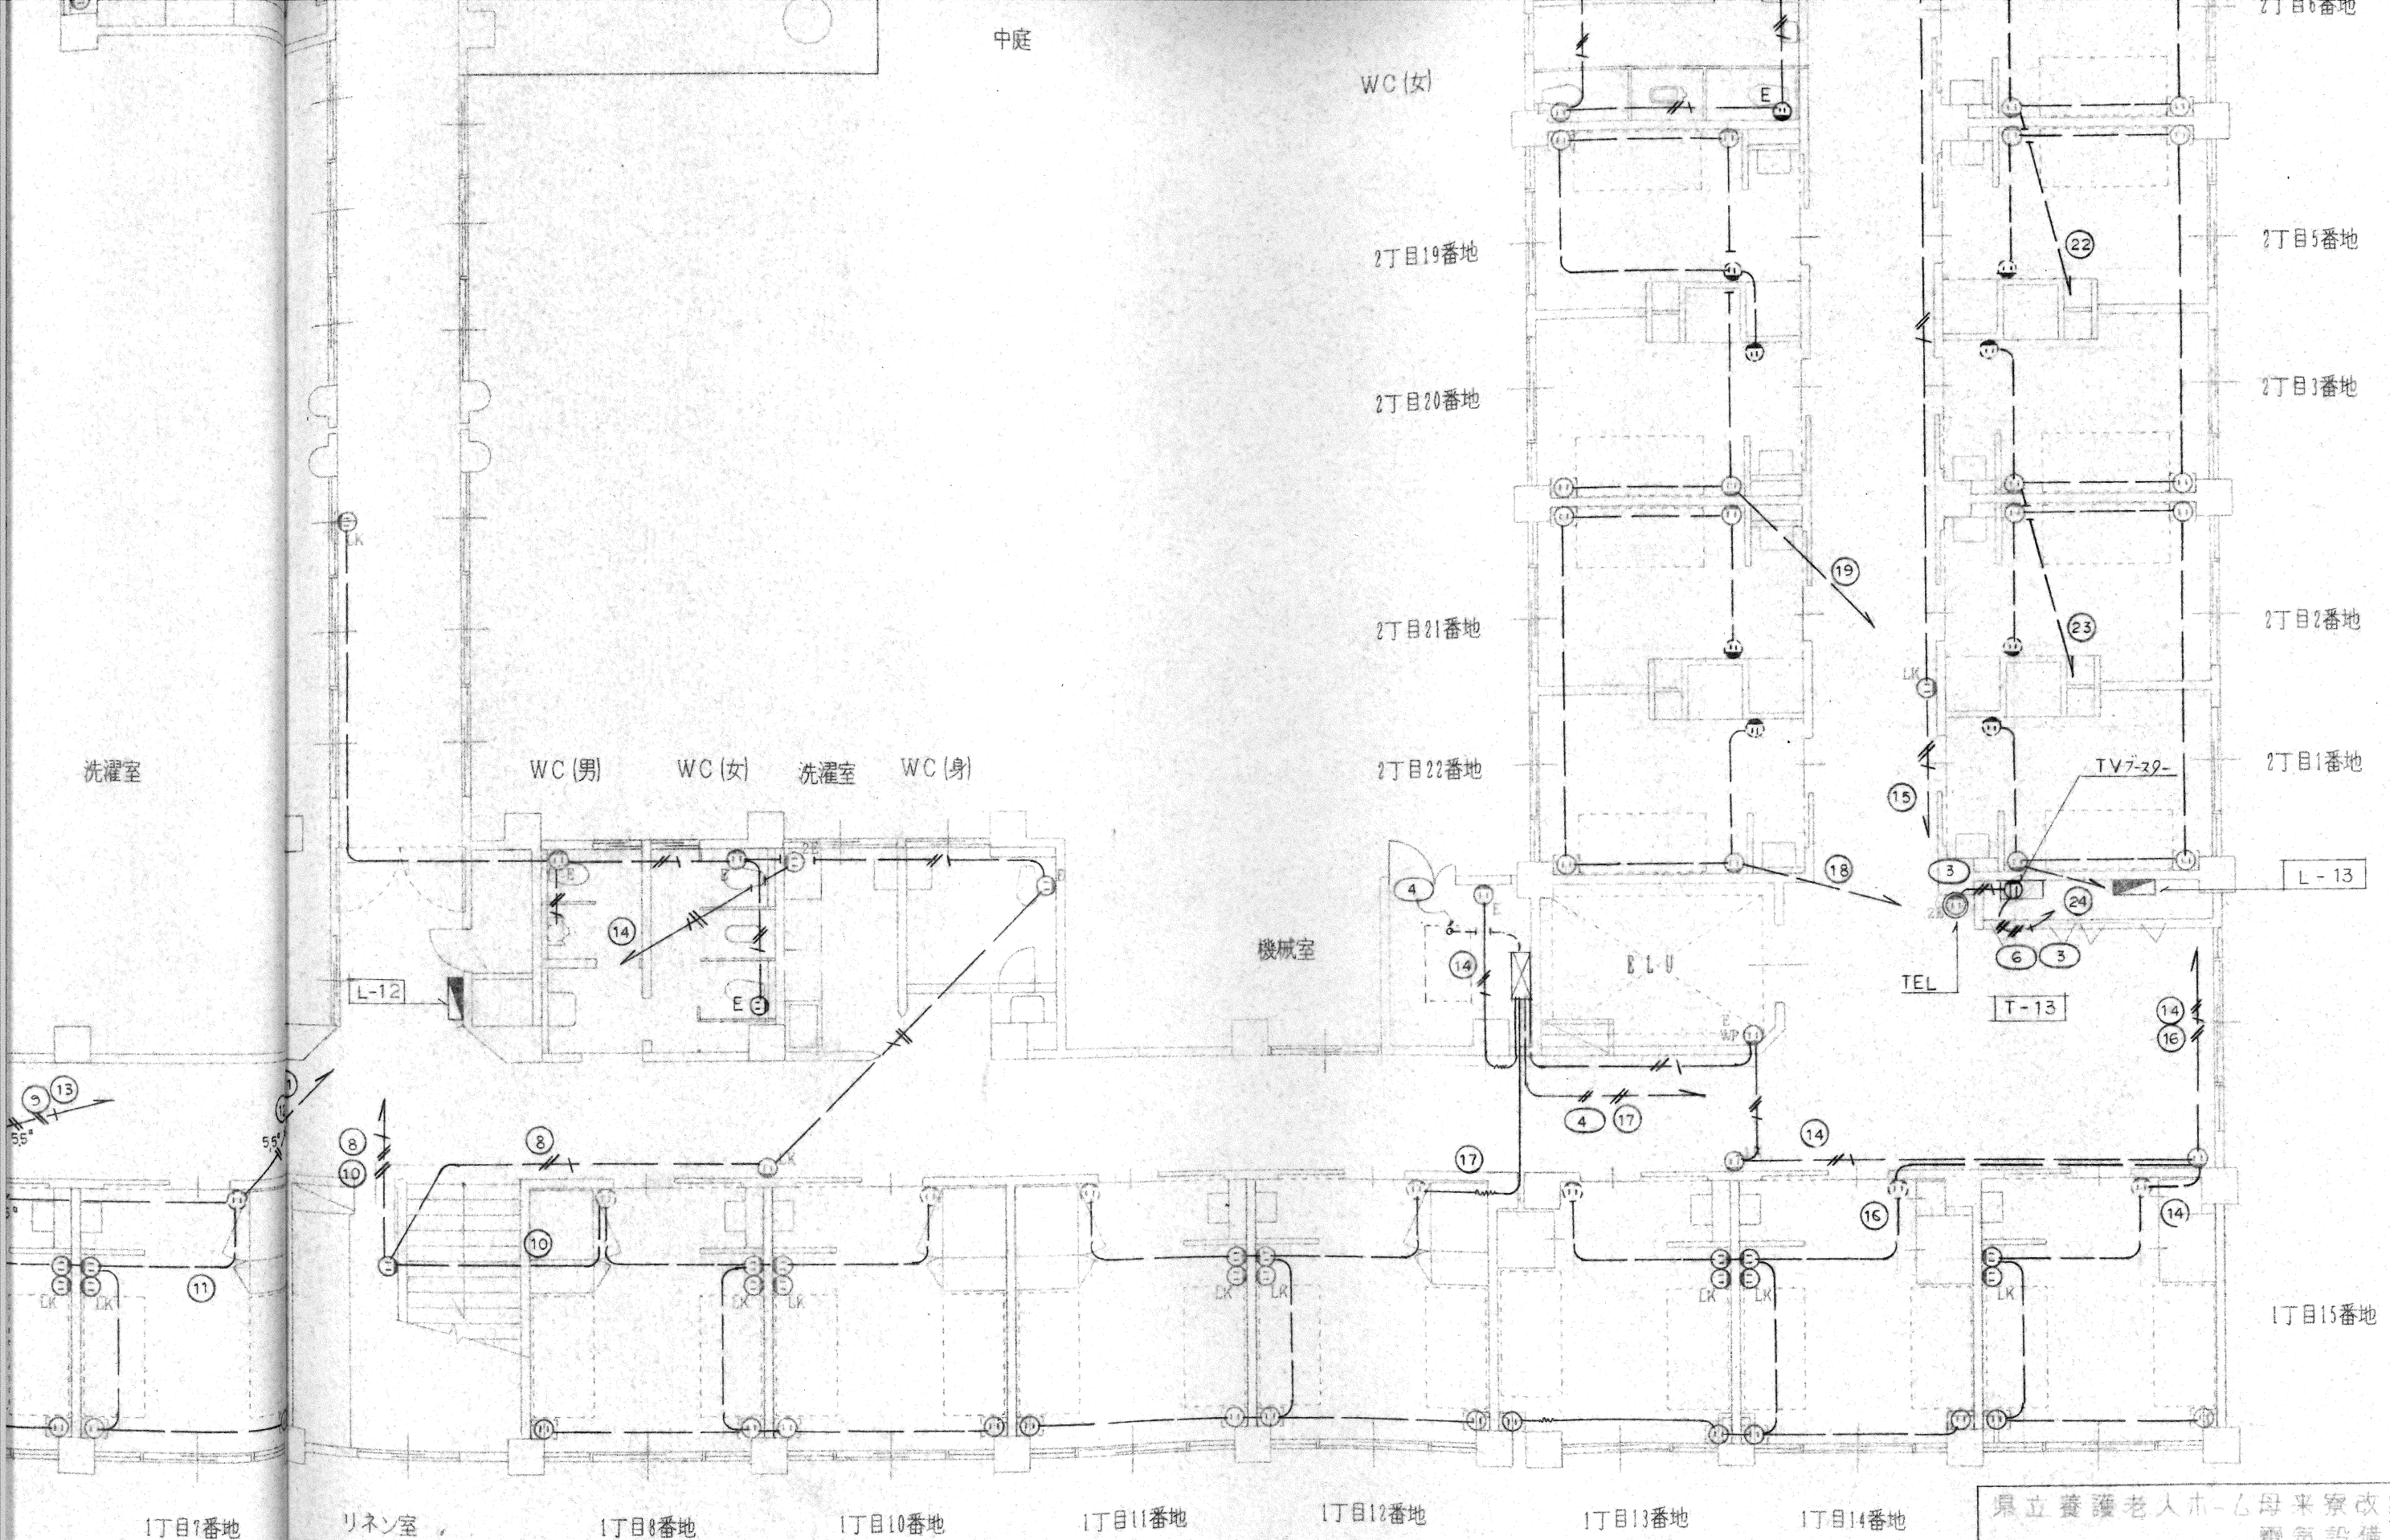

県立養護老人ホーム母来寮改築			設計
電気設備工事			図面
完成図			確認
コンセント設備図			確認
検図	相当	検図	検図

右下