


左上

| テレビ視聴機器 |                   | 電話設備 |            | タスコール機器 |              |
|---------|-------------------|------|------------|---------|--------------|
| TU      | テレビアンテナ UHF AU-2  | ●    | 電話用 アウトレット | NC      | タスコール親機 80L  |
| TV      | " VHF AV-2        | ●PT  | " 公衆用      | △       | 天井埋込スピーカー子機  |
| □       | " BS BSA-90       | ●    | " フロア-     | Ⓜ       | " マイク子機      |
| ▽       | 単CHコンバーター UHF→VHF |      |            | Ⓝ       | ハート型子機       |
| ▽       | 増巾器 VHF-BS        |      |            | [○]     | 呼び出し押釦 (和室)  |
| ◎       | 直列ユニット (中室用)      |      |            | ⊗       | 廊下LED        |
| ◎R      | " (端室用)           |      |            | □       | 復旧ボタン        |
|         |                   |      |            | ◎       | トイレ用押釦       |
|         |                   |      |            | ◎       | 浴室用引きスイッチ    |
|         |                   |      |            | ◎       | 呼出し押釦 (静養室)  |
|         |                   |      |            | ⓓ       | 夜間受付インターホン親機 |
|         |                   |      |            | ⓓ       | " 子機         |



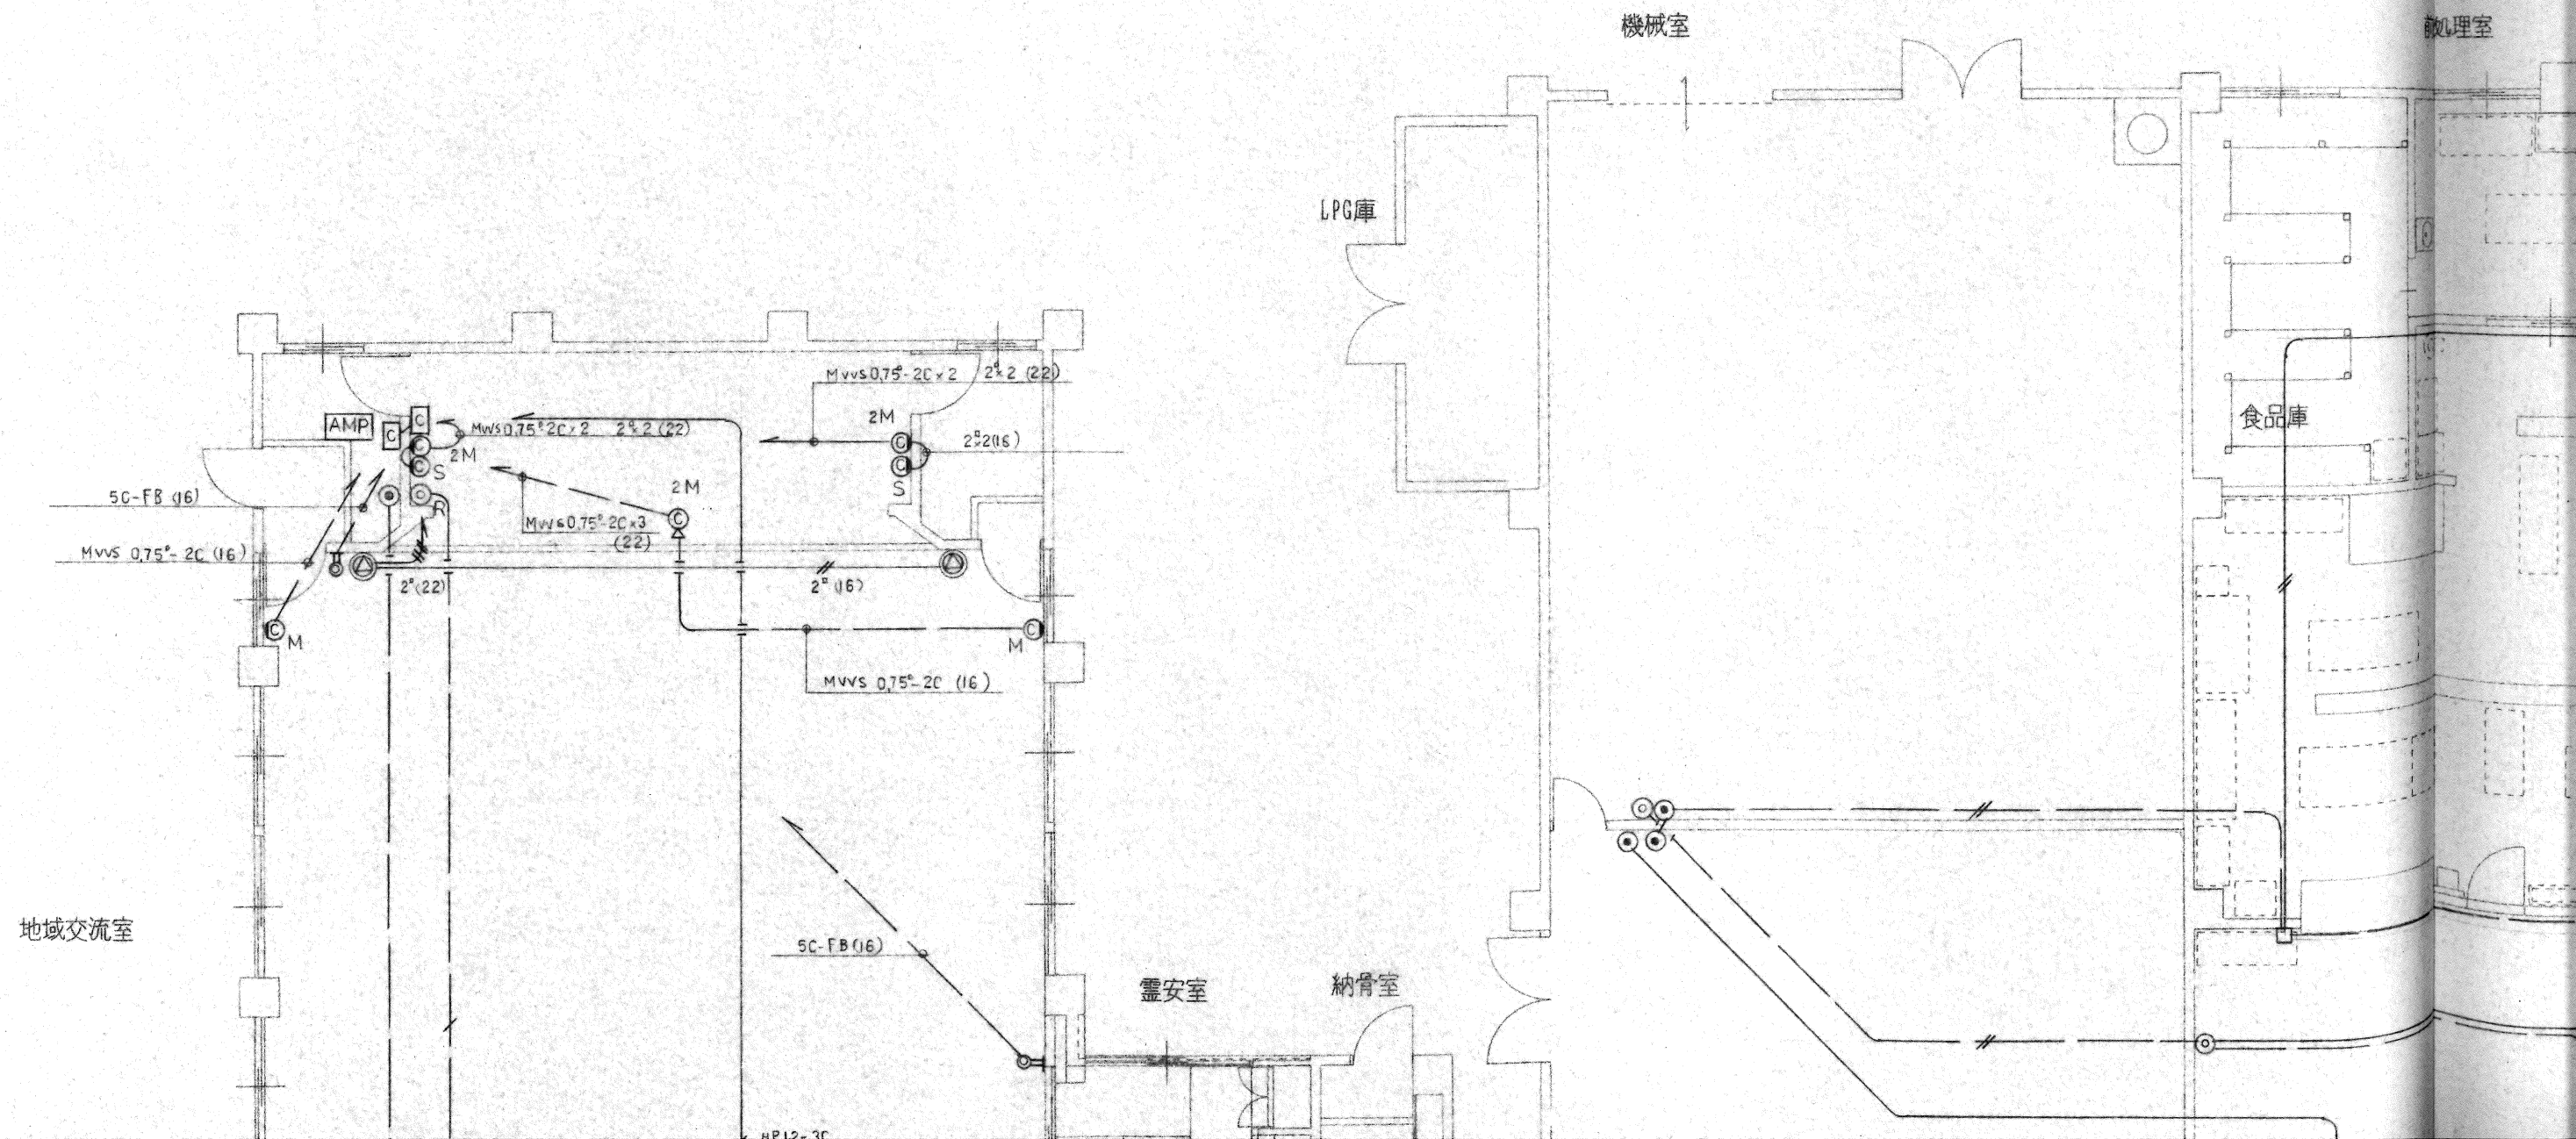

地域交流室

SC-FB(16)

霊安室

納骨室

HP12-3C

電気室

集会室

WC(身)

WC(男)

中庭

管理宿直室

HP12-5P(22)

WC(女)

3P

玄関


T-K1

T-K2


WC(女)

左下




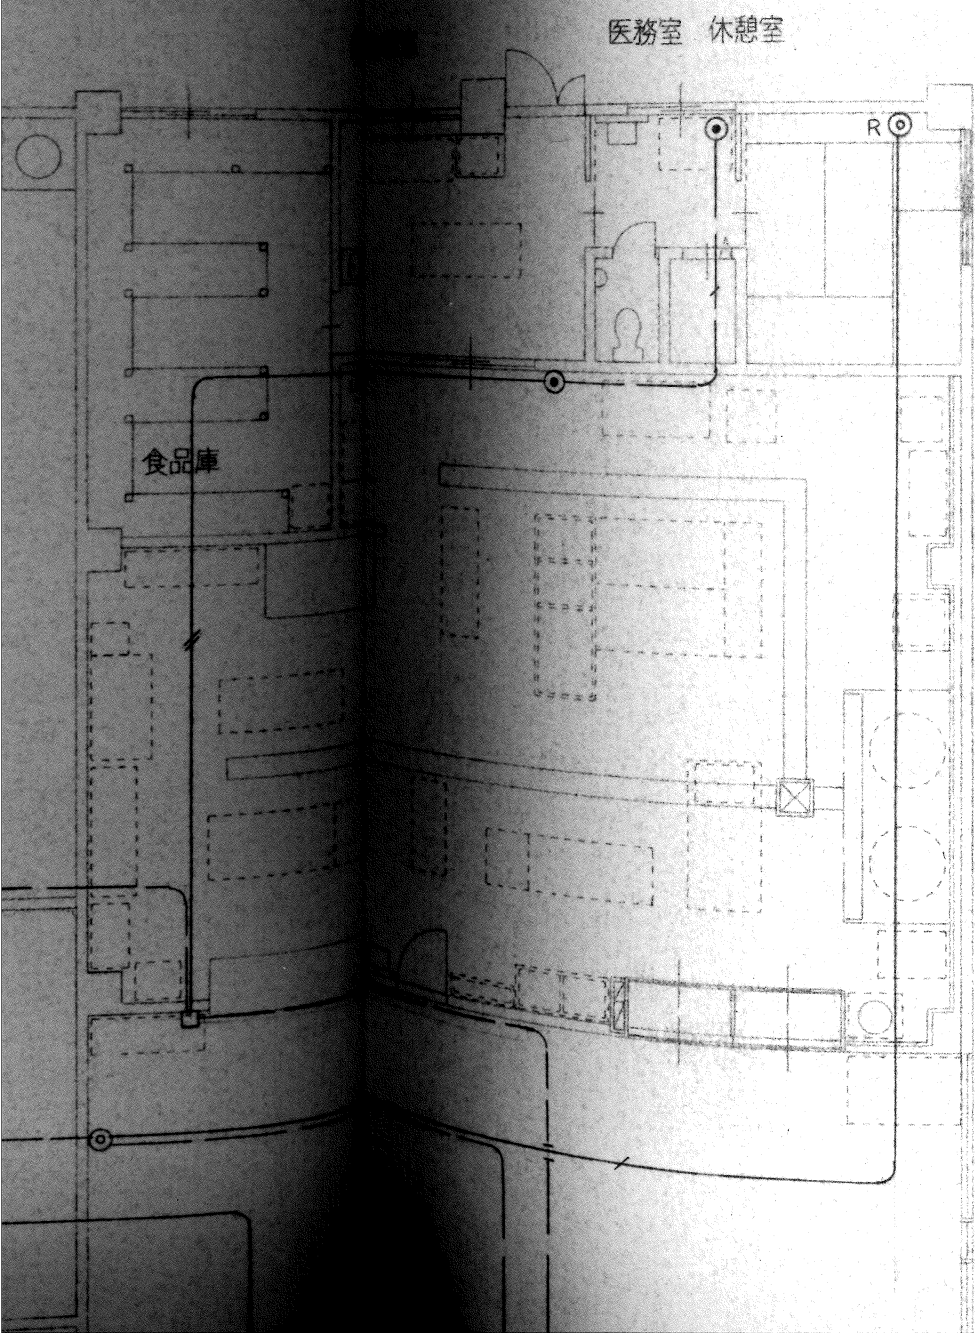

厨房

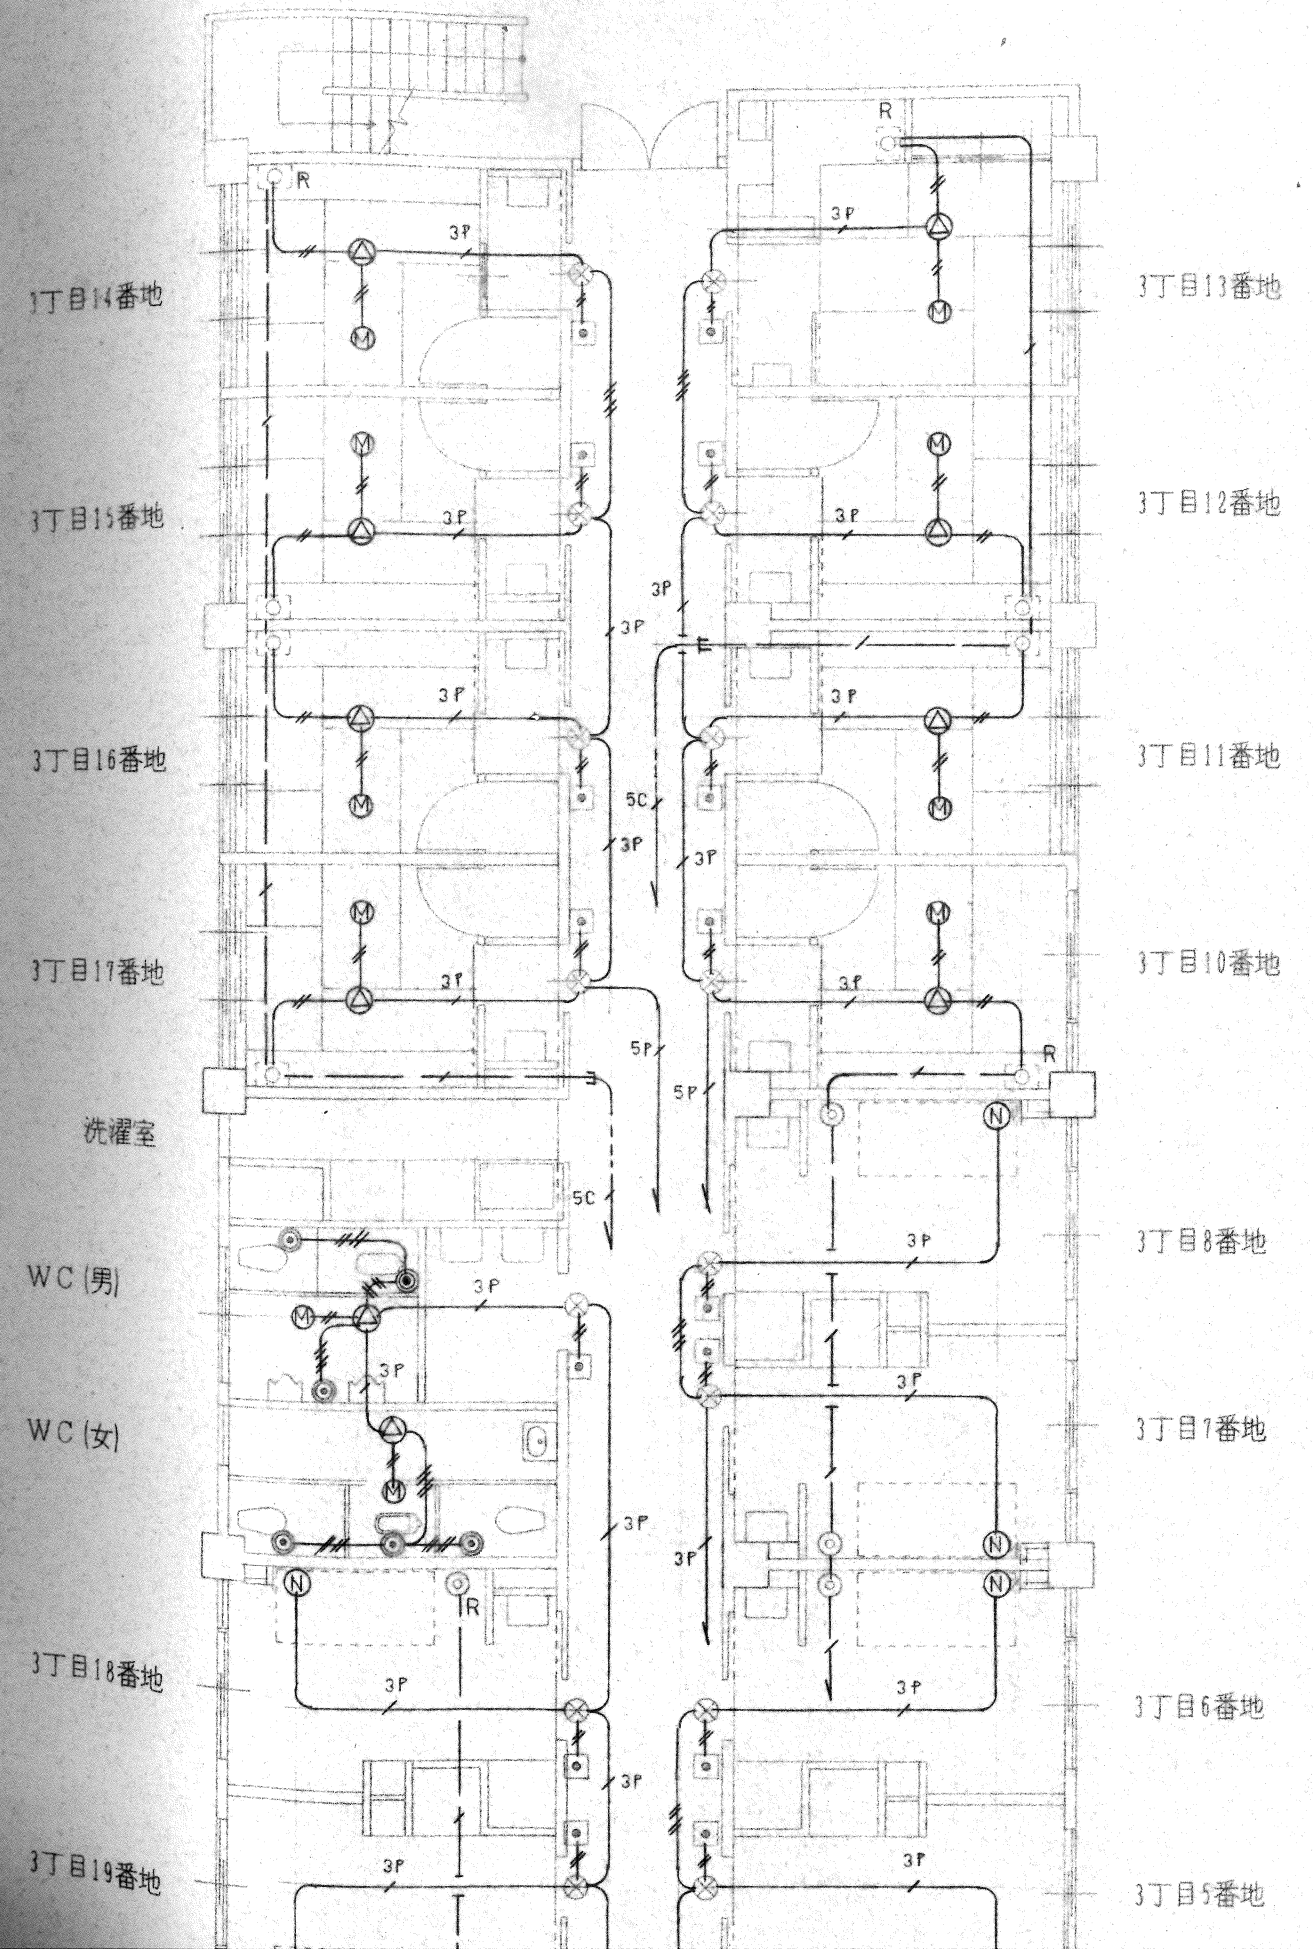



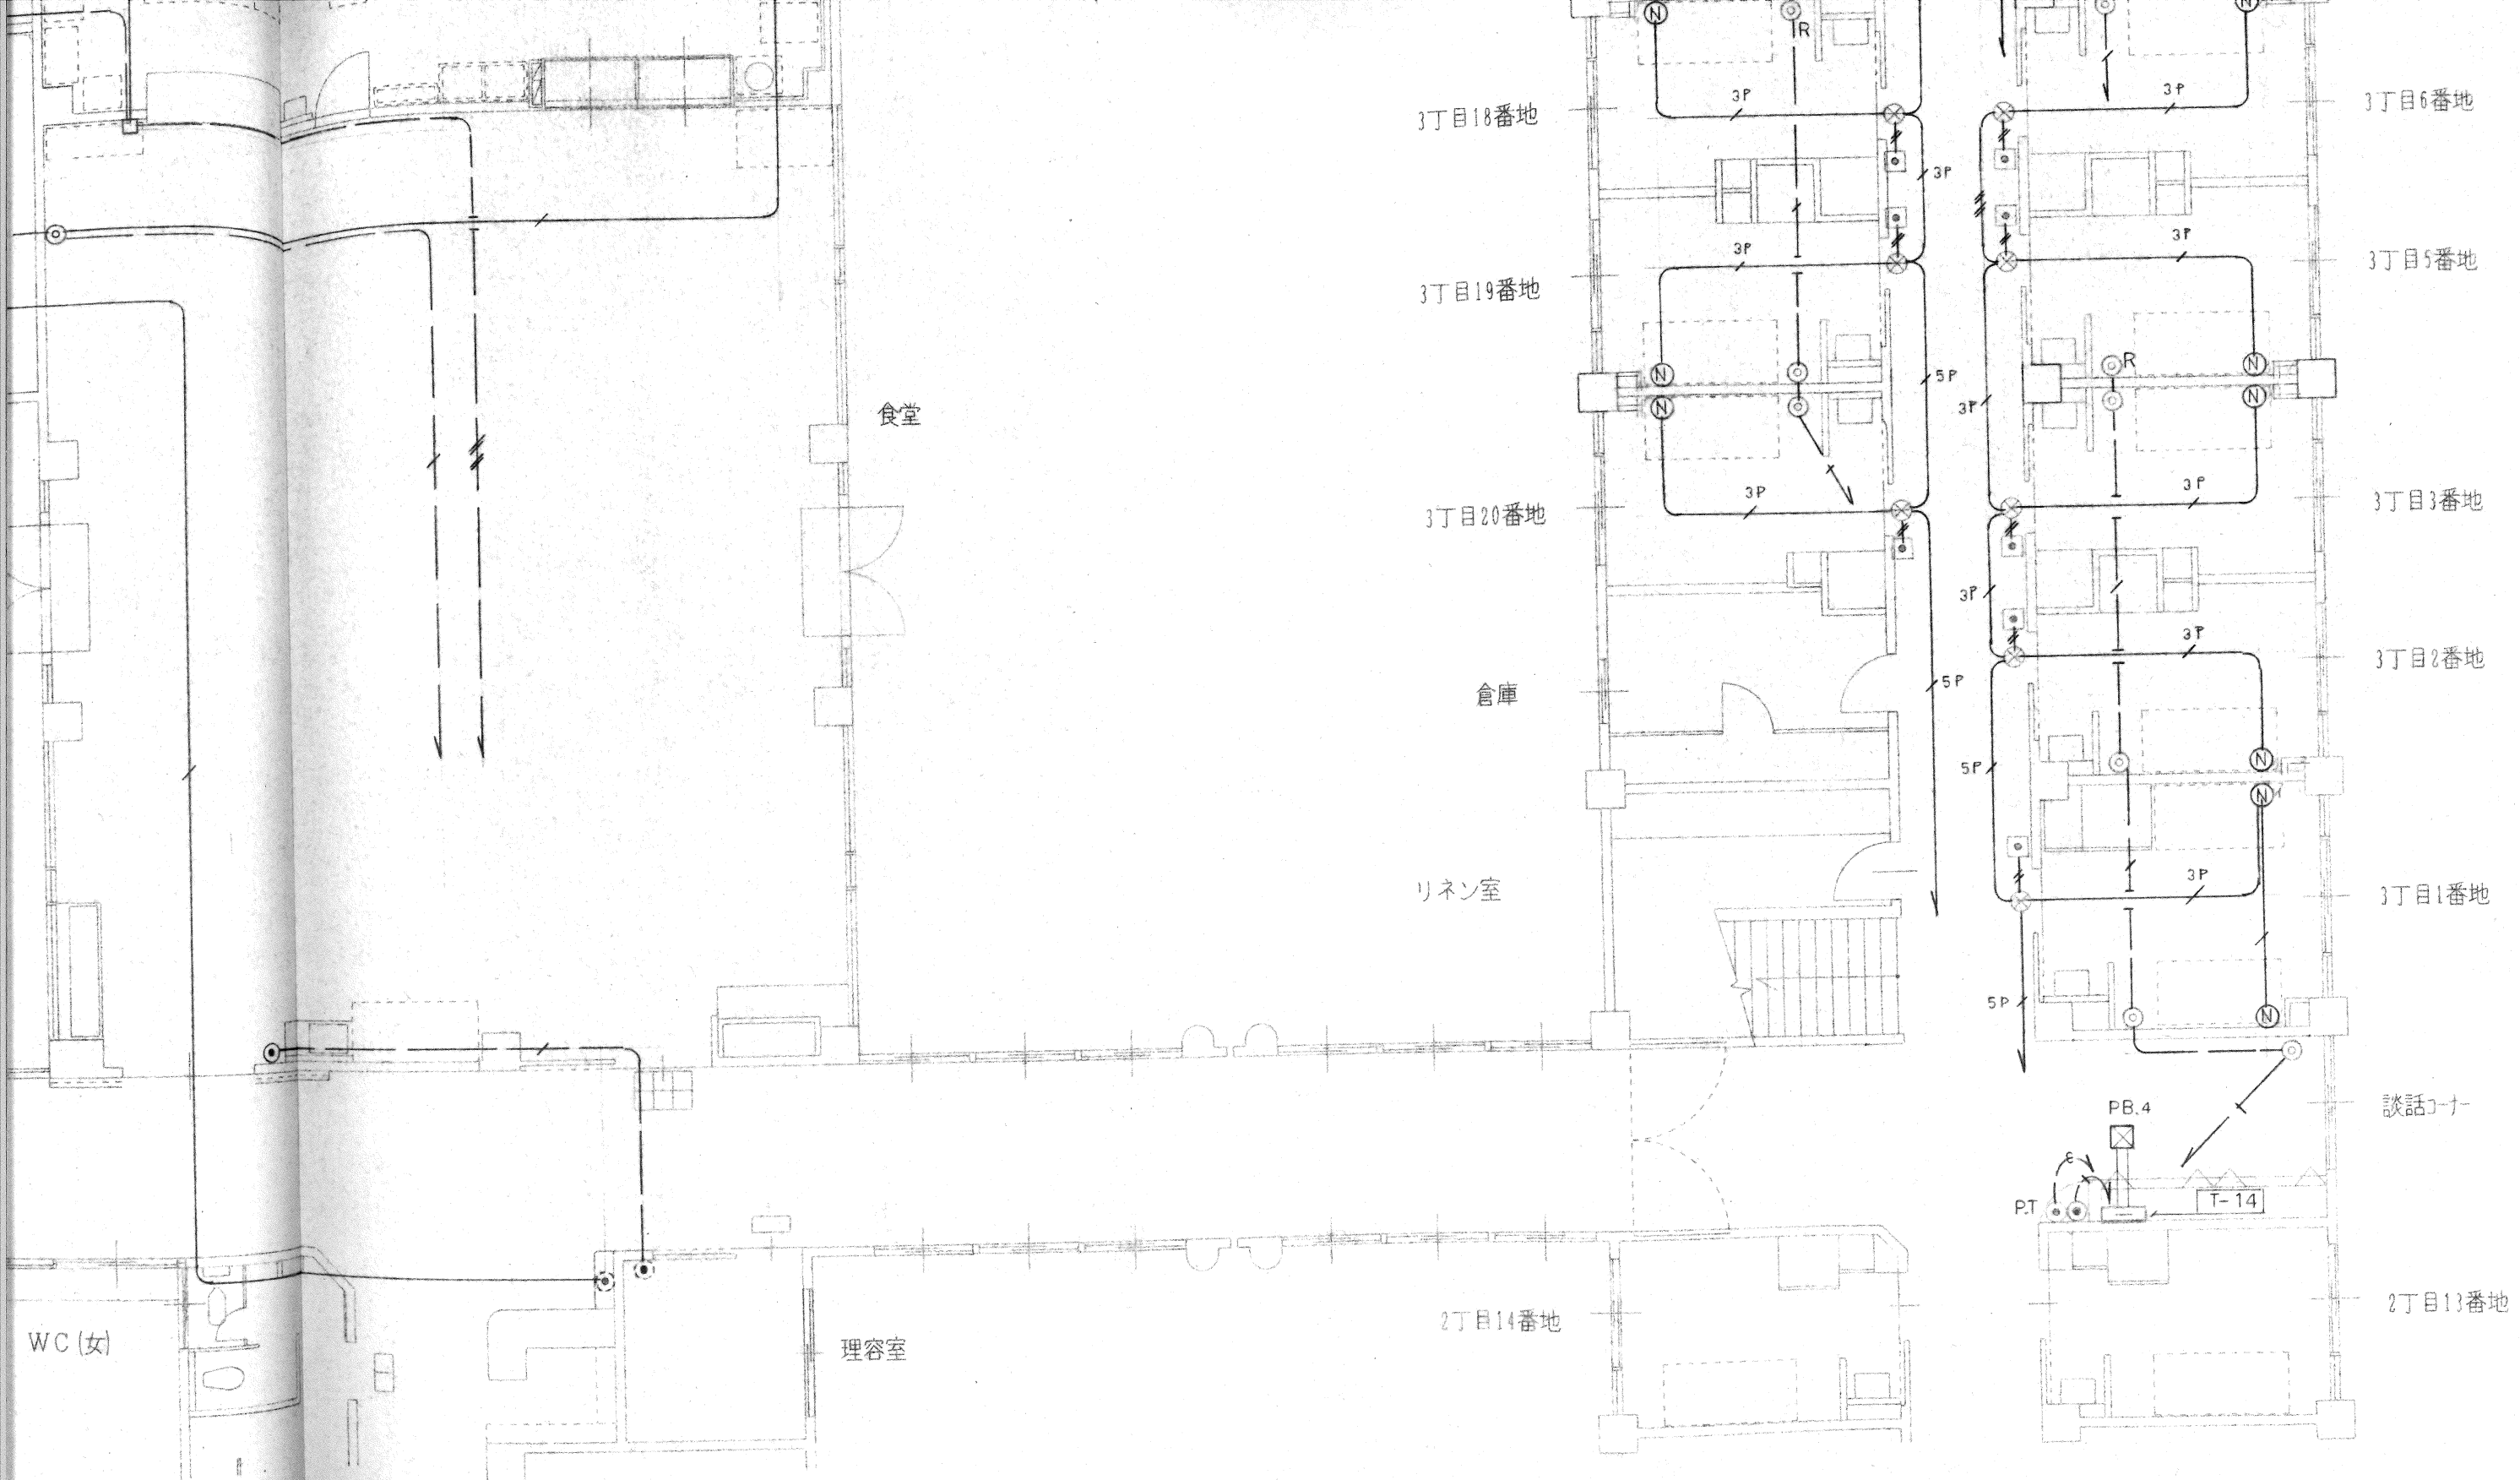

|               |    |   |
|---------------|----|---|
| 県立養護老人ホーム来賓改築 |    | 設 |
| 電気設備工事        |    | 図 |
| 完成図           |    | 縮 |
| 通信設備図 (階北)    |    | 設 |
| 検図            | 担当 |   |
| 新陽・北村共同企業体    |    |   |

右下