


左上

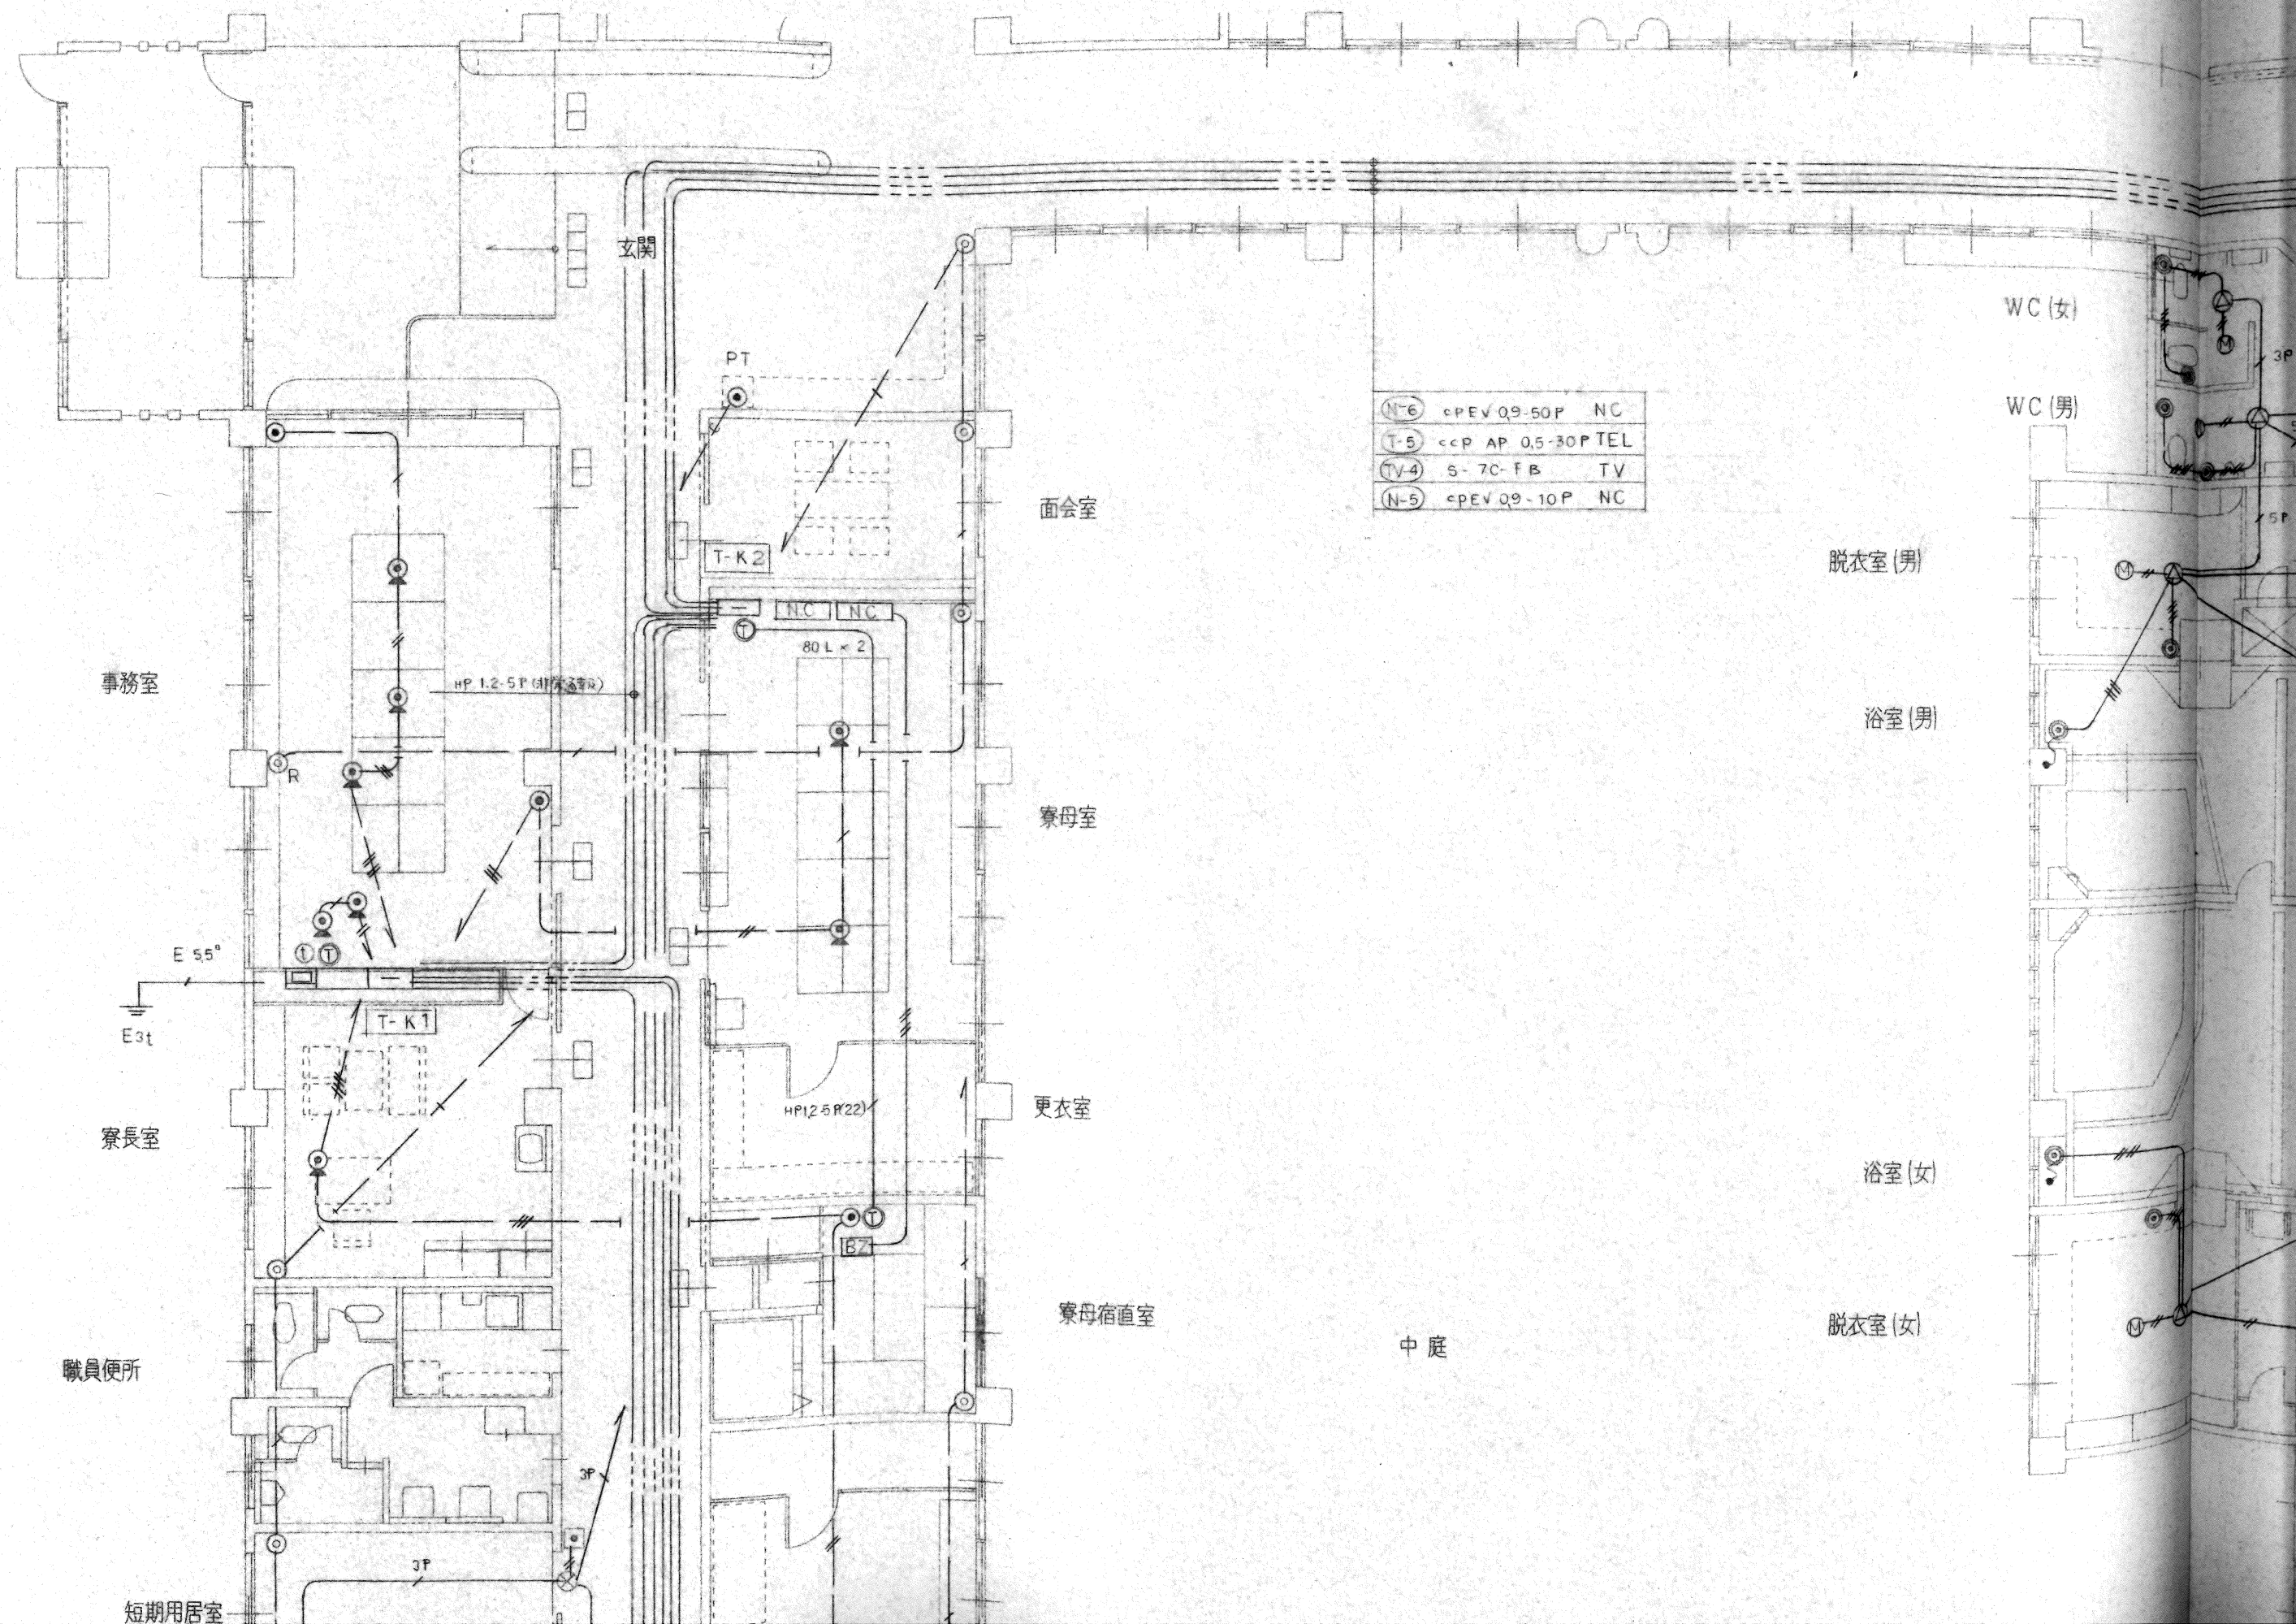

短期用居室
(1)

短期用居室
(2)

WC

短期用居室
(3)

短期用居室
(4)

医務室

静養室

WC(男)

WC(女)

洗濯室

T-1	ccPAPQ5-10P (TEL)
	cPEV 0.9-5P (TEL)
TV-5	S-7C-FB (TV)
N-1	cPEV 0.9-30P (NC)
N-3	cPEV 0.9-30P (NC)
	HP 0.9-10P (ELV)

6	2	22
T-3	ccPAPQ5-10P (TEL)	22
N-2	cPEV 0.9-10P (NC)	28
	S-5C-FB×2 (TV)	22

T-12

リネン室

1丁目1番地

1丁目2番地

1丁目3番地

1丁目5番地

1丁目6番地

1丁目7番地

左下

談話室

T-14

右上

T-7	CCPAP 0.5-10P (TEL)
TV-1	S-7C-FB (TV)
TV-2	S-7C-FB (TV)
N-7	CP EV 0.9-20P (NC)

N-6	CP EV 0.9-50P	NC
T-6	CCPAP 0.5-10P	TEL
TV-3	S-7C-FB	TV

理容室

洗濯室

T-11

物干し

中庭

2丁目14番地

2丁目15番地

2丁目16番地

2丁目17番地

2丁目18番地

洗濯室

WC(男)

WC(女)

2丁目19番地

2丁目20番地

2丁目13番地

2丁目12番地

2丁目11番地

2丁目10番地


2丁目9番地

2丁目7番地

2丁目6番地

2丁目5番地

2丁目3番地

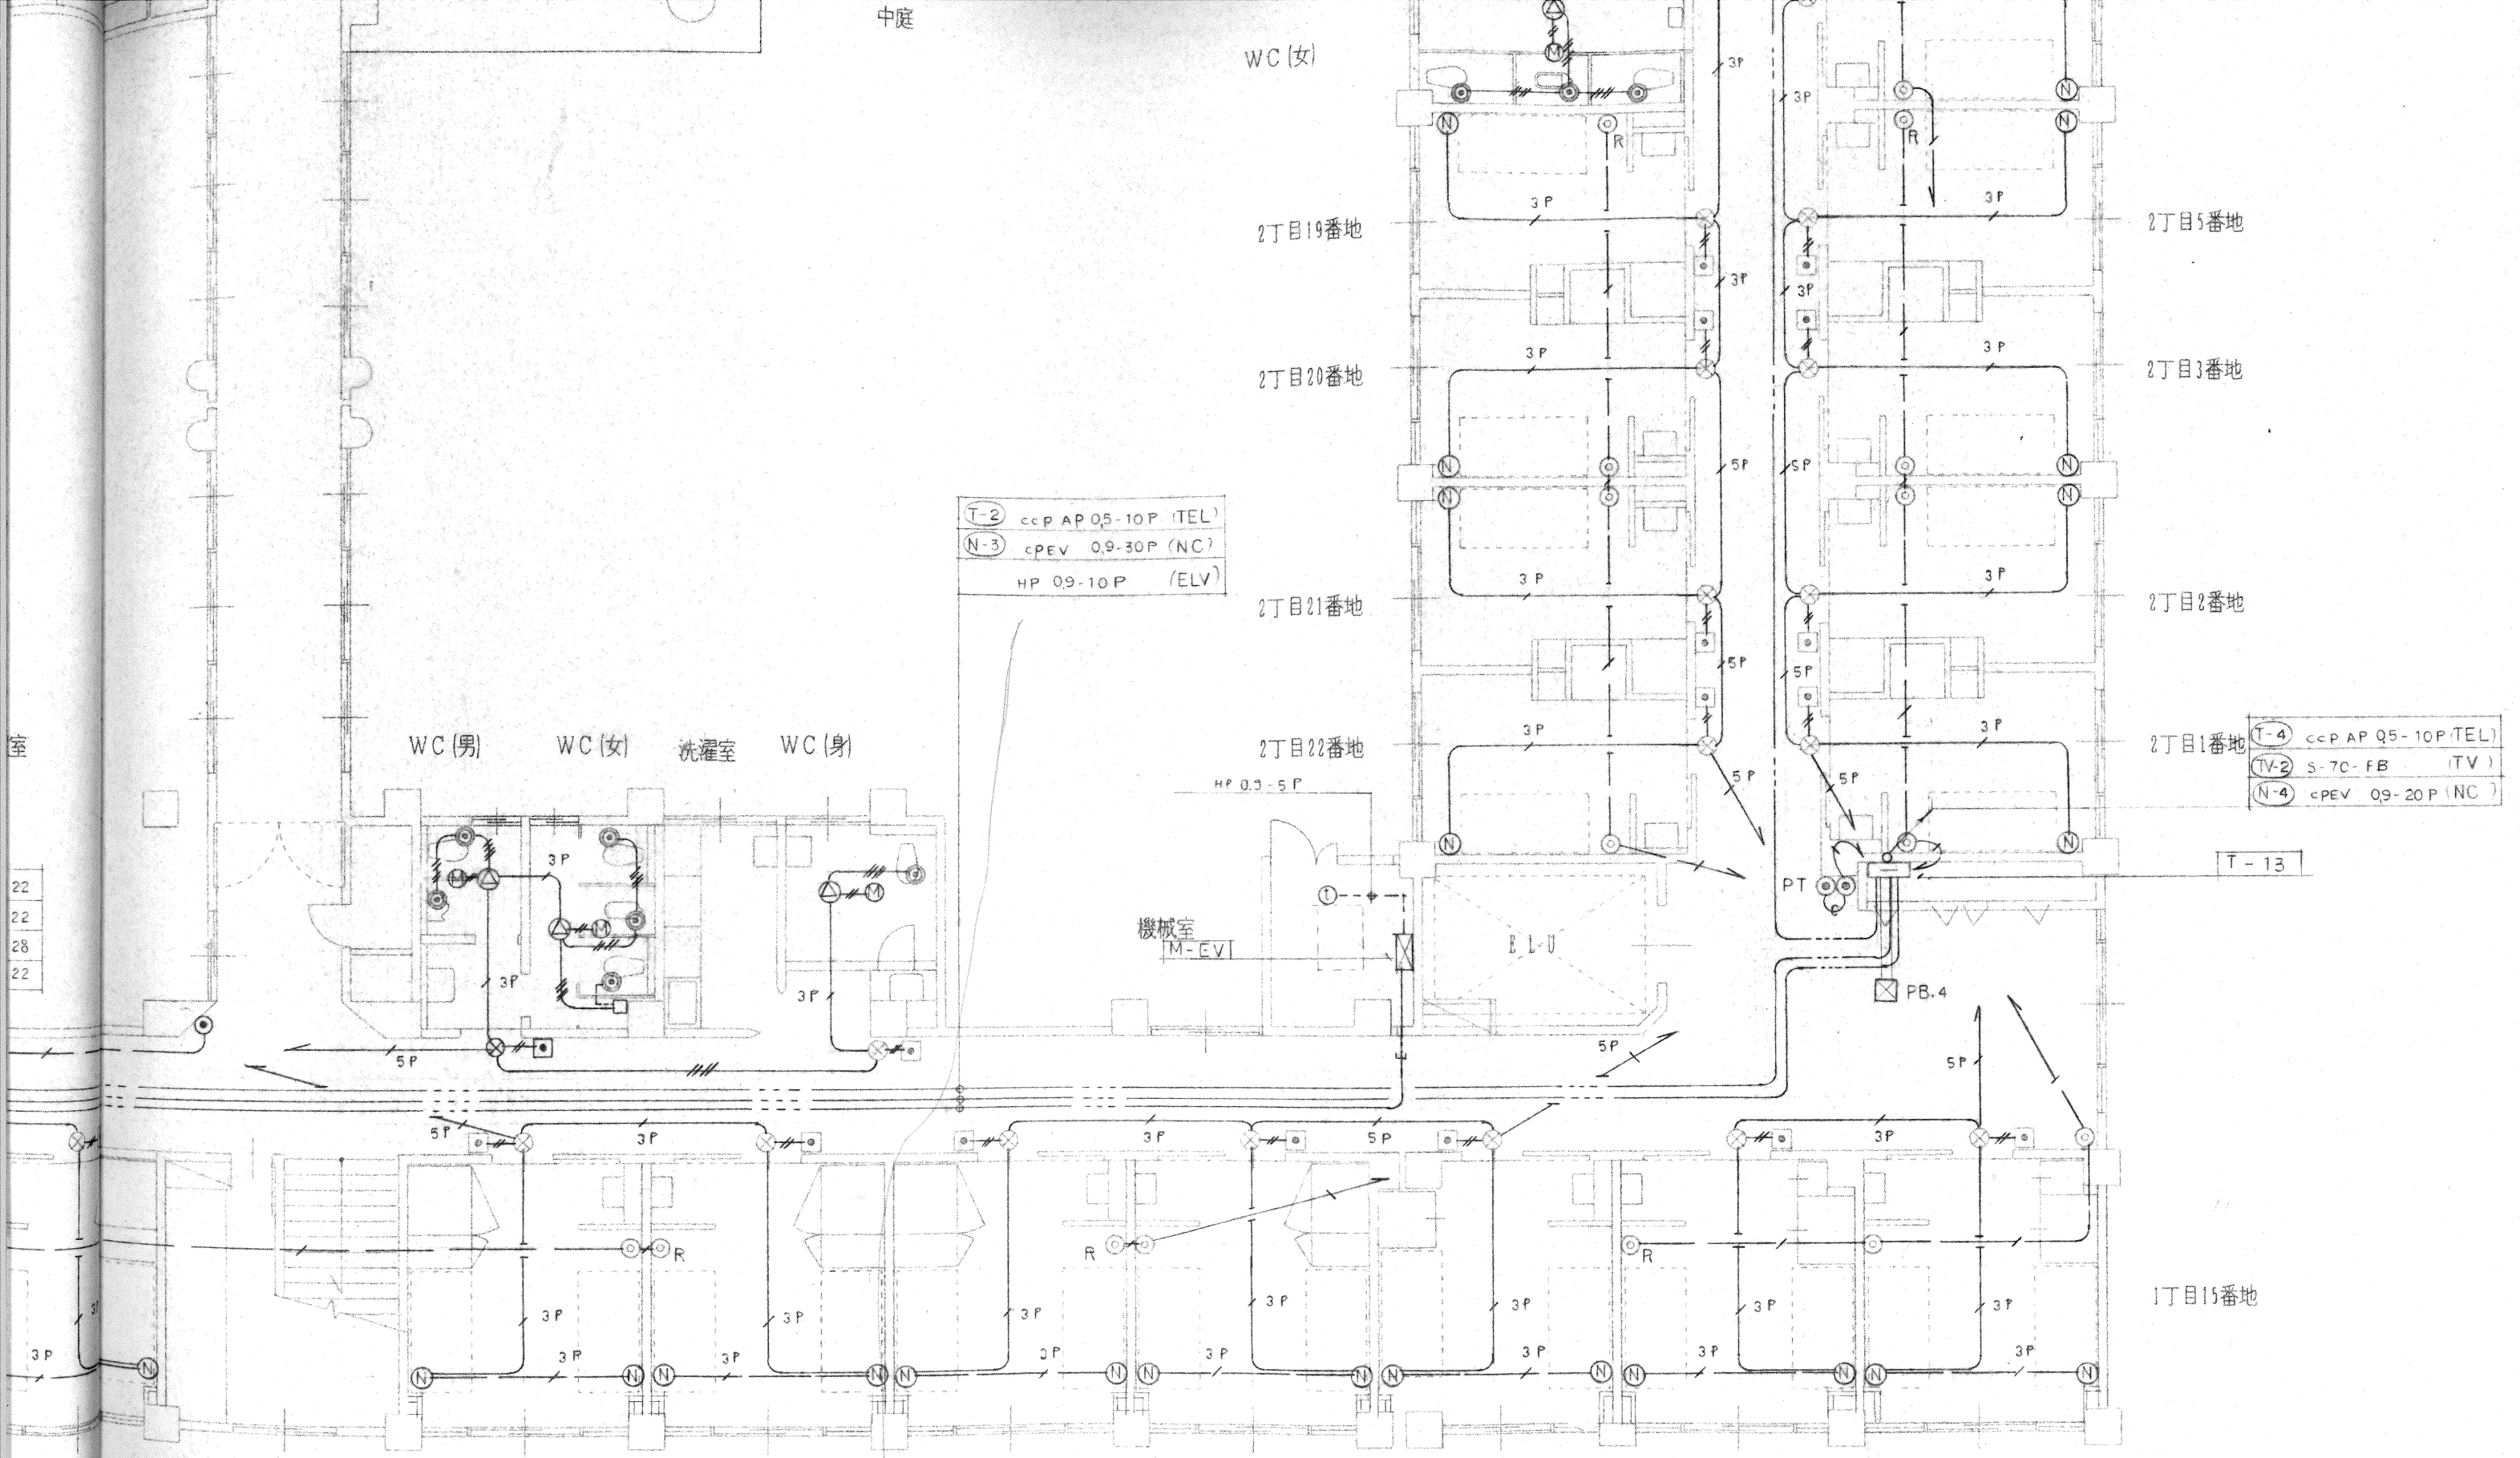

1丁目1番地 リネン室 1丁目8番地 1丁目10番地 1丁目11番地 1丁目12番地 1丁目13番地 1丁目14番地

県立養護老人ホーム来賓改築 電気設備工事			図面番号 E-28/36
完成図			図面番号 E-28
通信設備図 (階内)			縮尺 1/100
検図	担当	製図	右下
新築・北村世間公舎休			