

左上

6丁目13番地

6丁目14番地

6丁目15番地

6丁目16番地

洗濯室

WC (男)

WC (女)

6丁目17番地

6丁目18番地

6丁目19番地

6丁目12番地

6丁目11番地

6丁目10番地

6丁目8番地

6丁目7番地

6丁目6番地

6丁目5番地

6丁目3番地

6丁目2番地

S-7C-TPx2

S-7C-FB

屋根部分

6丁目18番地

6丁目19番地

倉庫

6丁目14番地

6丁目3番地

6丁目2番地

6丁目1番地

寮母控室

談話コーナー

WC (男)

WC (女)

T-3	ccPAP 0.5-10P 22 (TEL)
N-2	cPEV 0.9-10P 22 (INC)
S	5C-FBx2 22 (TV)
—	—x2 22

T-24

T-22

4丁目1番地

4丁目2番地

4丁目3番地


4丁目5番地

4丁目6番地

4丁目7番地

左下

右上

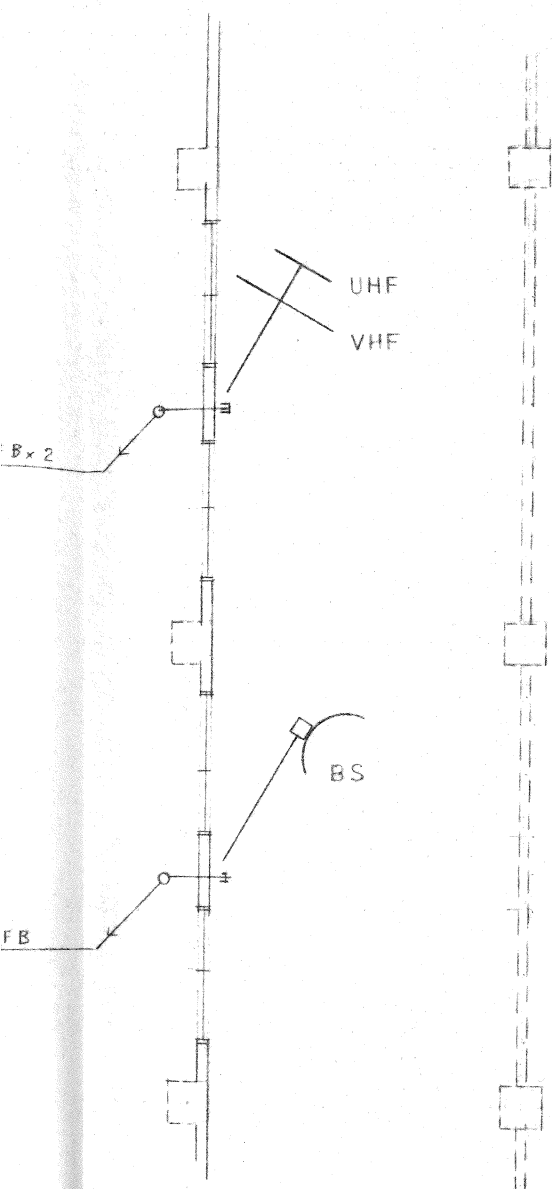

屋根部分

5丁目14番地

5丁目15番地

5丁目16番地

5丁目17番地


5丁目18番地

5丁目19番地

洗濯室

WC (男)

WC (女)

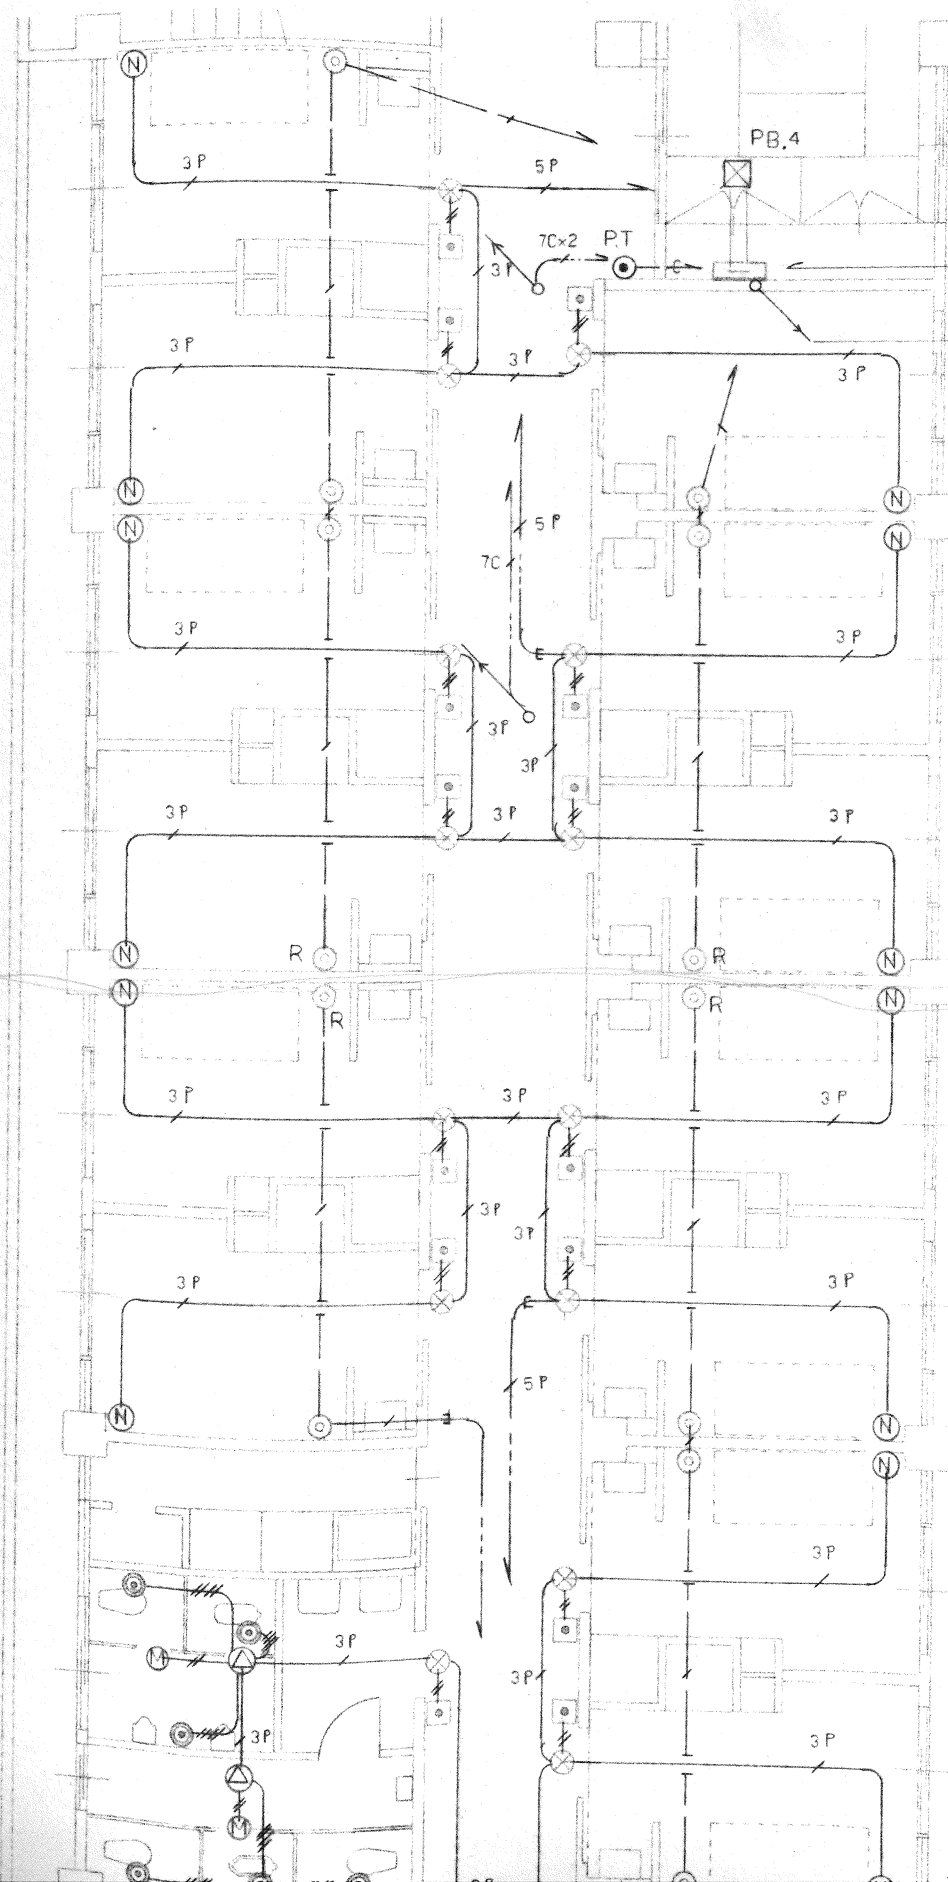

談話コーナー

5丁目13番地

5丁目12番地

5丁目11番地


5丁目10番地

5丁目8番地

5丁目7番地

5丁目6番地

(T-7)	<<PAPQ5-10P (TEL)
(TV-1)	S-7C-FB (TV)
(TV-6)	S-7C-FB (TV)
(N-7)	<PEVQ9-20P (NC)

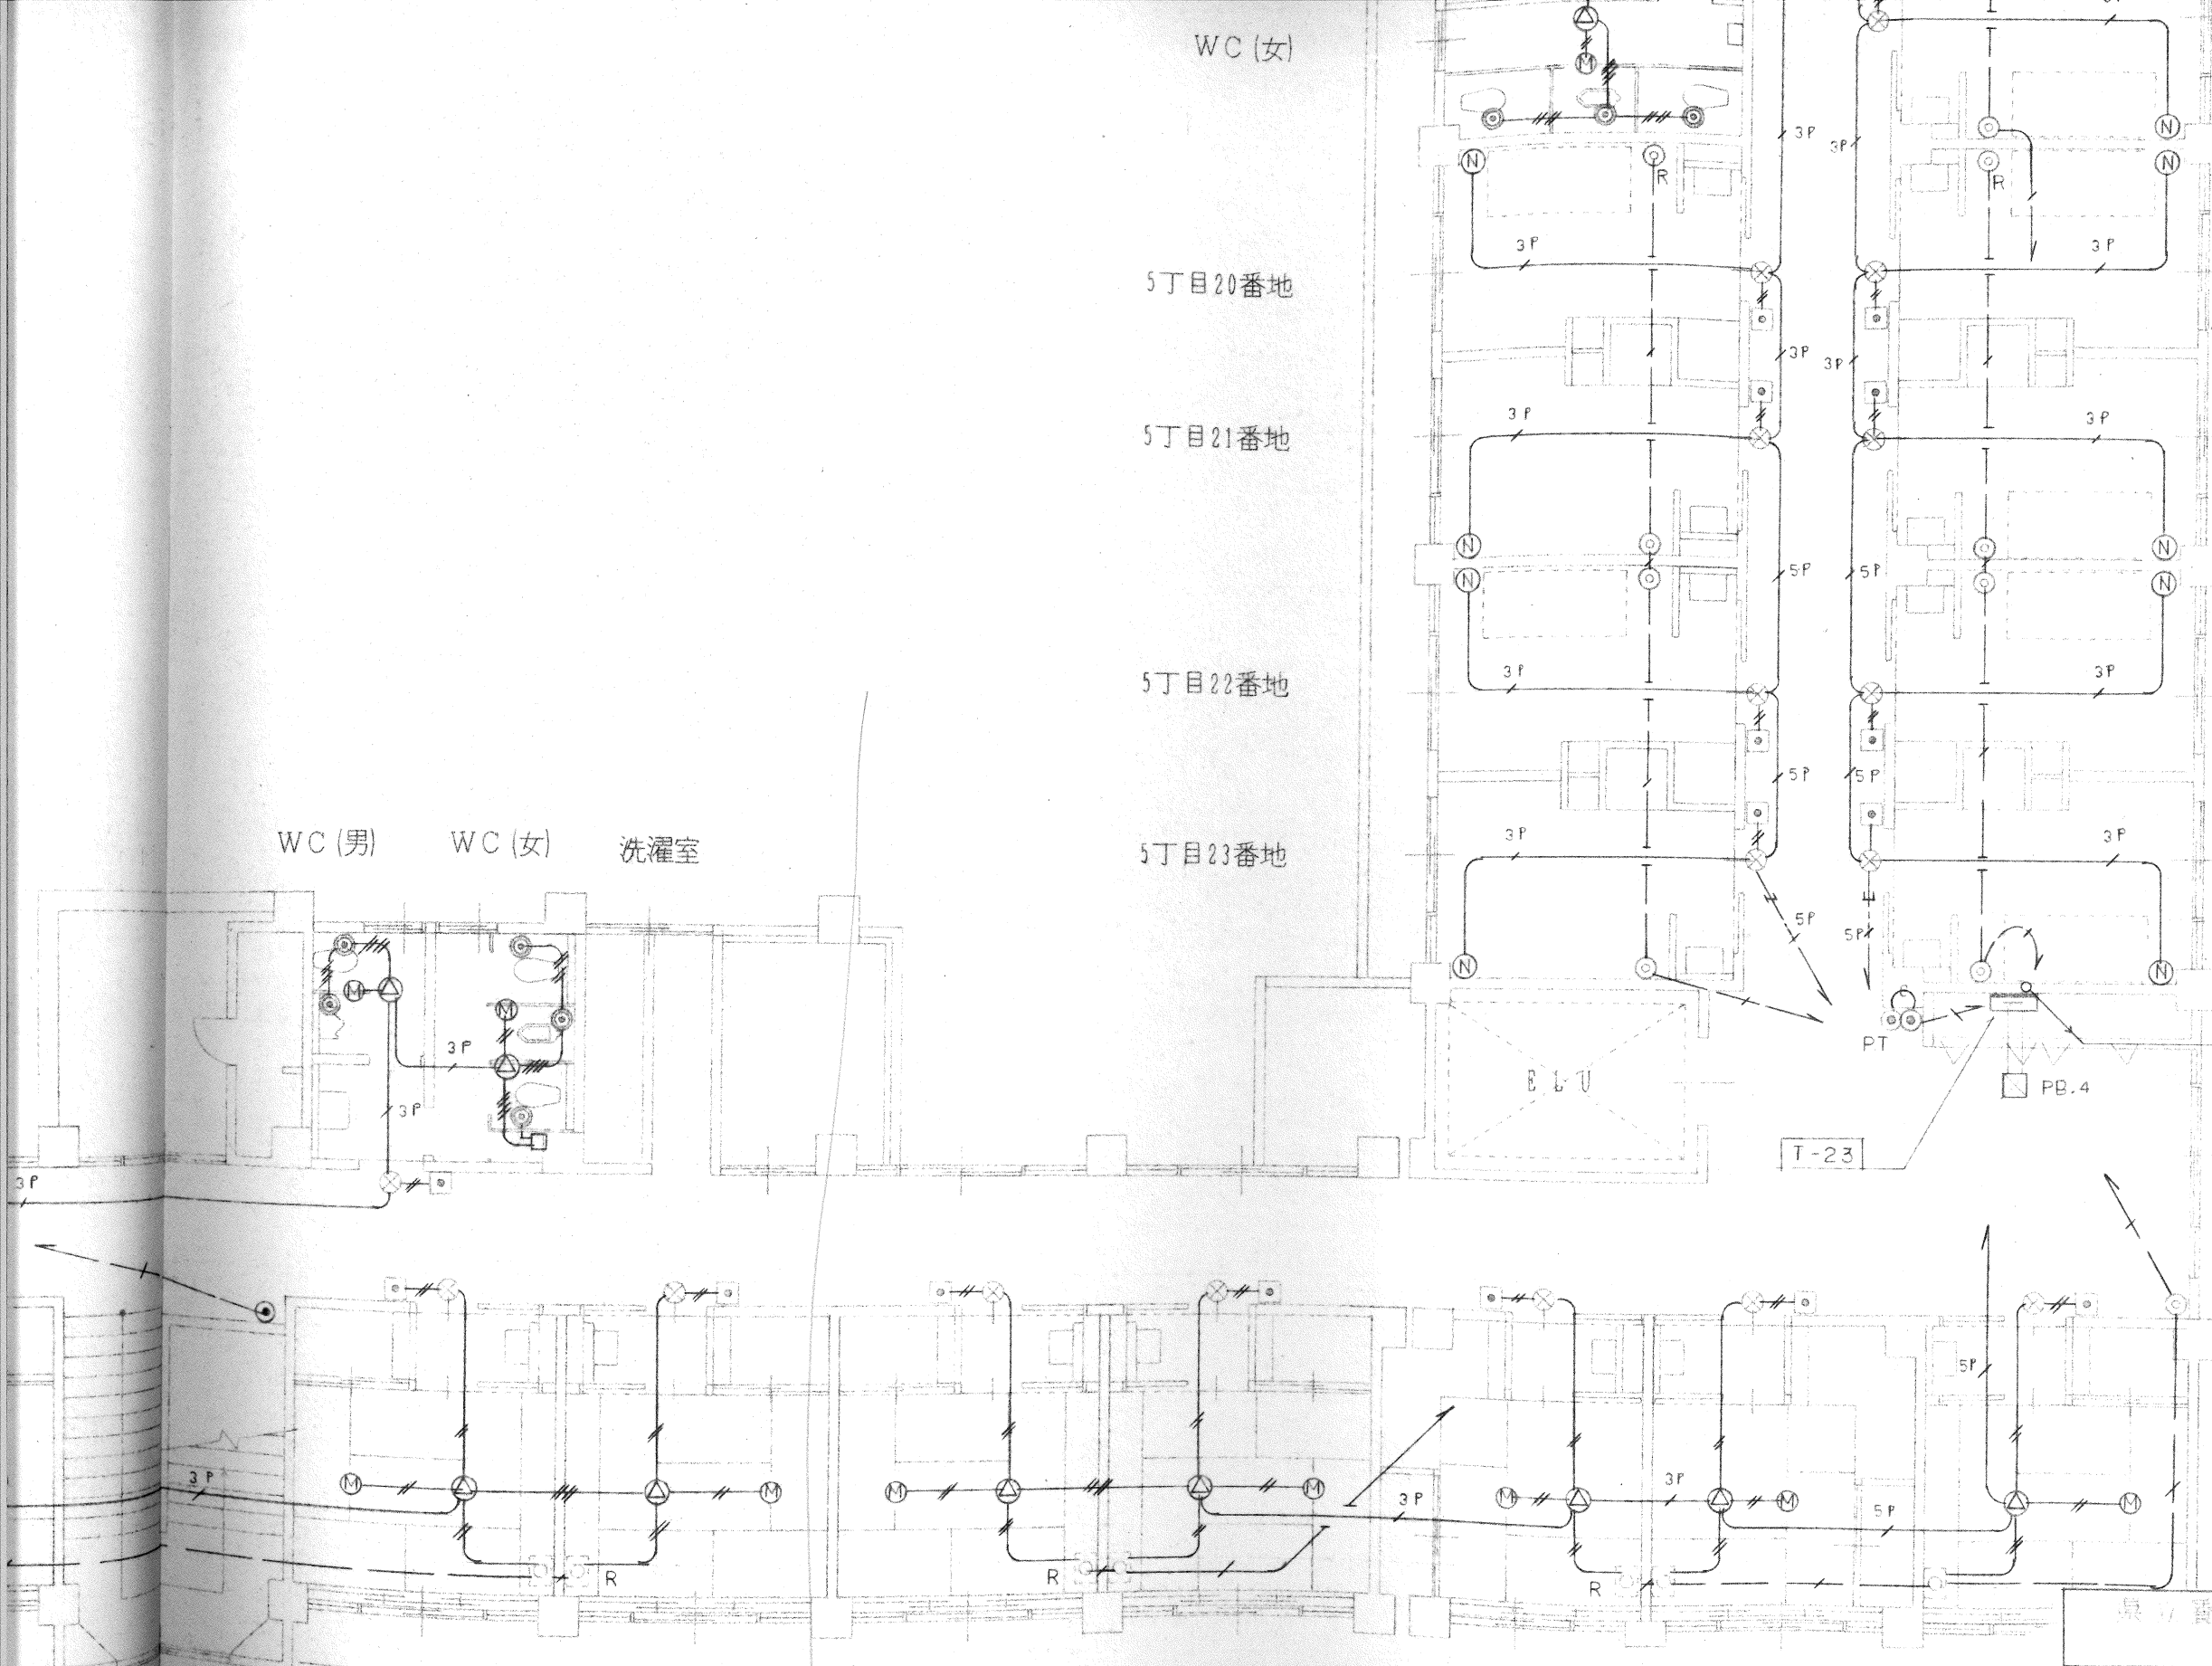

5丁目6番地

5丁目5番地

5丁目3番地

5丁目2番地

5丁目1番地

4丁目8番地

4丁目10番地

4丁目11番地

4丁目12番地

4丁目13番地

4丁目14番地

完成図		E-29
通信設備図 2階		1/100
図面	担当者	5.11.
新陽・北村共同企業体		

右下