



左上


図中特記記号配管・配線は下記による	
	HP 1.2-3C (PF 16)
	HP 1.2-3P (PF 22)

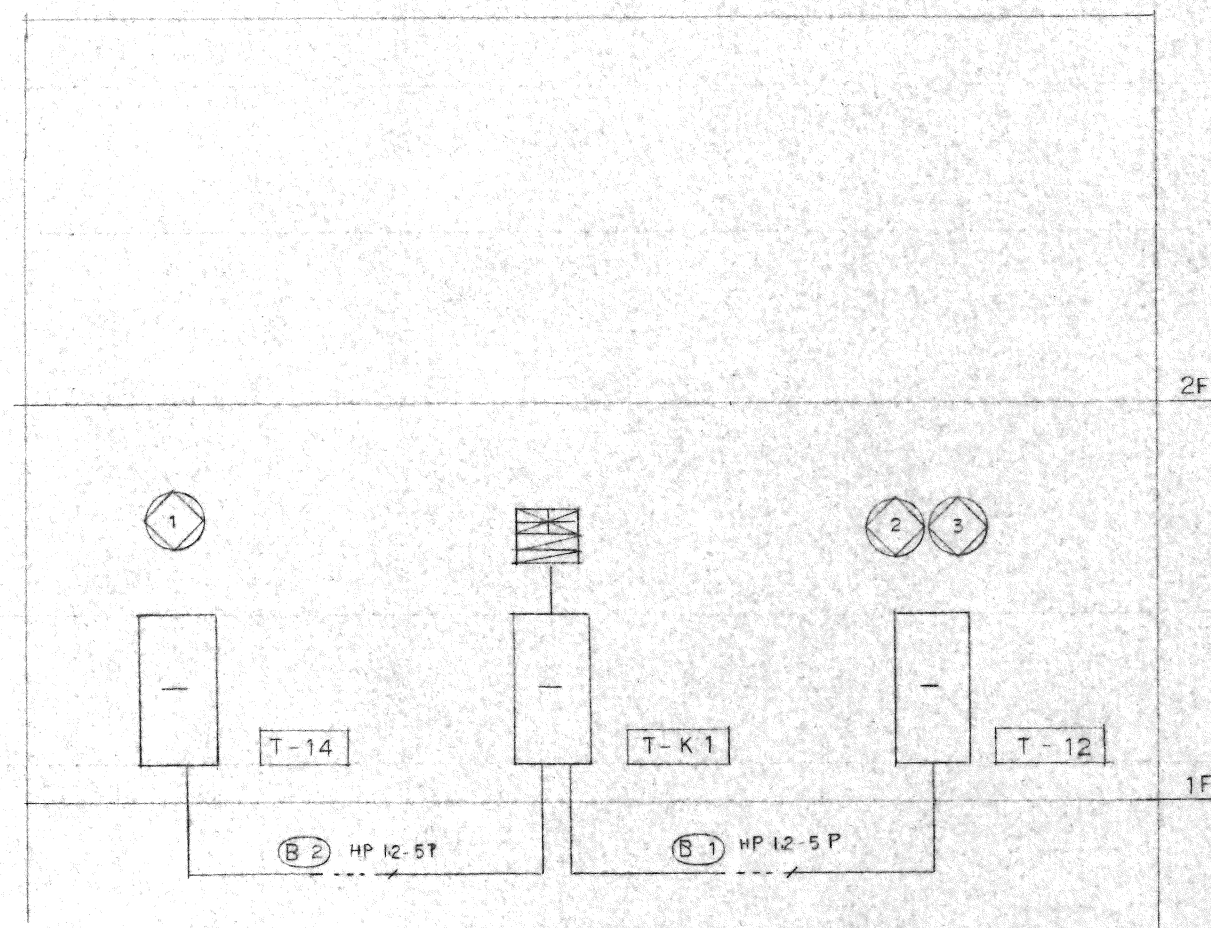


防火設備系統図

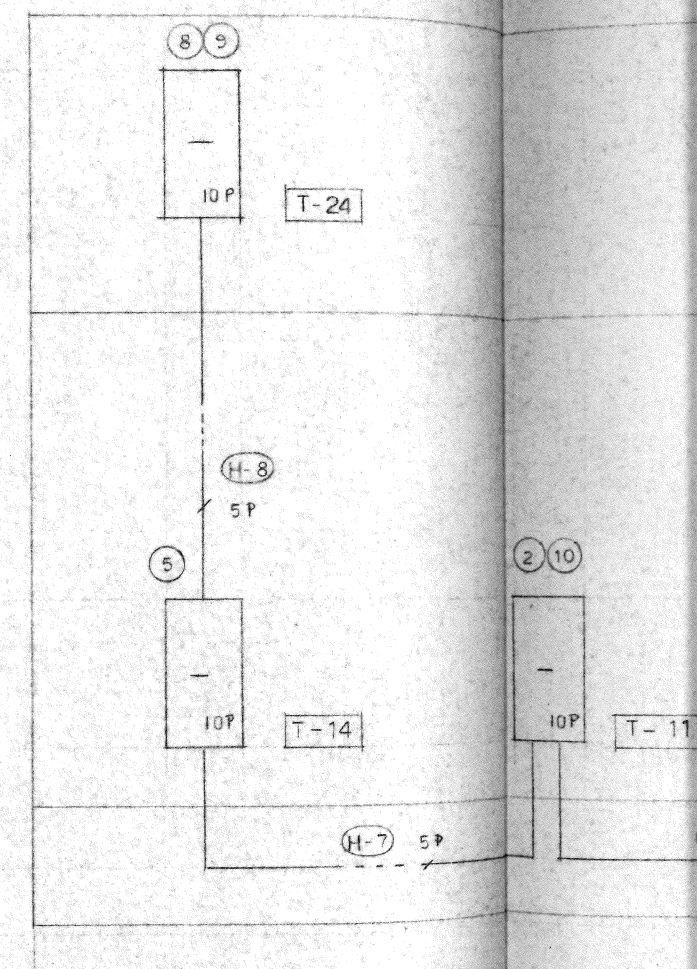

防火戶設備系統圖

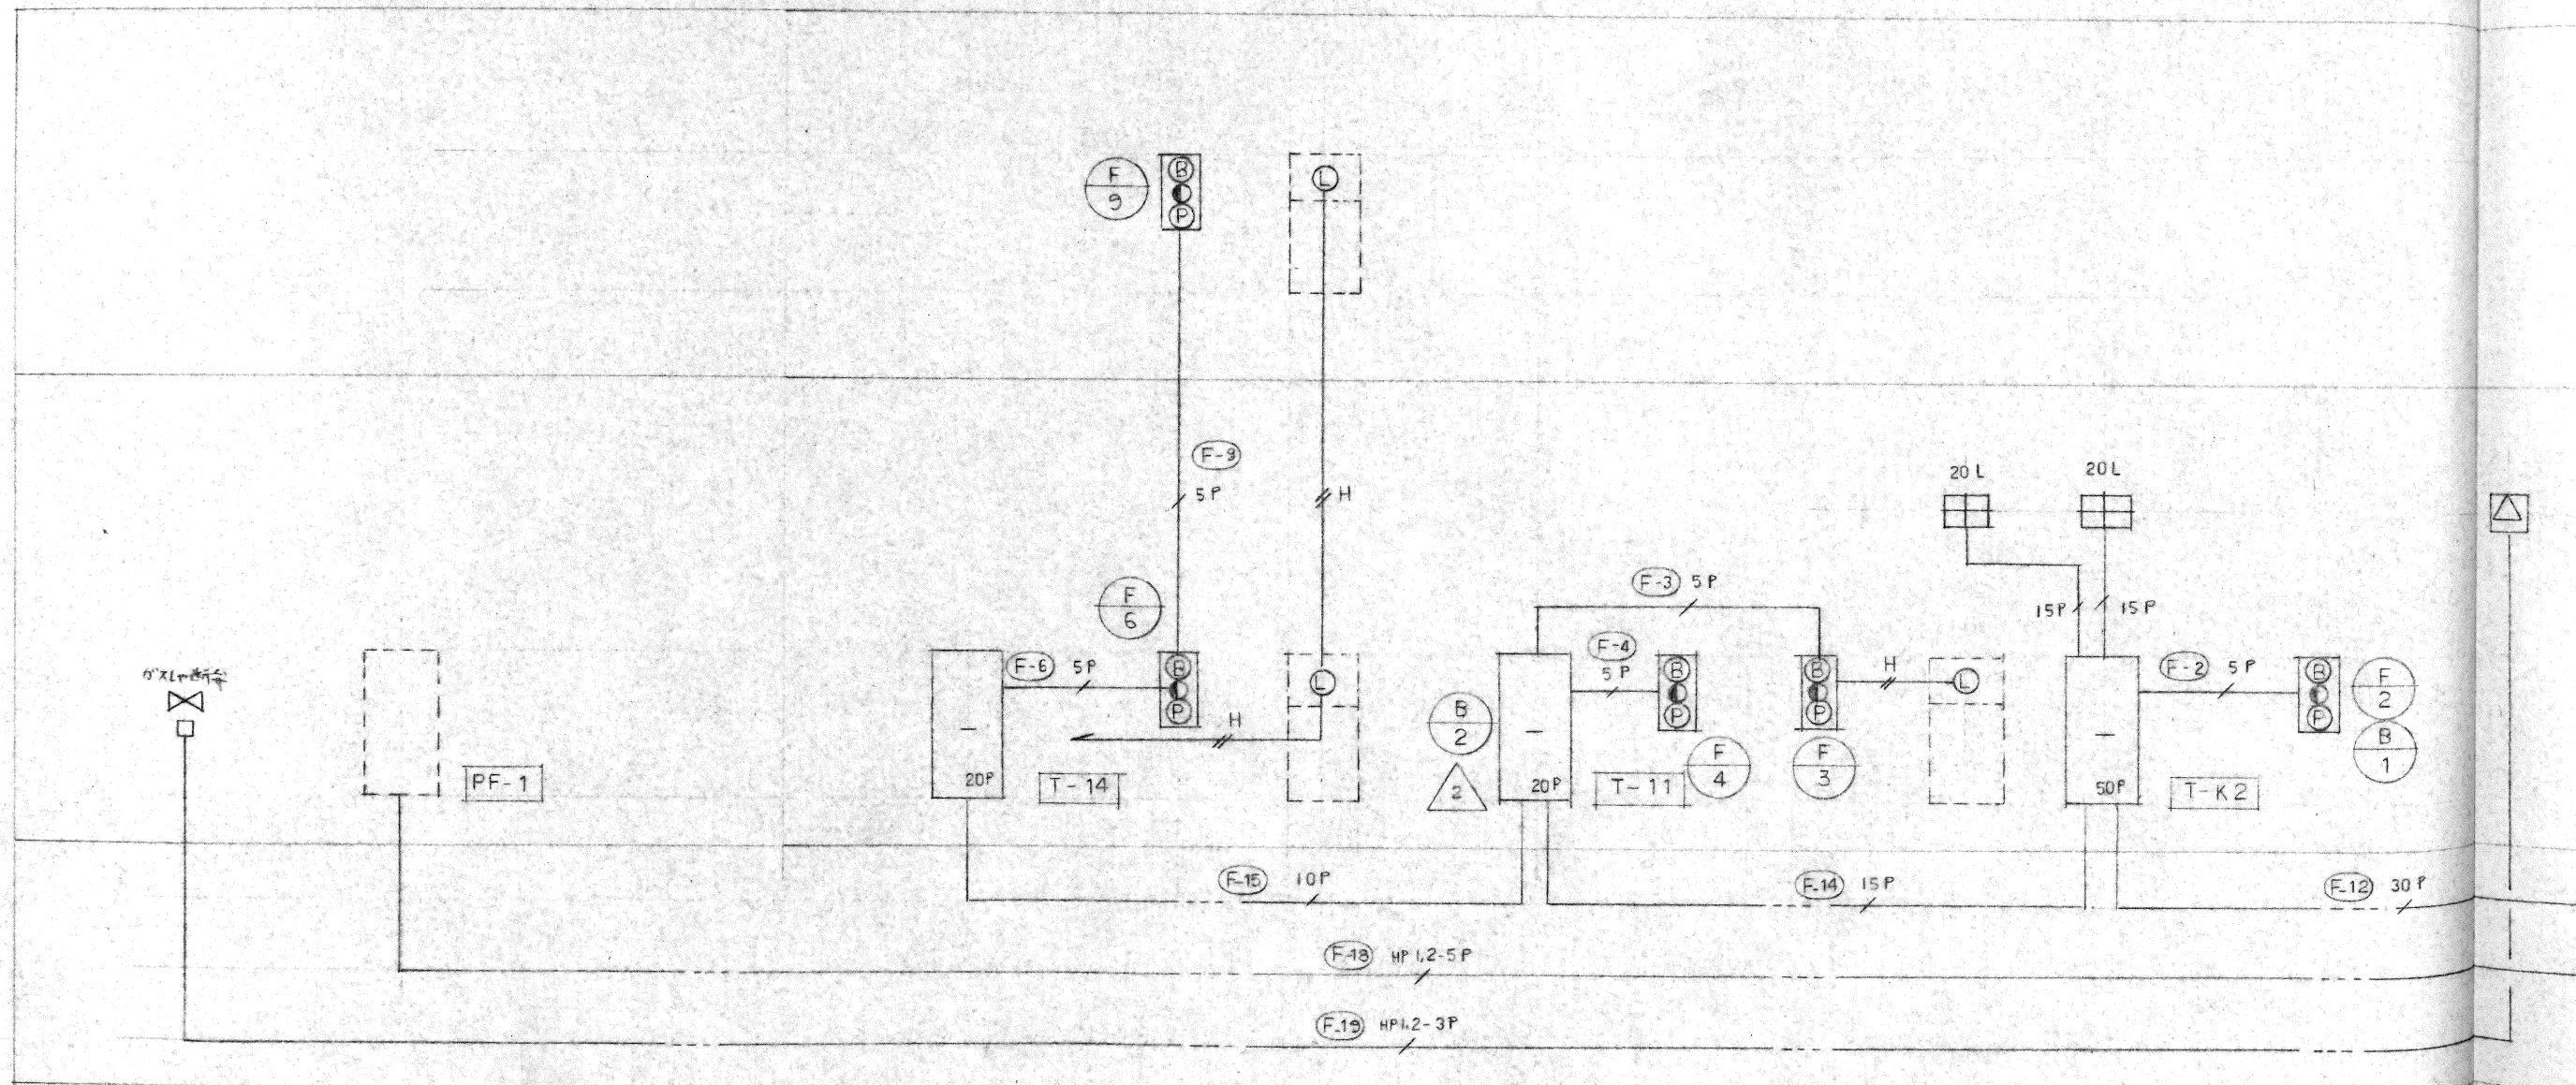


左下

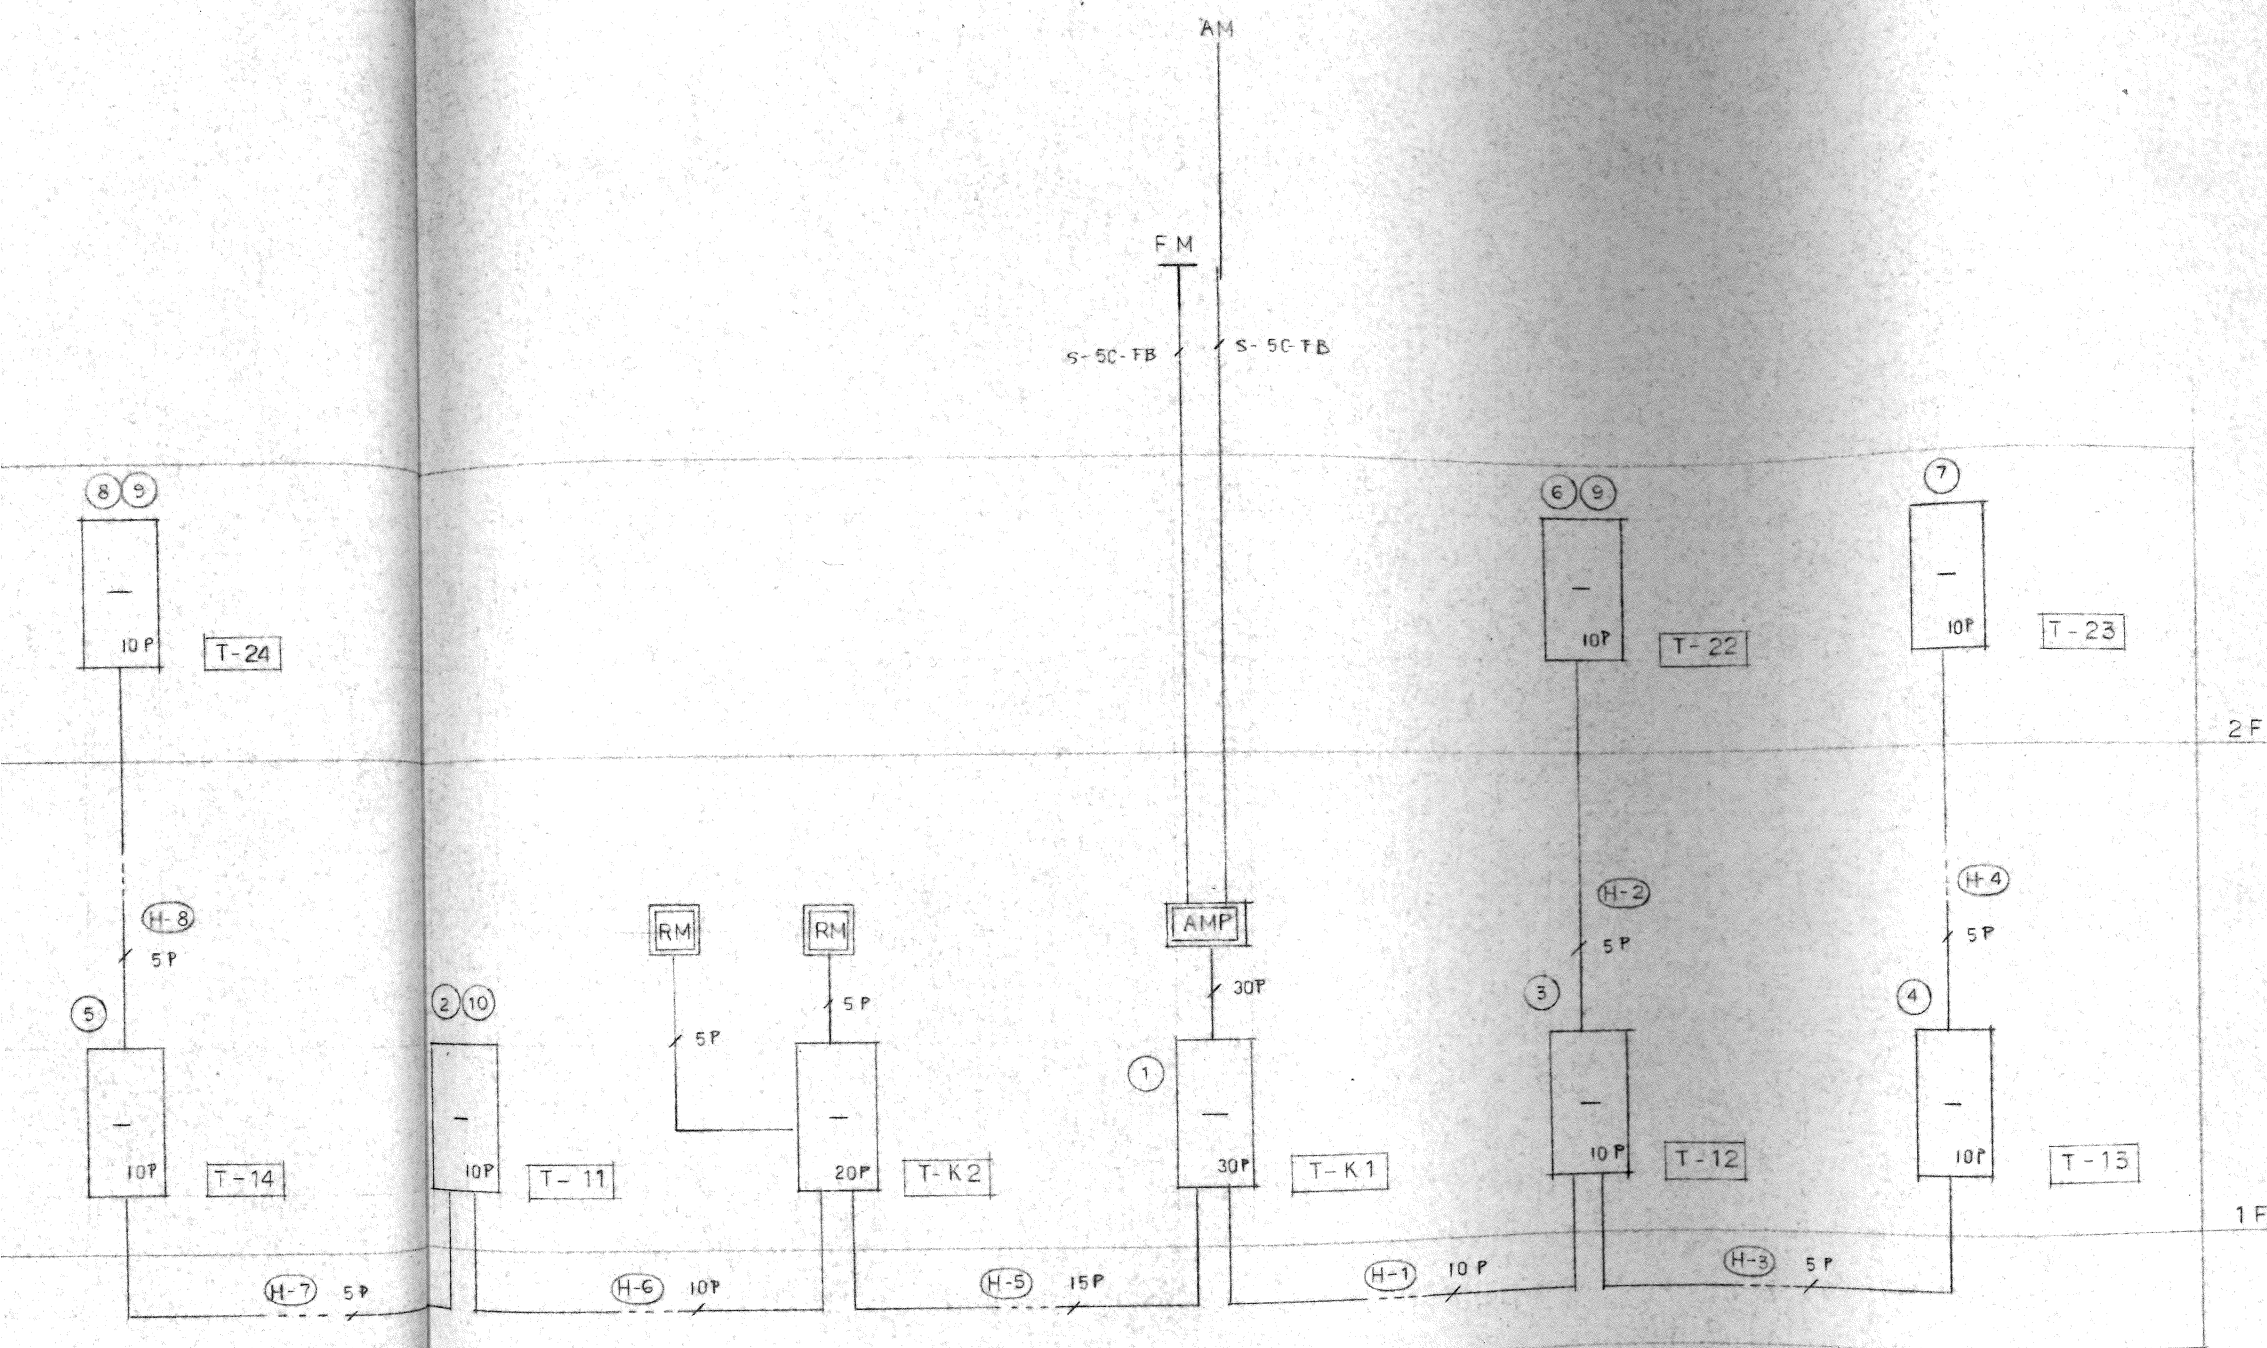

図中特記なき配線は下記による

5P	HP 1.2 - 5P (5, 7)
10P	" 1.2 - 10P (")
15P	" 1.2 - 15P (")

非常放送設備系統図

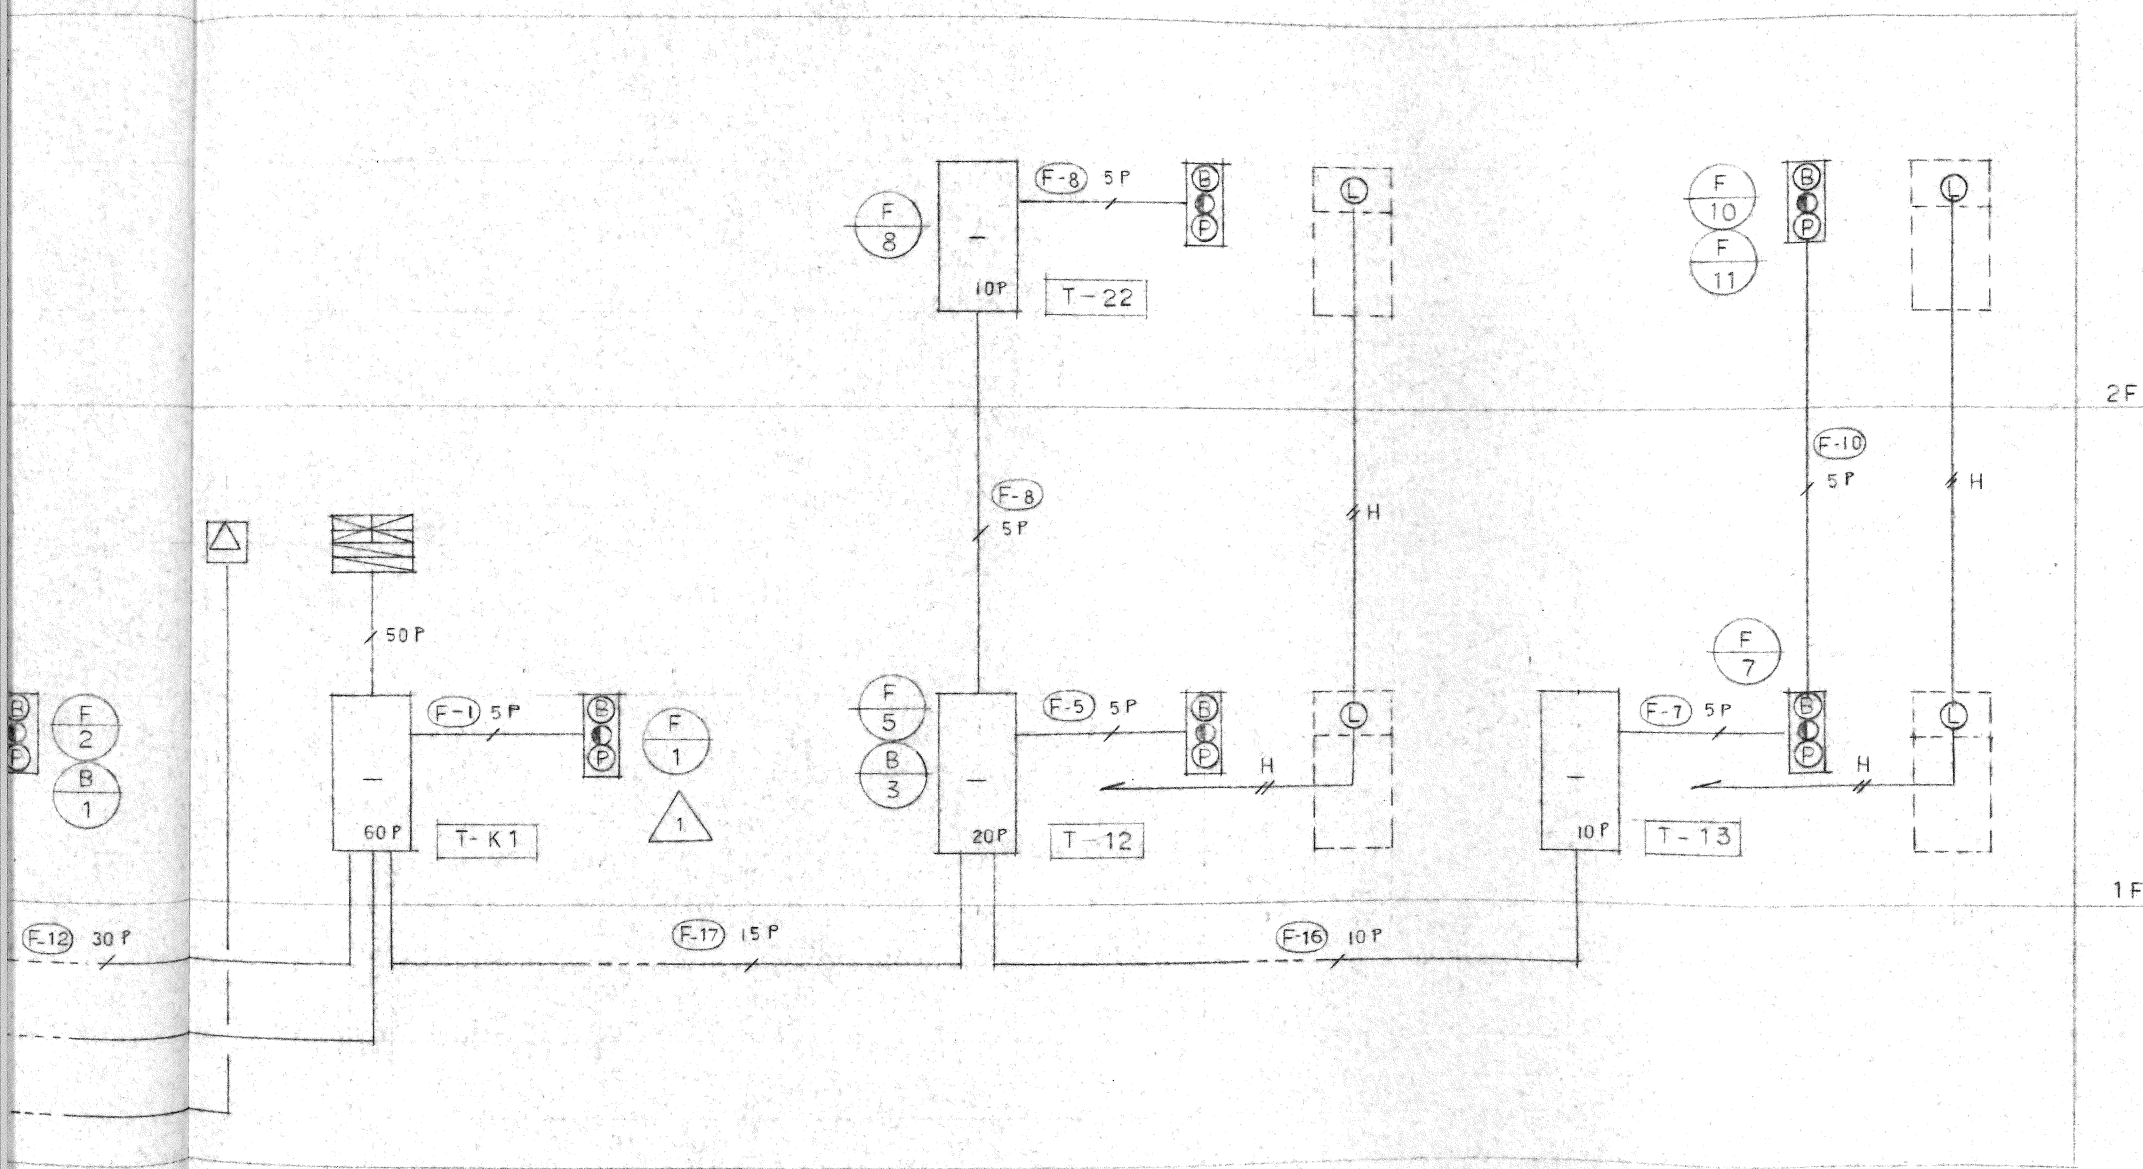

図中 特記なき配管・配線は下記による

———	AE 0.9 - 2C	(コロガシ)
———	" 0.9 - 4C	(")
———	" 0.9 - 2C	(P 16)
———	" 0.9 - 4C	(")
———H	HP 0.9 - 2C	(")
———5P	HP 0.9 - 5P	(ラック)
———10P	" 0.9 - 10P	(")
———15P	" 0.9 - 15P	(")
———20P	" 0.9 - 20P	(")
———30P	" 0.9 - 30P	(")

県立養護老人ホーム津波養護施設 電気設備工事		設計図番 E-30/36
完成図		図面番号 E-30
防火電気設備系統図		縮 尺 —
検図	担当	製図
		設計年月日 H5.11

右下