


左上

地域交流室

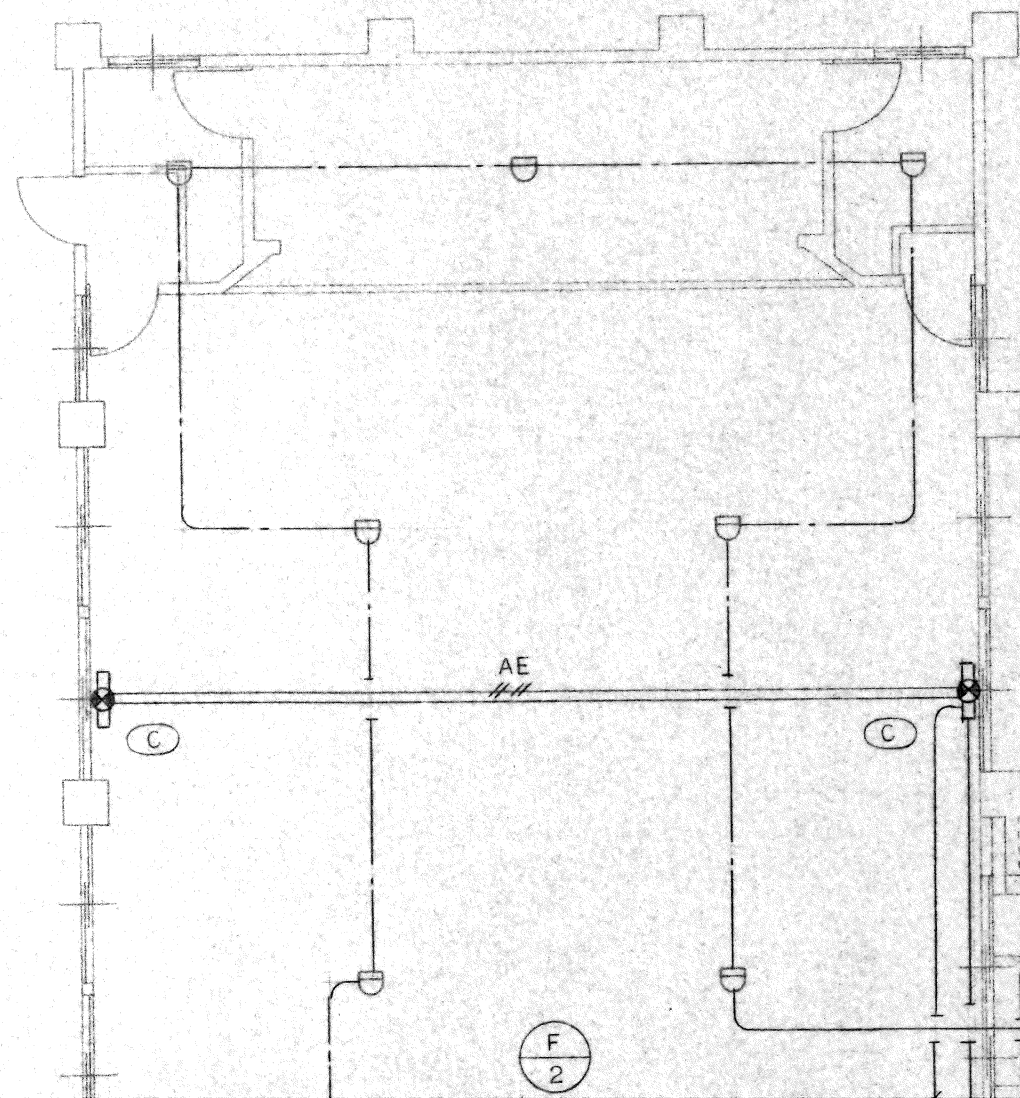

霊安室

納骨室

LPG庫

機械室

前処理室

食品庫

(F18) HP 12-5P (消火器)
(F19) HP 12-3P (消火器)

F
3

地域交流室

集会室

管理宿直室

AE

霊安室

納骨室

電気室

中庭

WC(身)

WC(男)

WC(女)

WC(女)

F18 HP 12-5P (消火栓)
F19 HP 12-3P (消火栓)

PB2'

F
2

B
1

AE 0.9-2C (16)

HP 0.9-15P (28)

HP 0.9-5P (22)



HP 0.9-5P (22)


玄関

T-K2A

T-K1A

左下

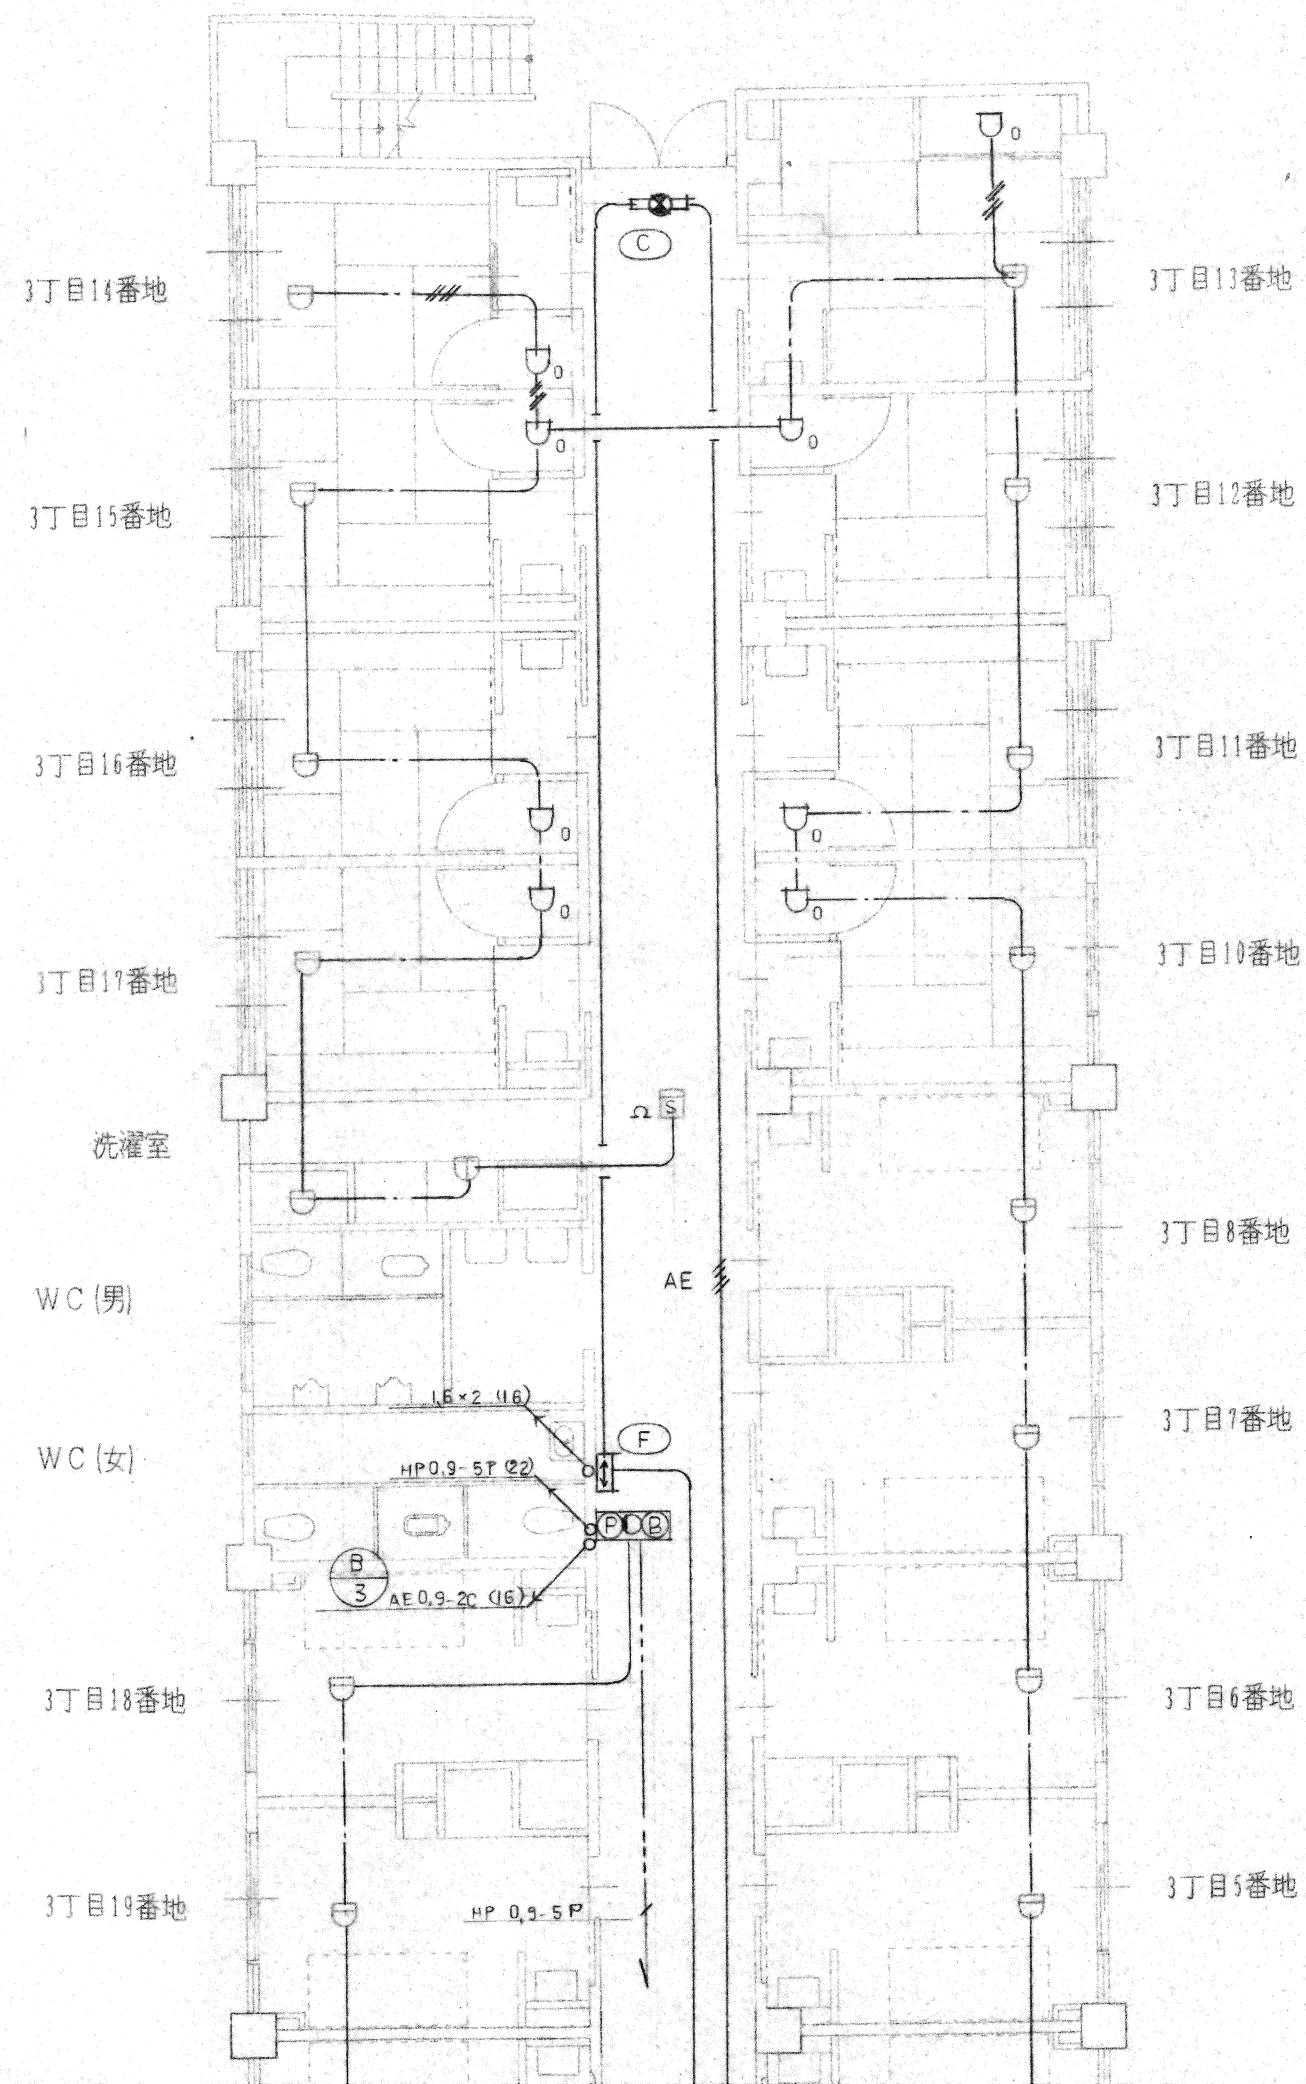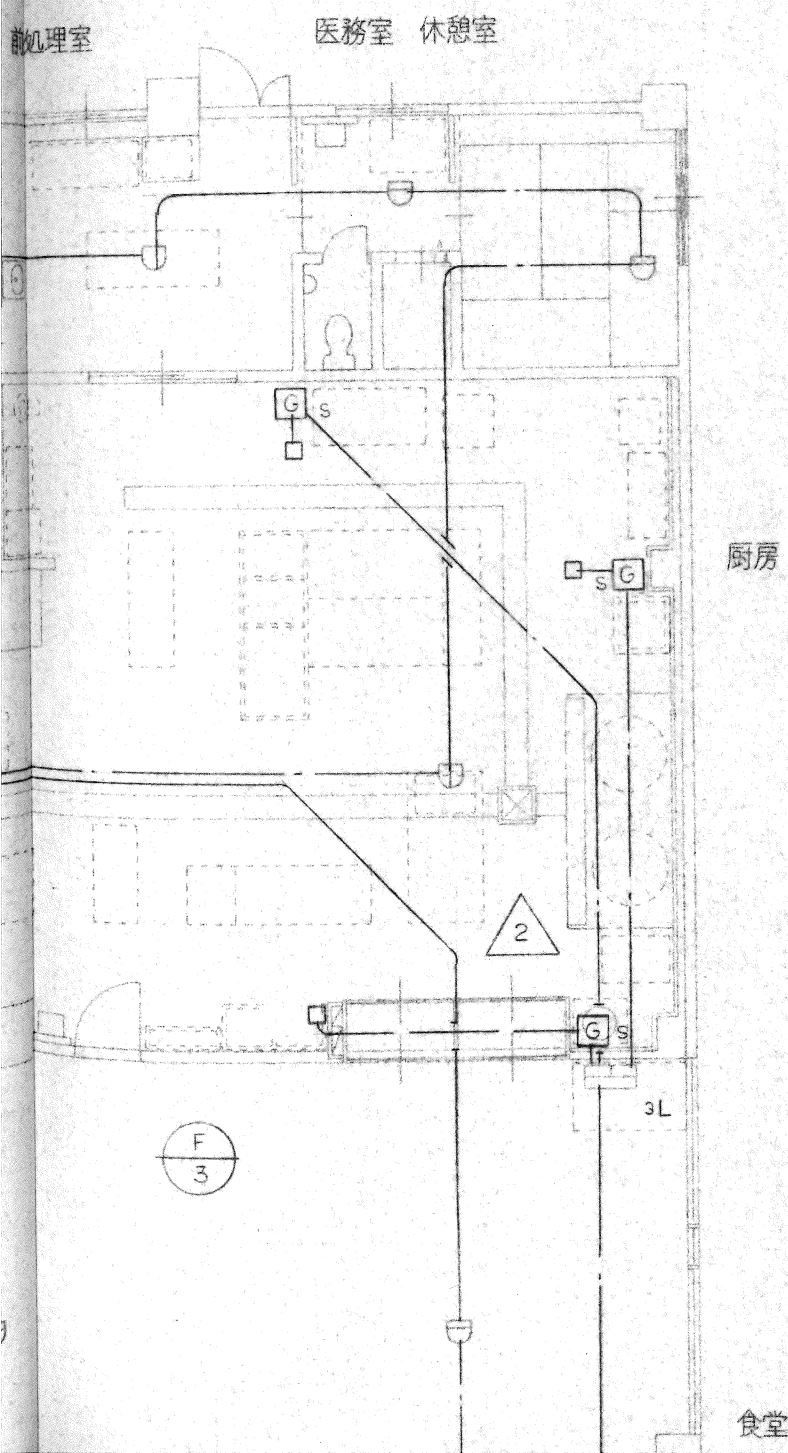

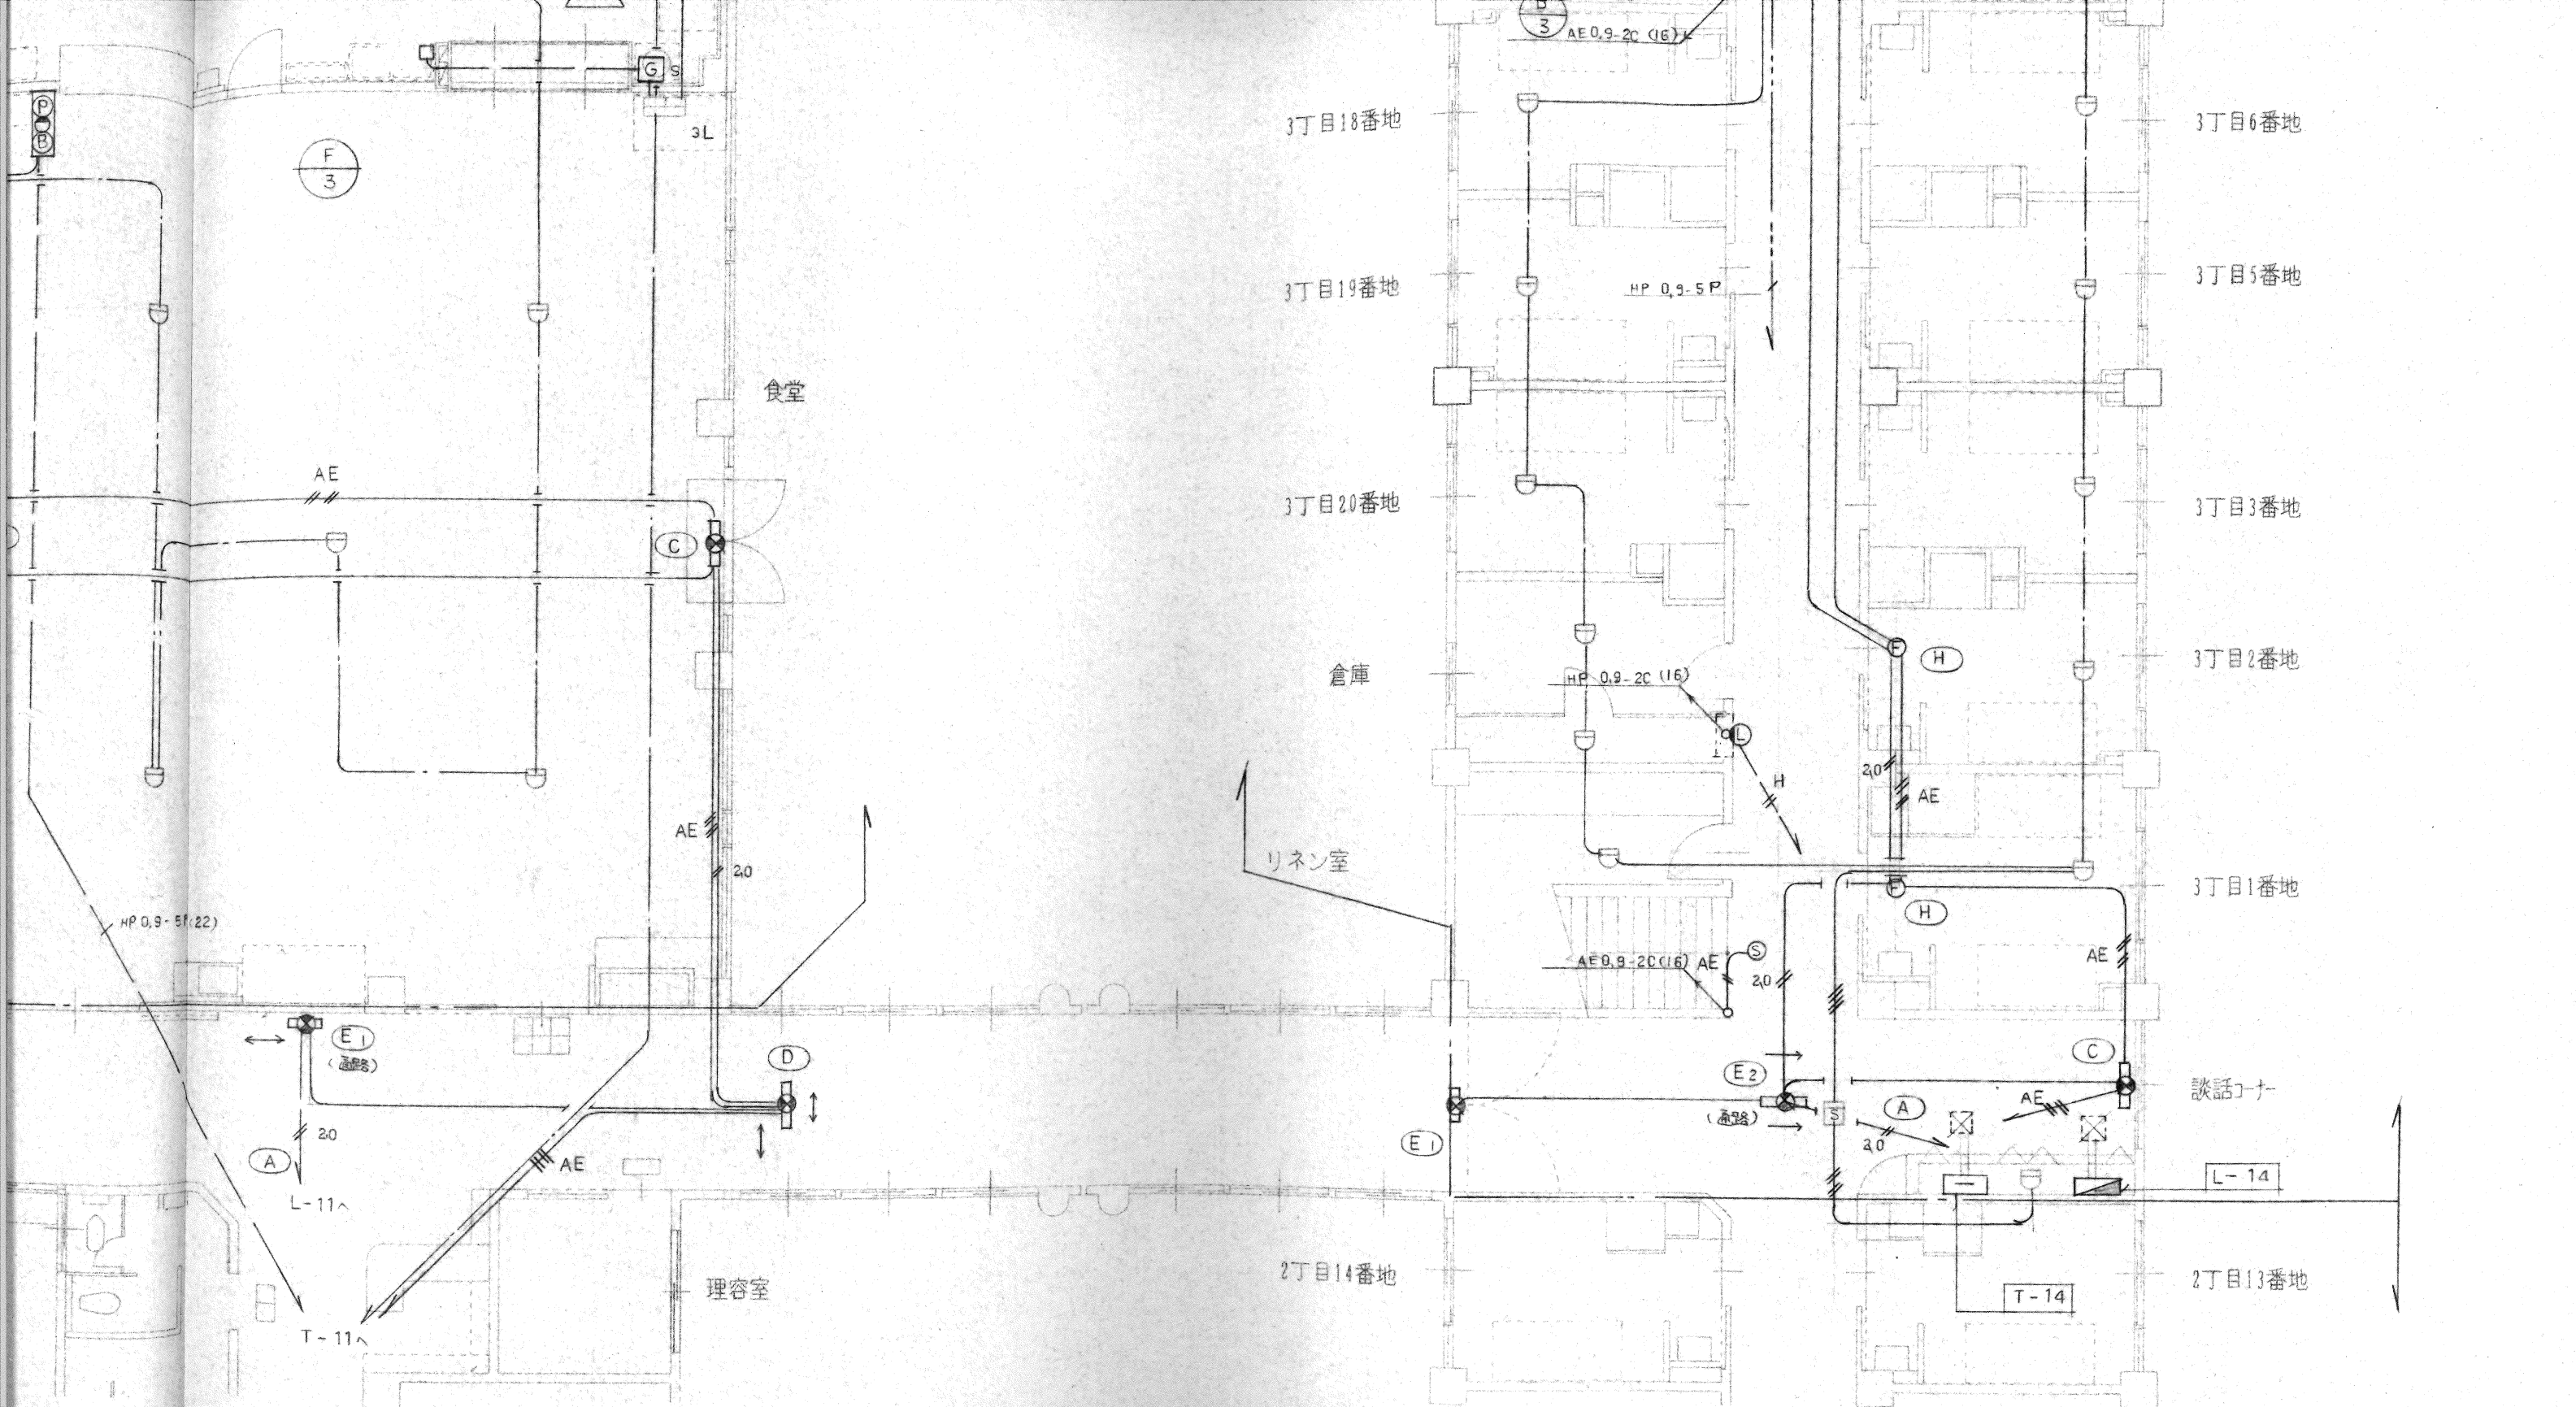

県立養護老人ホーム母来寮改築		設計番号	3
電気設備工事		E -	3
完成図		図面番号	E - 3
防災電気設備図(1)		縮尺	1/100
検図	担当	製図	設計年月日
新陽・北村共同企業体		5、11、	

右下