


左上

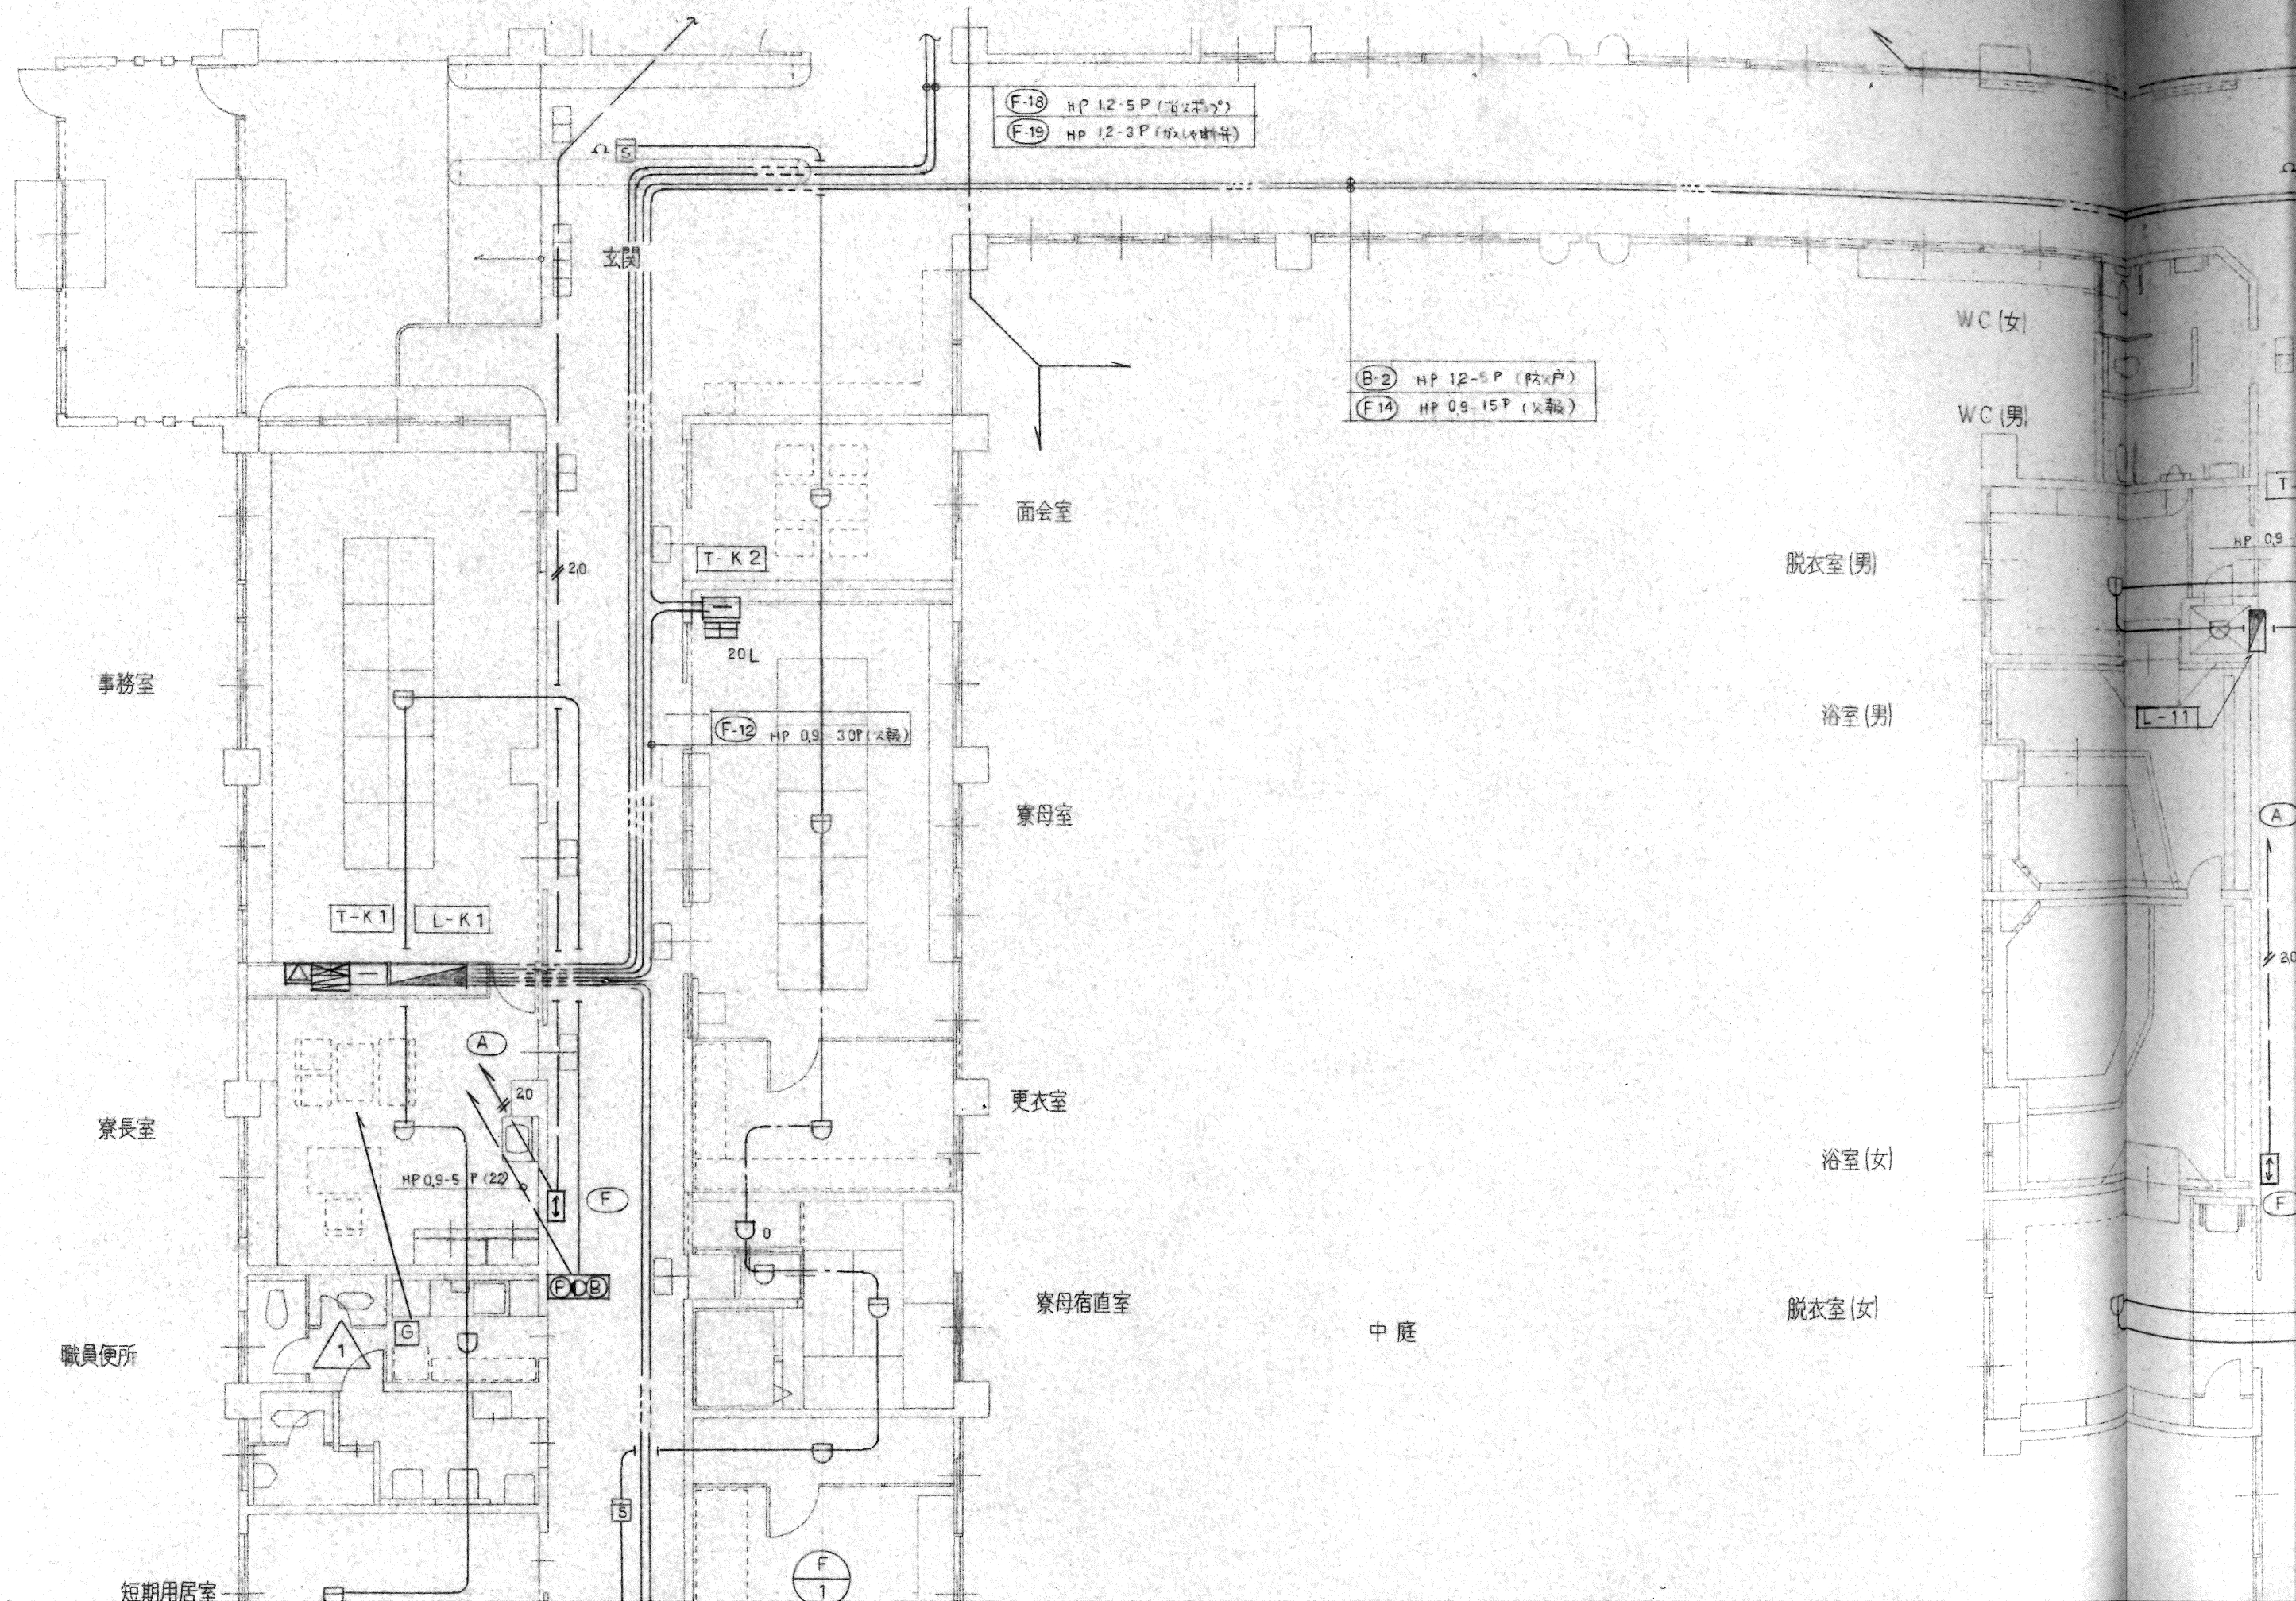

職員便所

短期用居室
(1)

短期用居室
(2)

WC

短期用居室
(3)

短期用居室
(4)

医務室

静養室

WC (男)

WC (女)

洗濯室

(B-1) HP 1.2-5P (暖×冷)
(F-17) HP 0.9-15P (× 暖)

T-12

F
5

AE Q9-2C (16)

HP 1.2-3P (22)

HP Q9-5P (22)

HP Q9-5P (22)

HP 1.2-3P (22)

20x2 (16)x2

20

リネン室

1丁目1番地

1丁目2番地

1丁目3番地


1丁目5番地


1丁目6番地

1丁目7番地

左下

— 談話 —

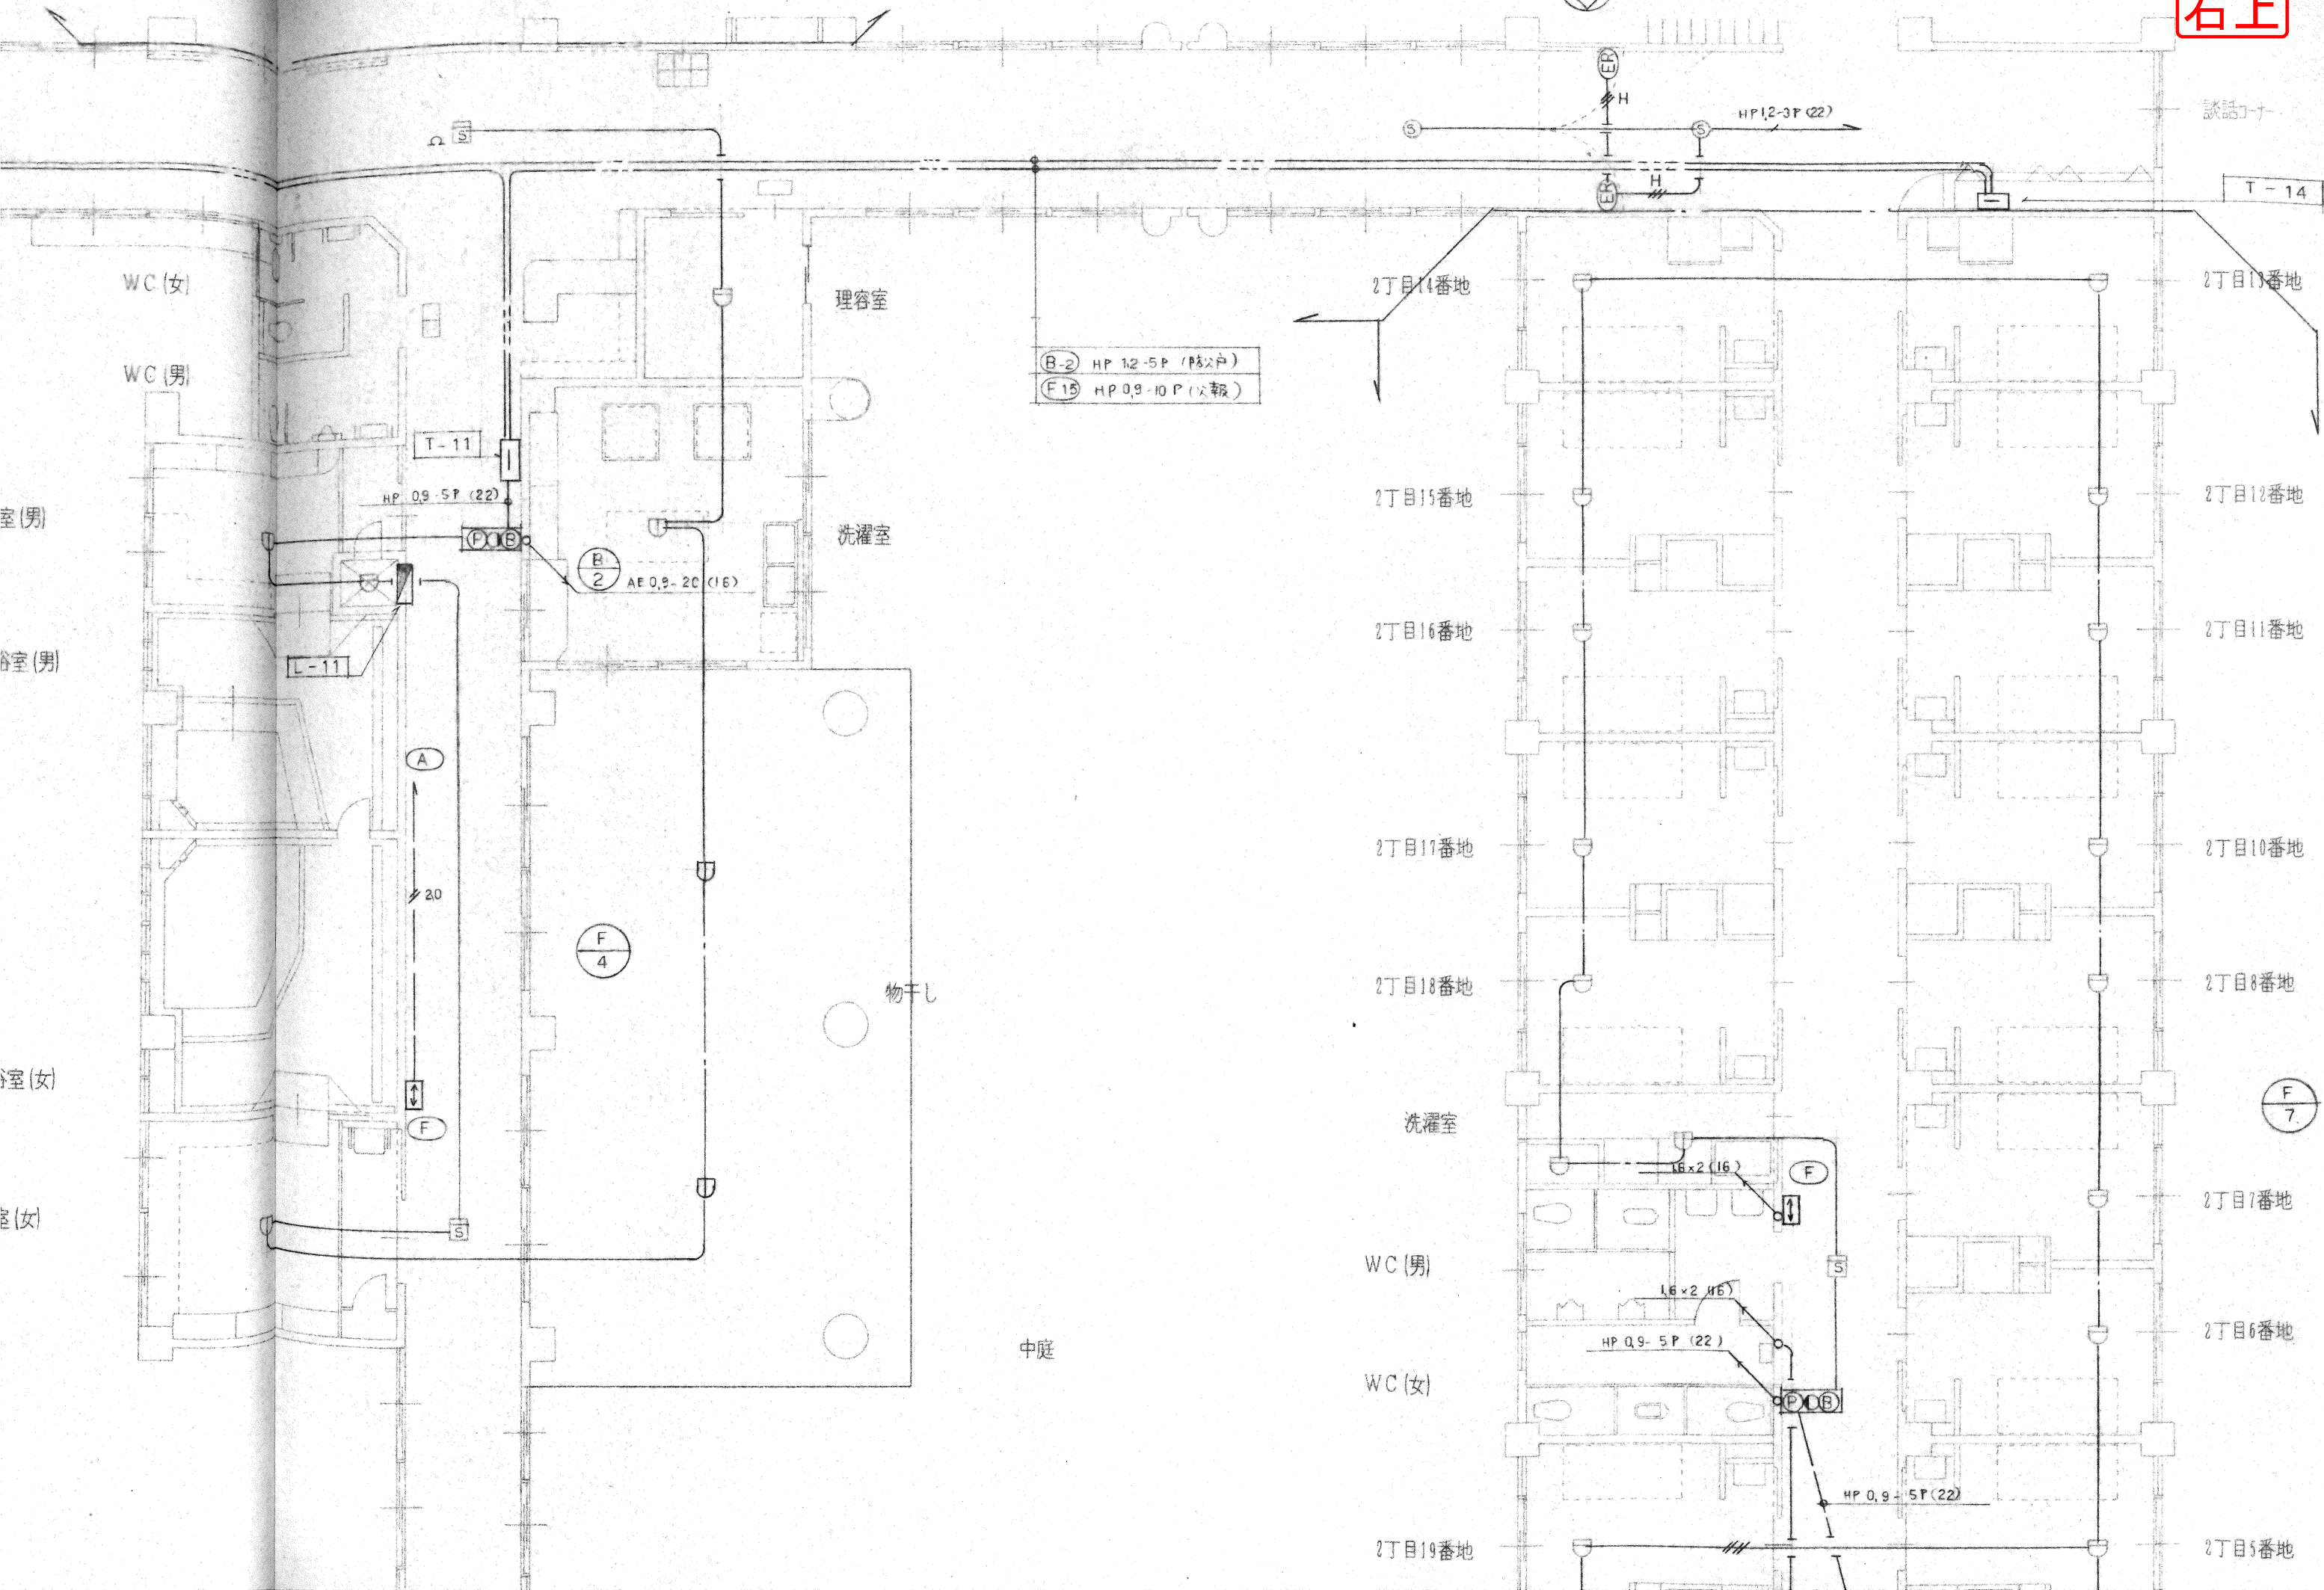

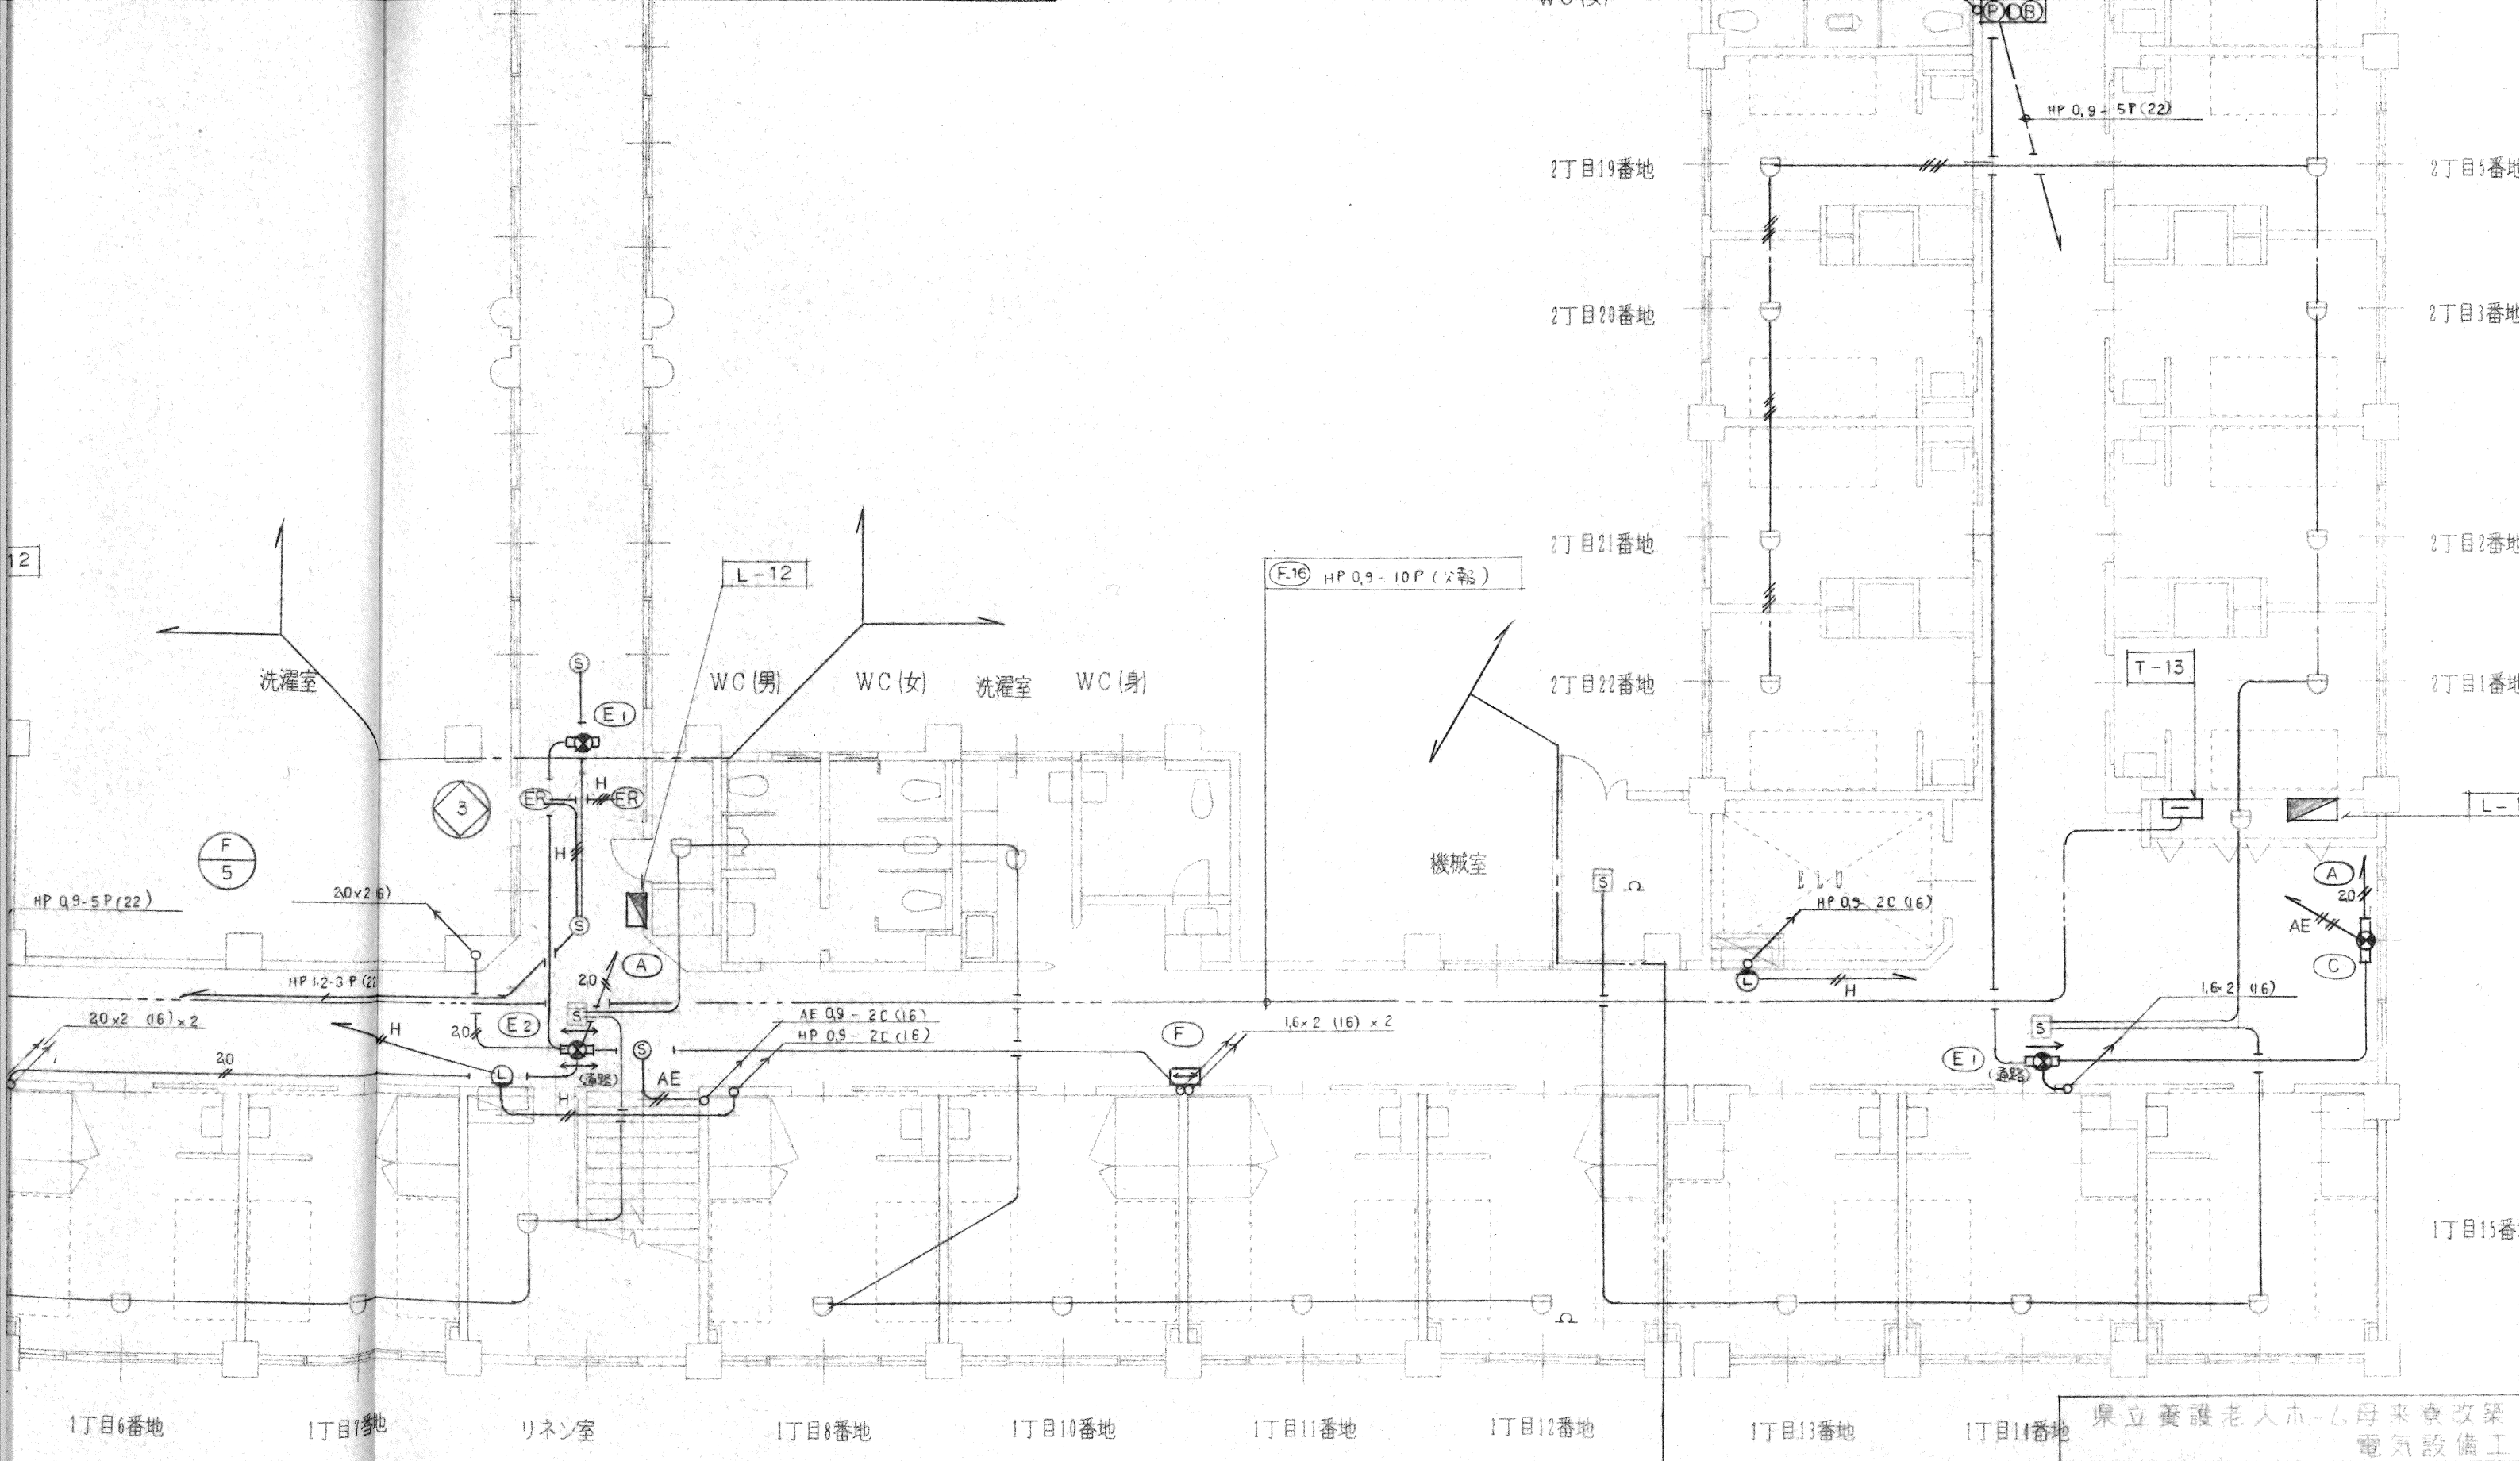

県立養護老人ホーム来賓寮改築 電気設備工		
完成図		
防災電気設備図		
検図	担当	製図
右下		
新陽・北村共同企業体		