

左上

M-11	
11	CVT 100°
11	CV 5.5° 3C
1	CVV 2° 5C
2	CP EV 1.2-15 P
E ₃ 22°, E ₃ 14°	
CT-1	CV 5.5° 3C
PO-1	CV 3.5° 3C
後水槽 CV 2° 2C, 3C, 4C	


6KV CV 38°-3C	
10	CVT 100°
11	CV 5.5° 3C
13	CVT 22°
18	CV 8° 3C
15	CV 8° 3C
3	CP EV 1.2-5 P
E ₃ 22° E ₃ 14°	
CT-1	CV 5.5° 3C
PO-1	CV 3.5° 3C
後水槽 CV 2° 2C, 3C, 4C	
CV 5.5°-2C	

RB-1	
8x3 E 5.5° (31)	
CVV 2° 8C (39)	
CP EV 1.2-15 P (31)	
1.6 x 3 (19)	
BH-1	
2.0 x 3 E 20 (25)	
CP EV 1.2-5 P (25)	
1.6 x 3 (19)	
PCD-1	
14x6 E 8° (39)	
PCH-1	
8x6 E 8° (39)	
PCH-2	
5.5x6 E 5.5° (25)	
PCH-3	
14x6 E 8° (39)	
PHW-1	
2.0 x 3 E 20 (25)	
PHW-2	
2.0 x 2 E 20 (19)	
PH-1	
2.0 x 3 E 20 (25)	
FO-1	
2.0 x 3 E 20 (25)	
FE-1	
2.0 x 3 E 20 (25)	
FE-2	
2.0 x 3 E 20 (25)	
PW-1	
2.0 x 3 E 20 (25) x 2	
TOS-1	
CVV 2° 5C (25)	

地域交流室

霊安室

納骨室

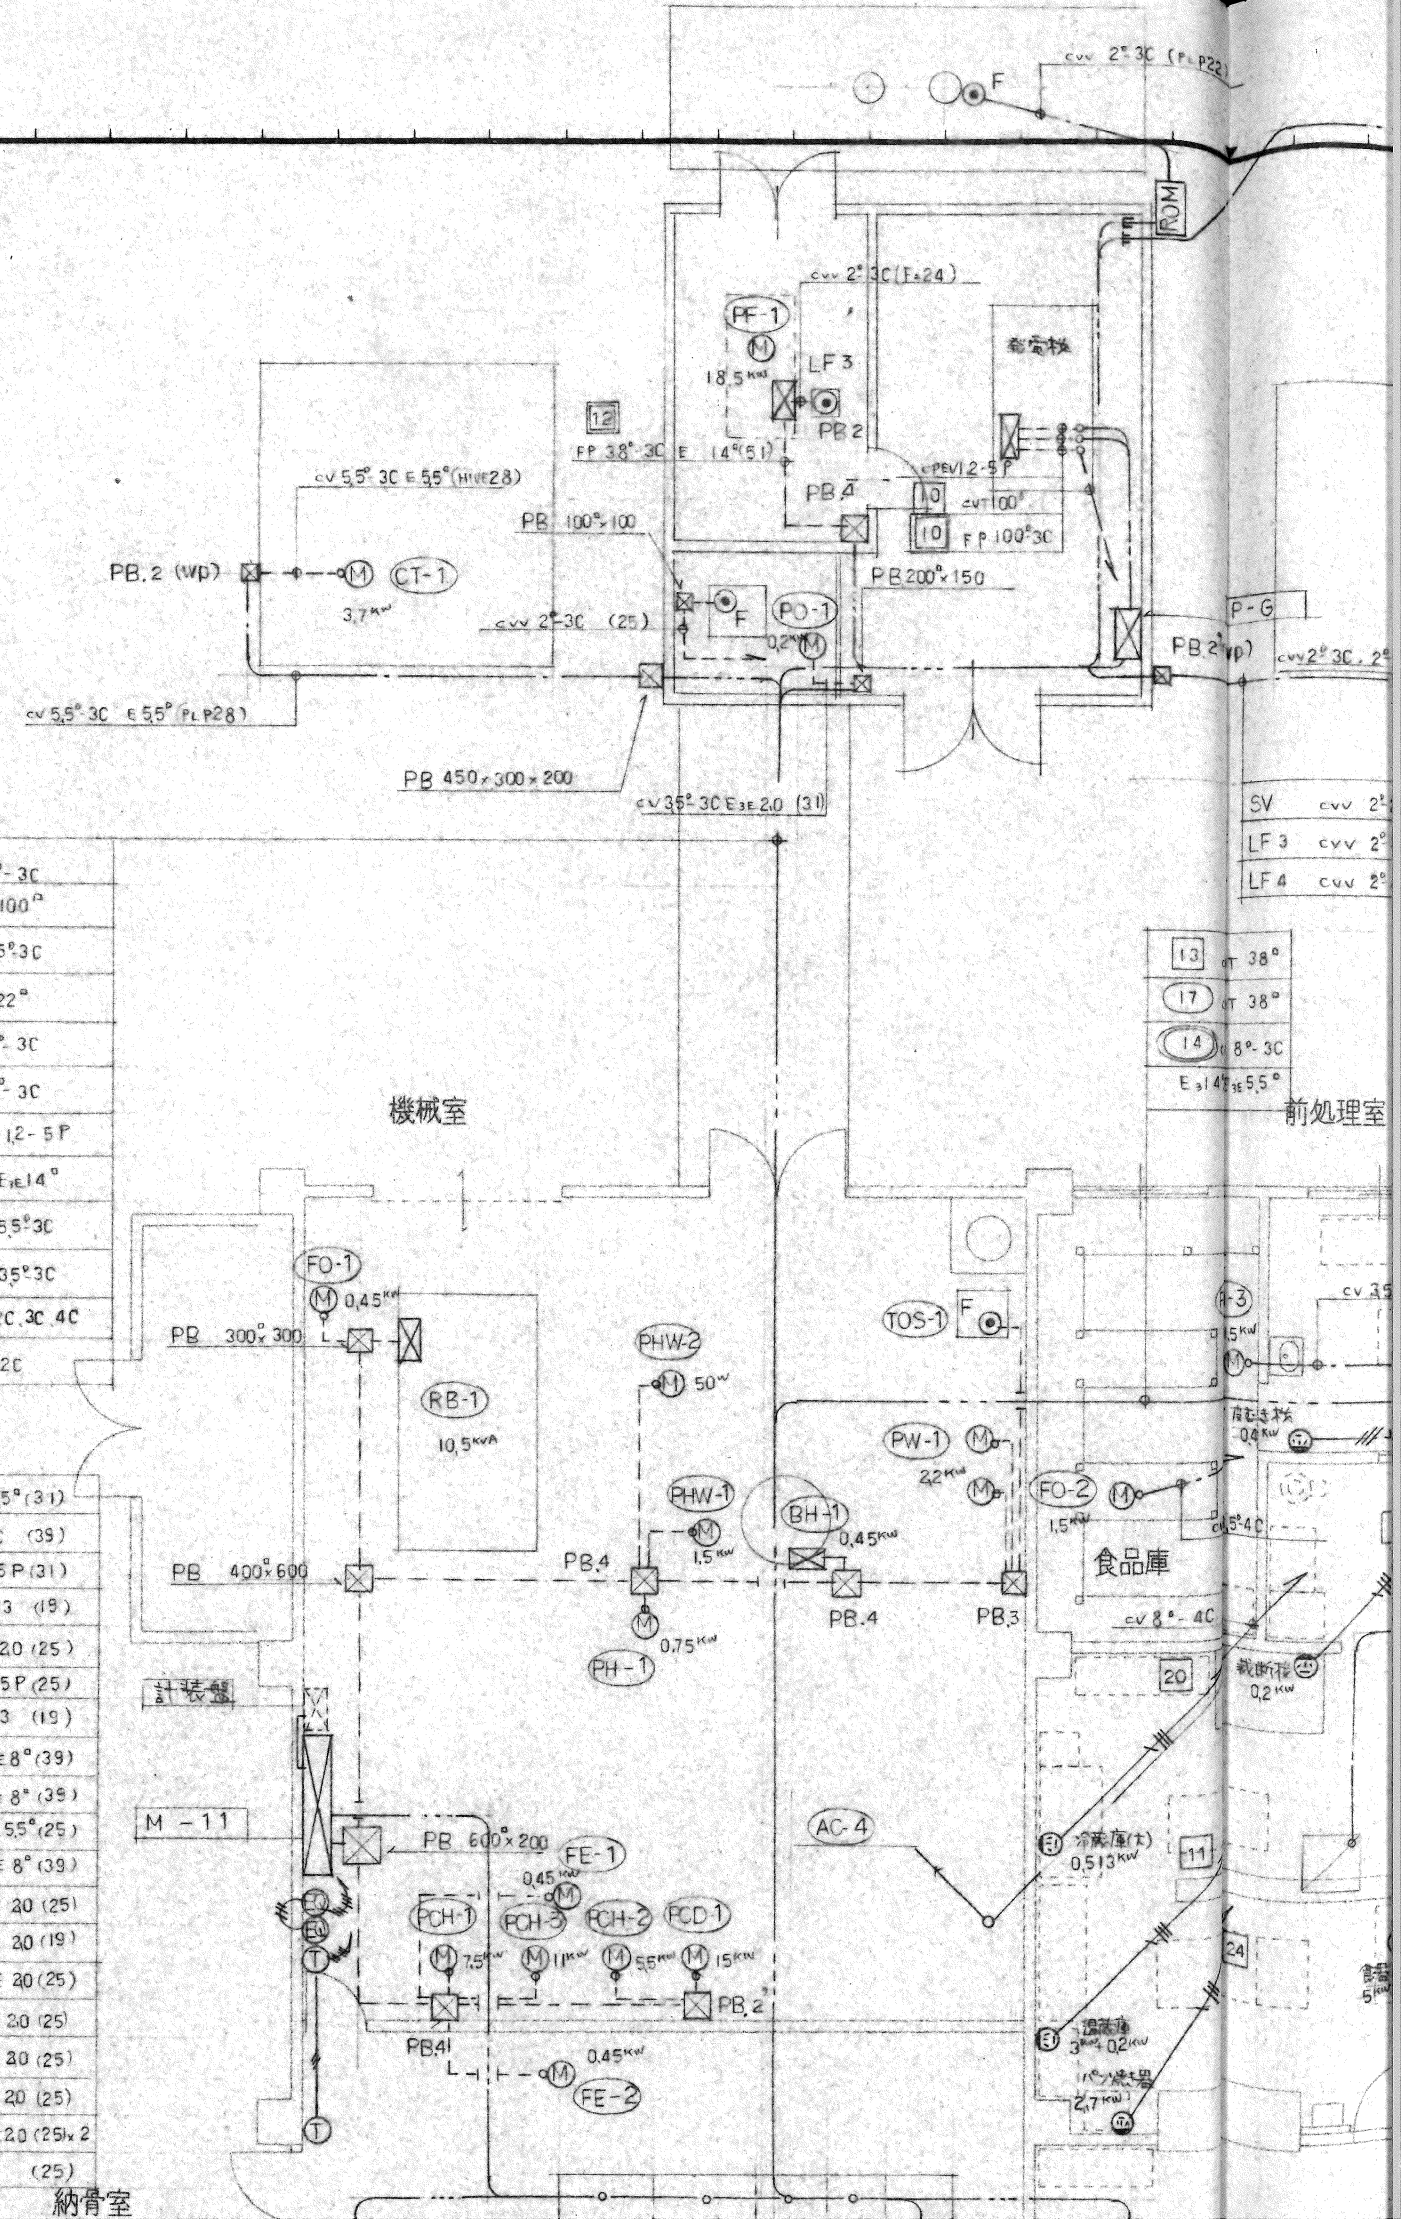

地域交流室

L-15	
15	cvt 38°
13	cvt 22°
131	cvt 14°
E ₃ 14° Est 14°	

集会室

管理宿直室

玄関

FE-2 20x3 E20 (25)
PW-1 20x3 E20 (25) x 2
TOS-1 cvv 2° 5C (25)

霊安室

納骨室

電気室

キュービクル

WC (身)

WC (男)

WC (女)

中庭

15	cvt 22°
15	cvt 38°
16	cvt 60°
13	cvt 22°
E ₃ 14° Est 14°	
2	CPEV 12-15P
3	CPEV 12-5P

12	cv 8°-3C
14	cvt 60°
11	cvt 38°
13	cvt 150°
14	cvt 150°
11	cvt 38°
12	cvt 38°
E ₃ 22° Est 14°	
1	cvv 2°-5C
12	cvt 100°

cvt 22° 3C E 55°

L-K1

PB 200x175 (WD)
cv 8°-4C (PLP28)

WC (女)

AC-4 6.0 kw


cvt 22°-3 E 55° (PLP36)

MCB 3P 60A (WD)


ACMA 11.2 kw

105 へ...

左下

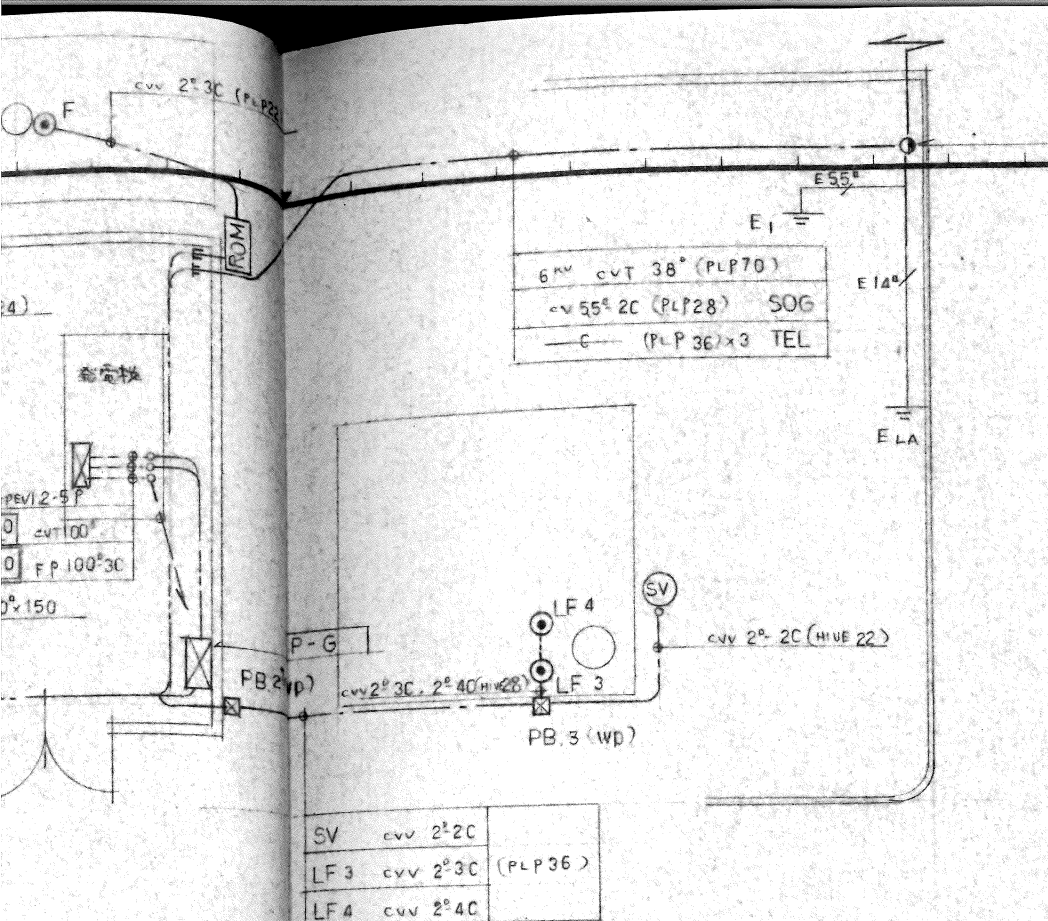


P - G	
10	FP 100° 3C
11	cv 55° 3C
12	FP 38° 3C
13	cvt 22°
E3 55° E3 55°	

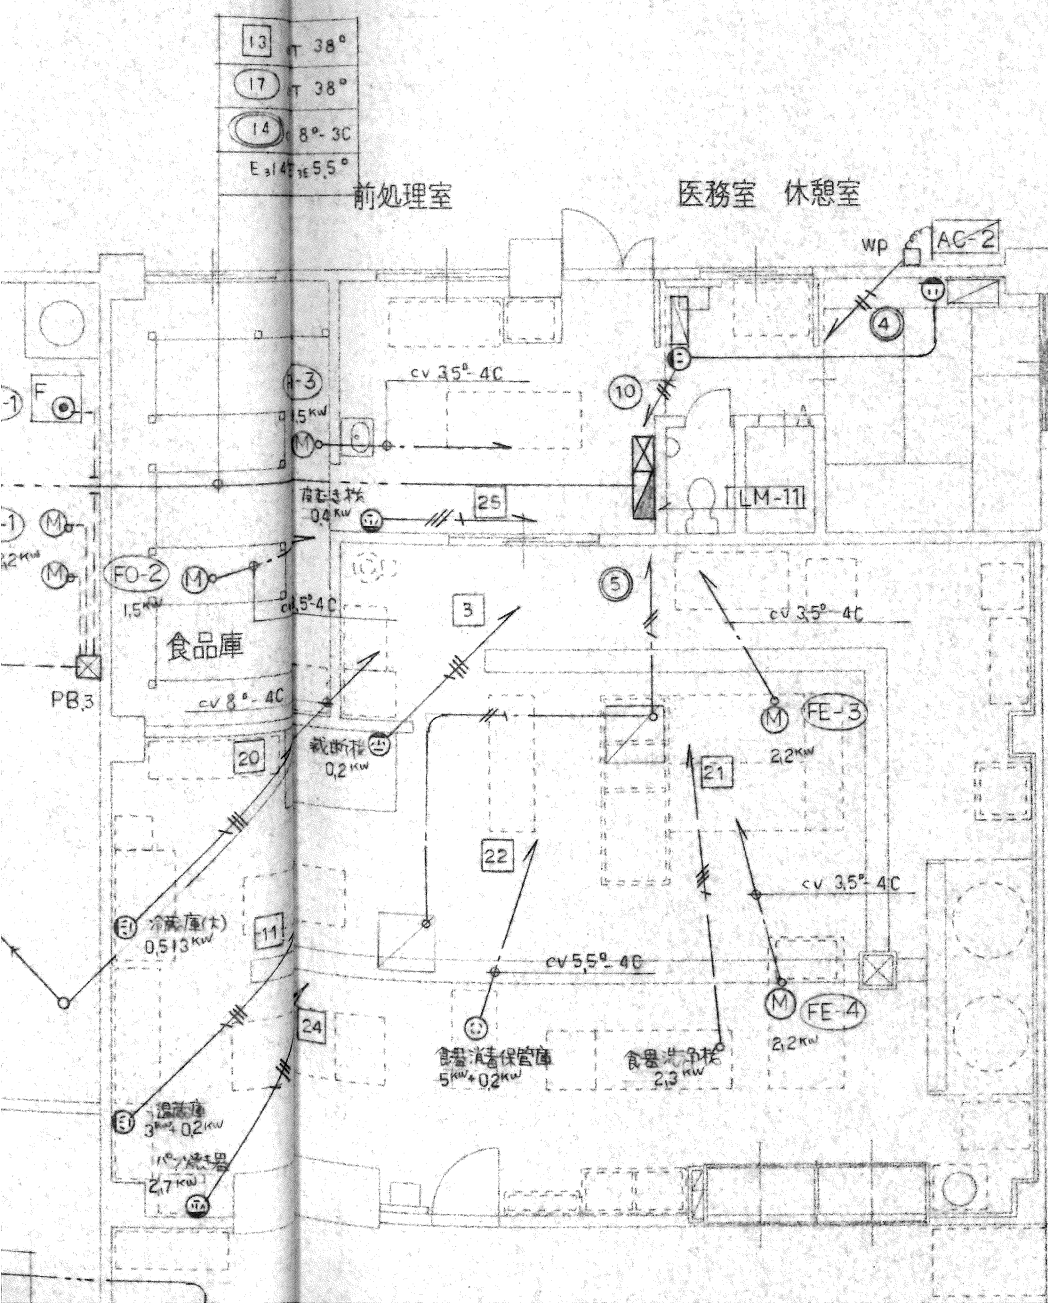


⊙E	壁付コンセント (接地付)
⊙	コンセント 4P 20A
○	ファンコイルスイッチ (取扱工事)
◇	ロスタイスイッチ ()
厨房	
幹線	
———	床下ビント ケブルラックに
ファンコイル・ロスタイ回路	
———	1.6 x 2 E1.6 (PF16)
———	2.0 x 2 E20 (PF16)
———	2.0 x 4 E20 (PF16)
———	vvF 1.6 - 3C
———	vvF 2.0 - 3C
———	1.6 x 6 (PF16)

洗濯室
WC (男)
WC (女)
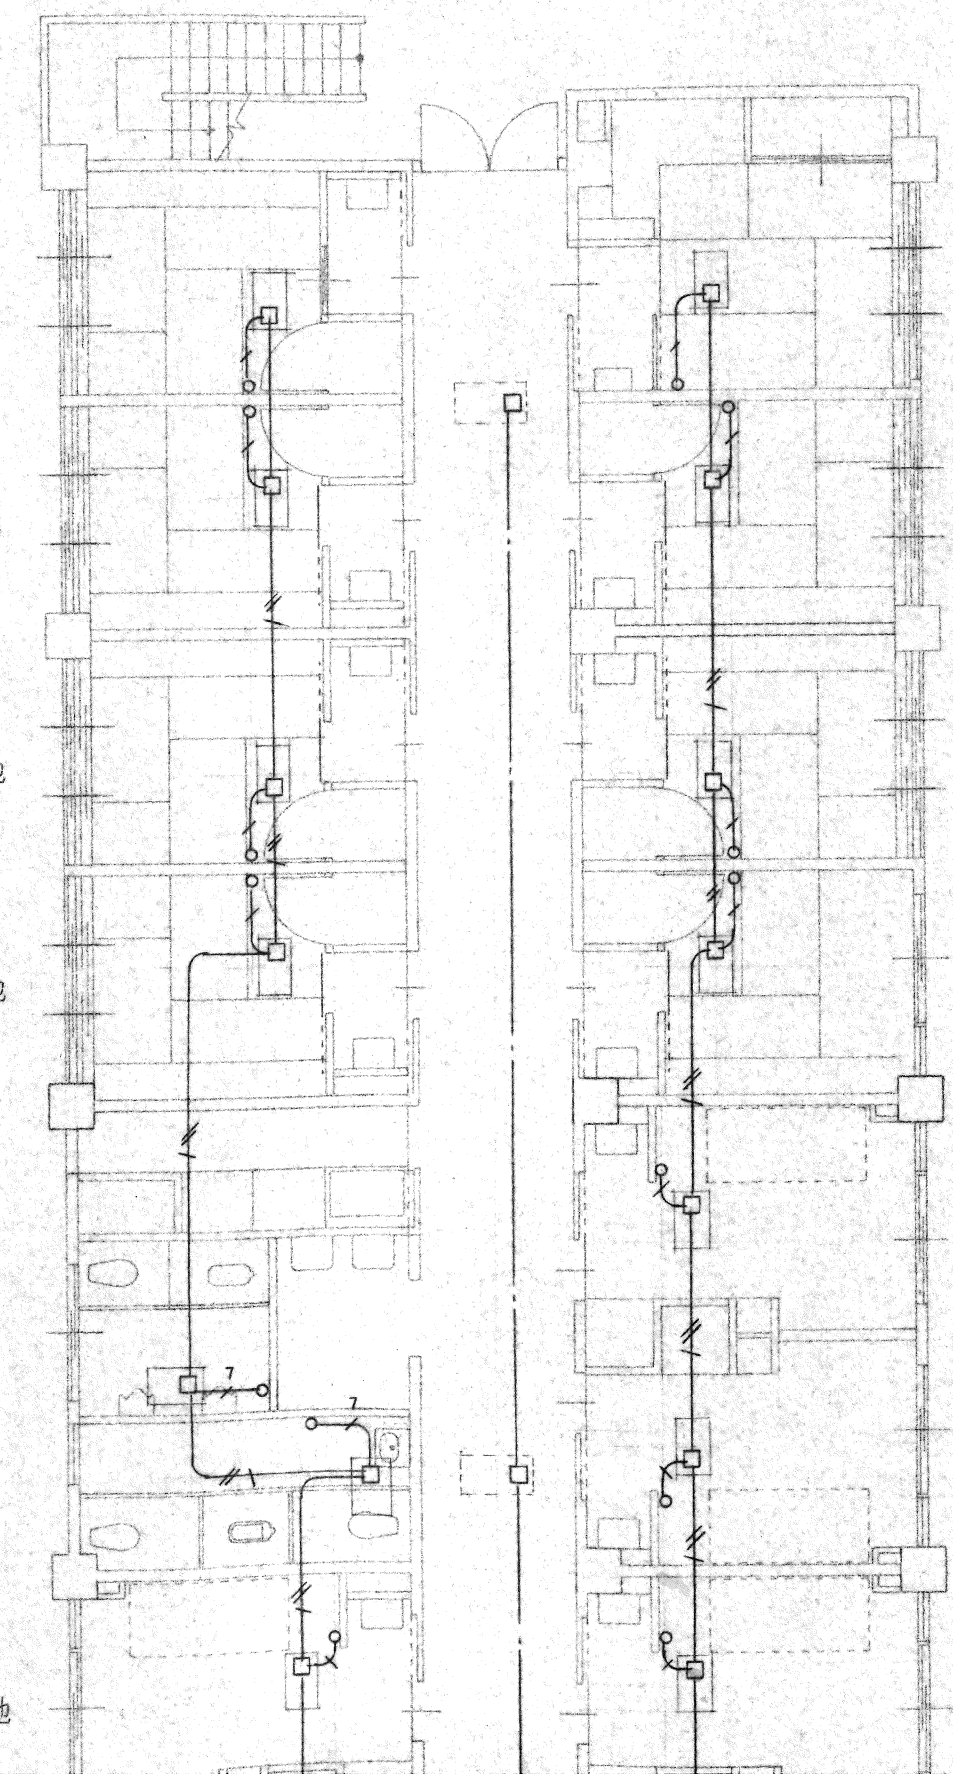
右上

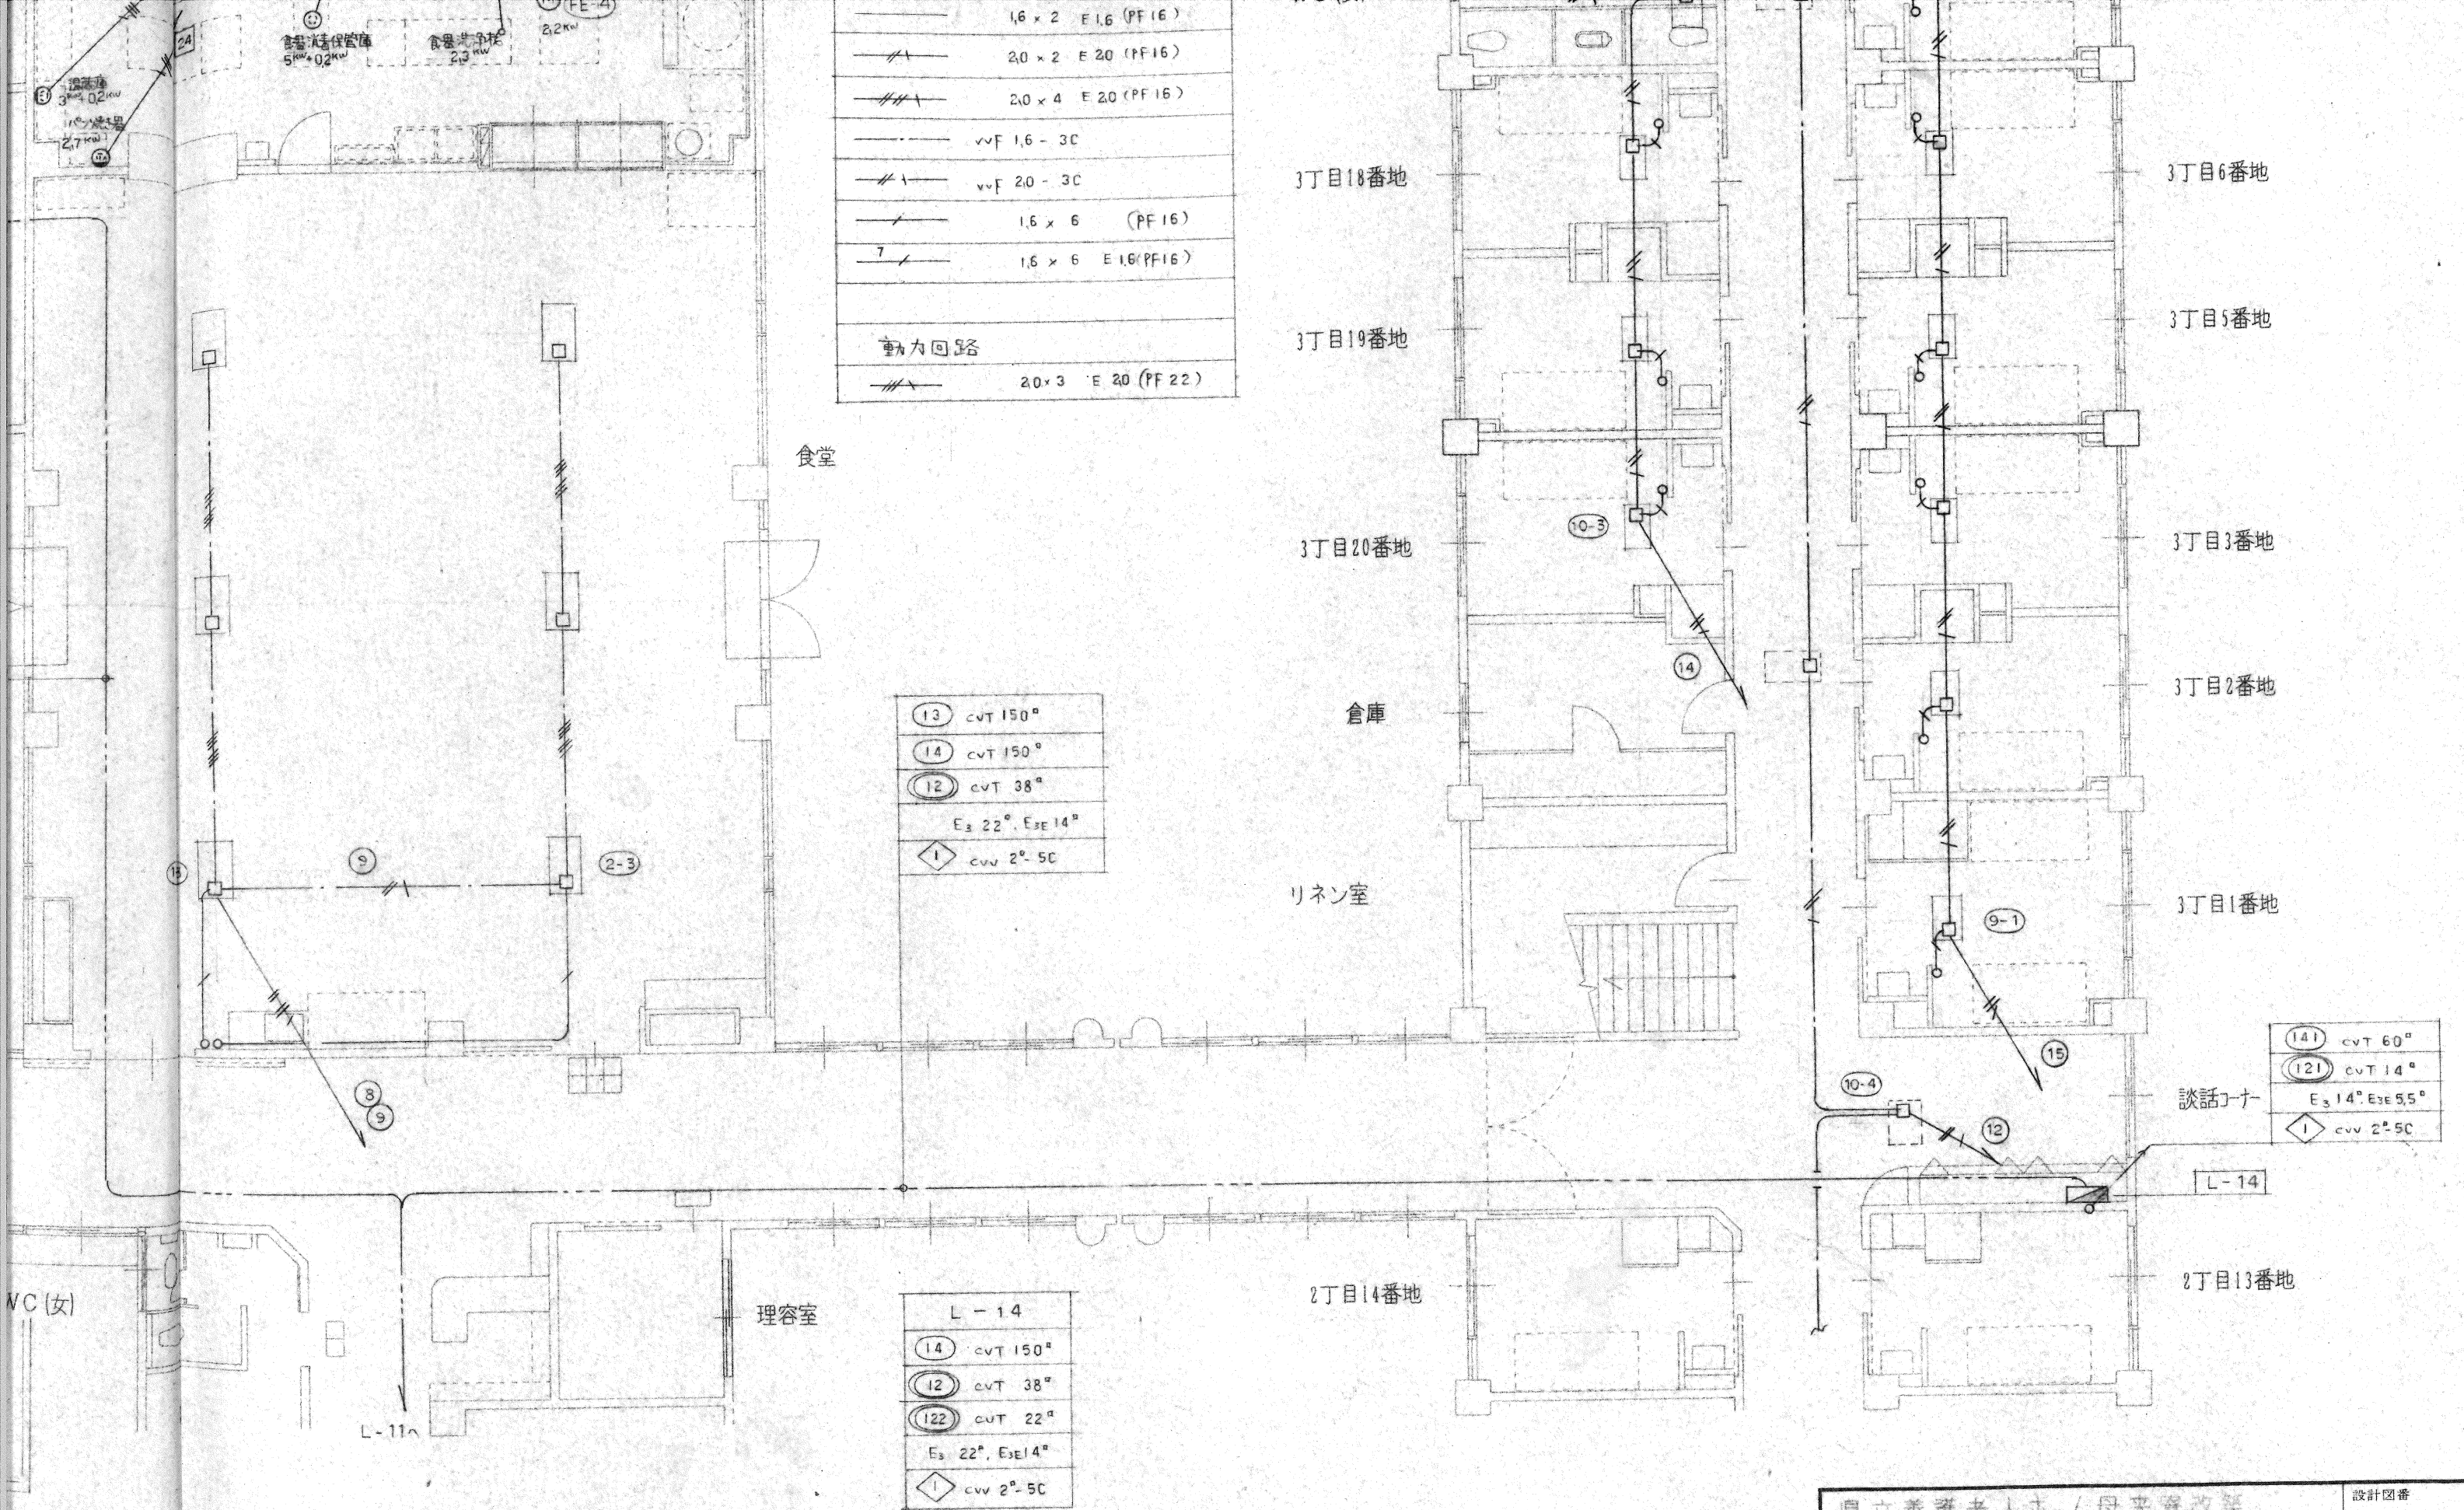

県立養護老人ホーム-6母来寮改築 電気設備工事		設計図番	E -
完成図		図面番号	E -
動力・幹線設備図 1階		尺	S =
検図	担当	製図	設計年月日
			H. 5. 11