左上

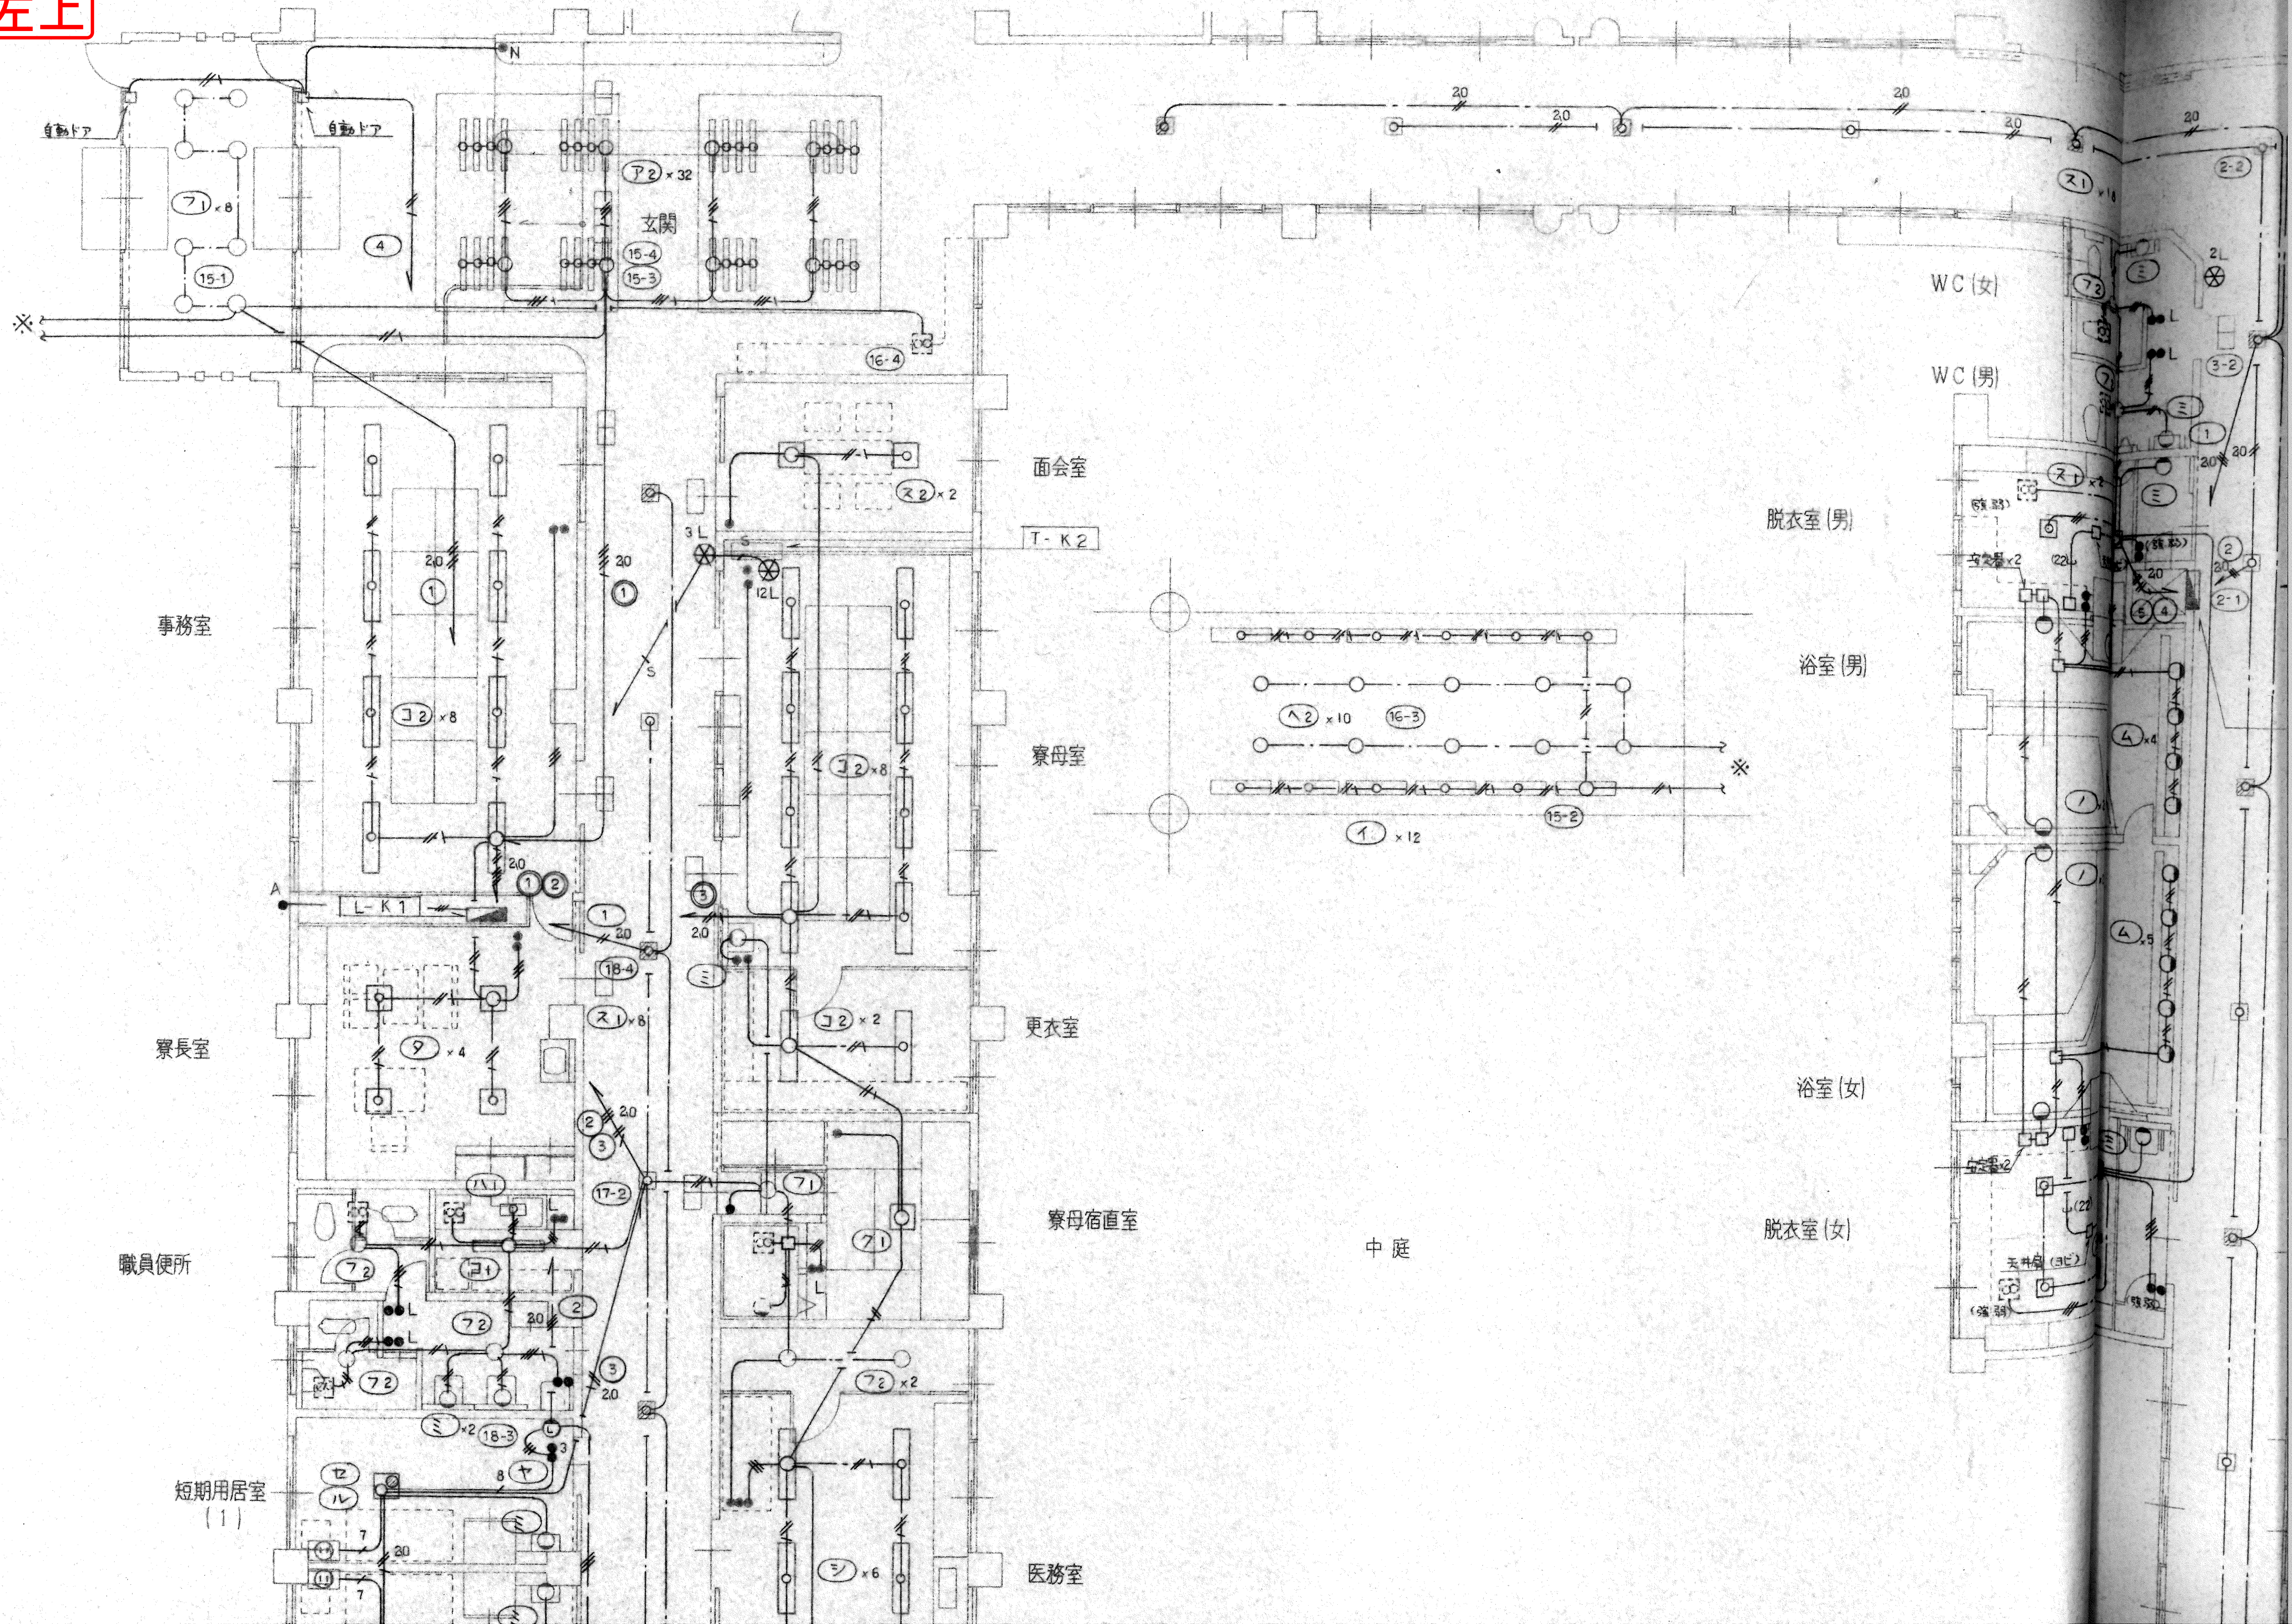

自動ドア
自動ドア
N
ア2 ×32
玄関
15-4
15-3
ア1 ×8
4
15-1
※
16-4
事務室
コ2 ×8
1
20
S
3L
12L
ス2 ×2
T-K2
面会室
寮母室
コ2 ×8
L-K1
A
1 2
3
18-4
ス1 ×8
ミ
9 ×4
寮長室
コ2 ×2
更衣室
2
3
17-2
ハ1
ワ1
寮母宿直室
職員便所
ワ2
コ1
ワ2
ワ2
ミ ×2
18-3
ヤ
セ
ル
短期用居室 (1)
ワ2 ×2
シ ×6
医務室
ヘ2 ×10
16-3
イ ×12
15-2
※
中庭
WC (女)
WC (男)
脱衣室 (男)
浴室 (男)
浴室 (女)
脱衣室 (女)
ス1 ×16
2-2
2L
3-2
1
2
2-1
ム ×4
ム ×5
ノ
天井扇
換気扇

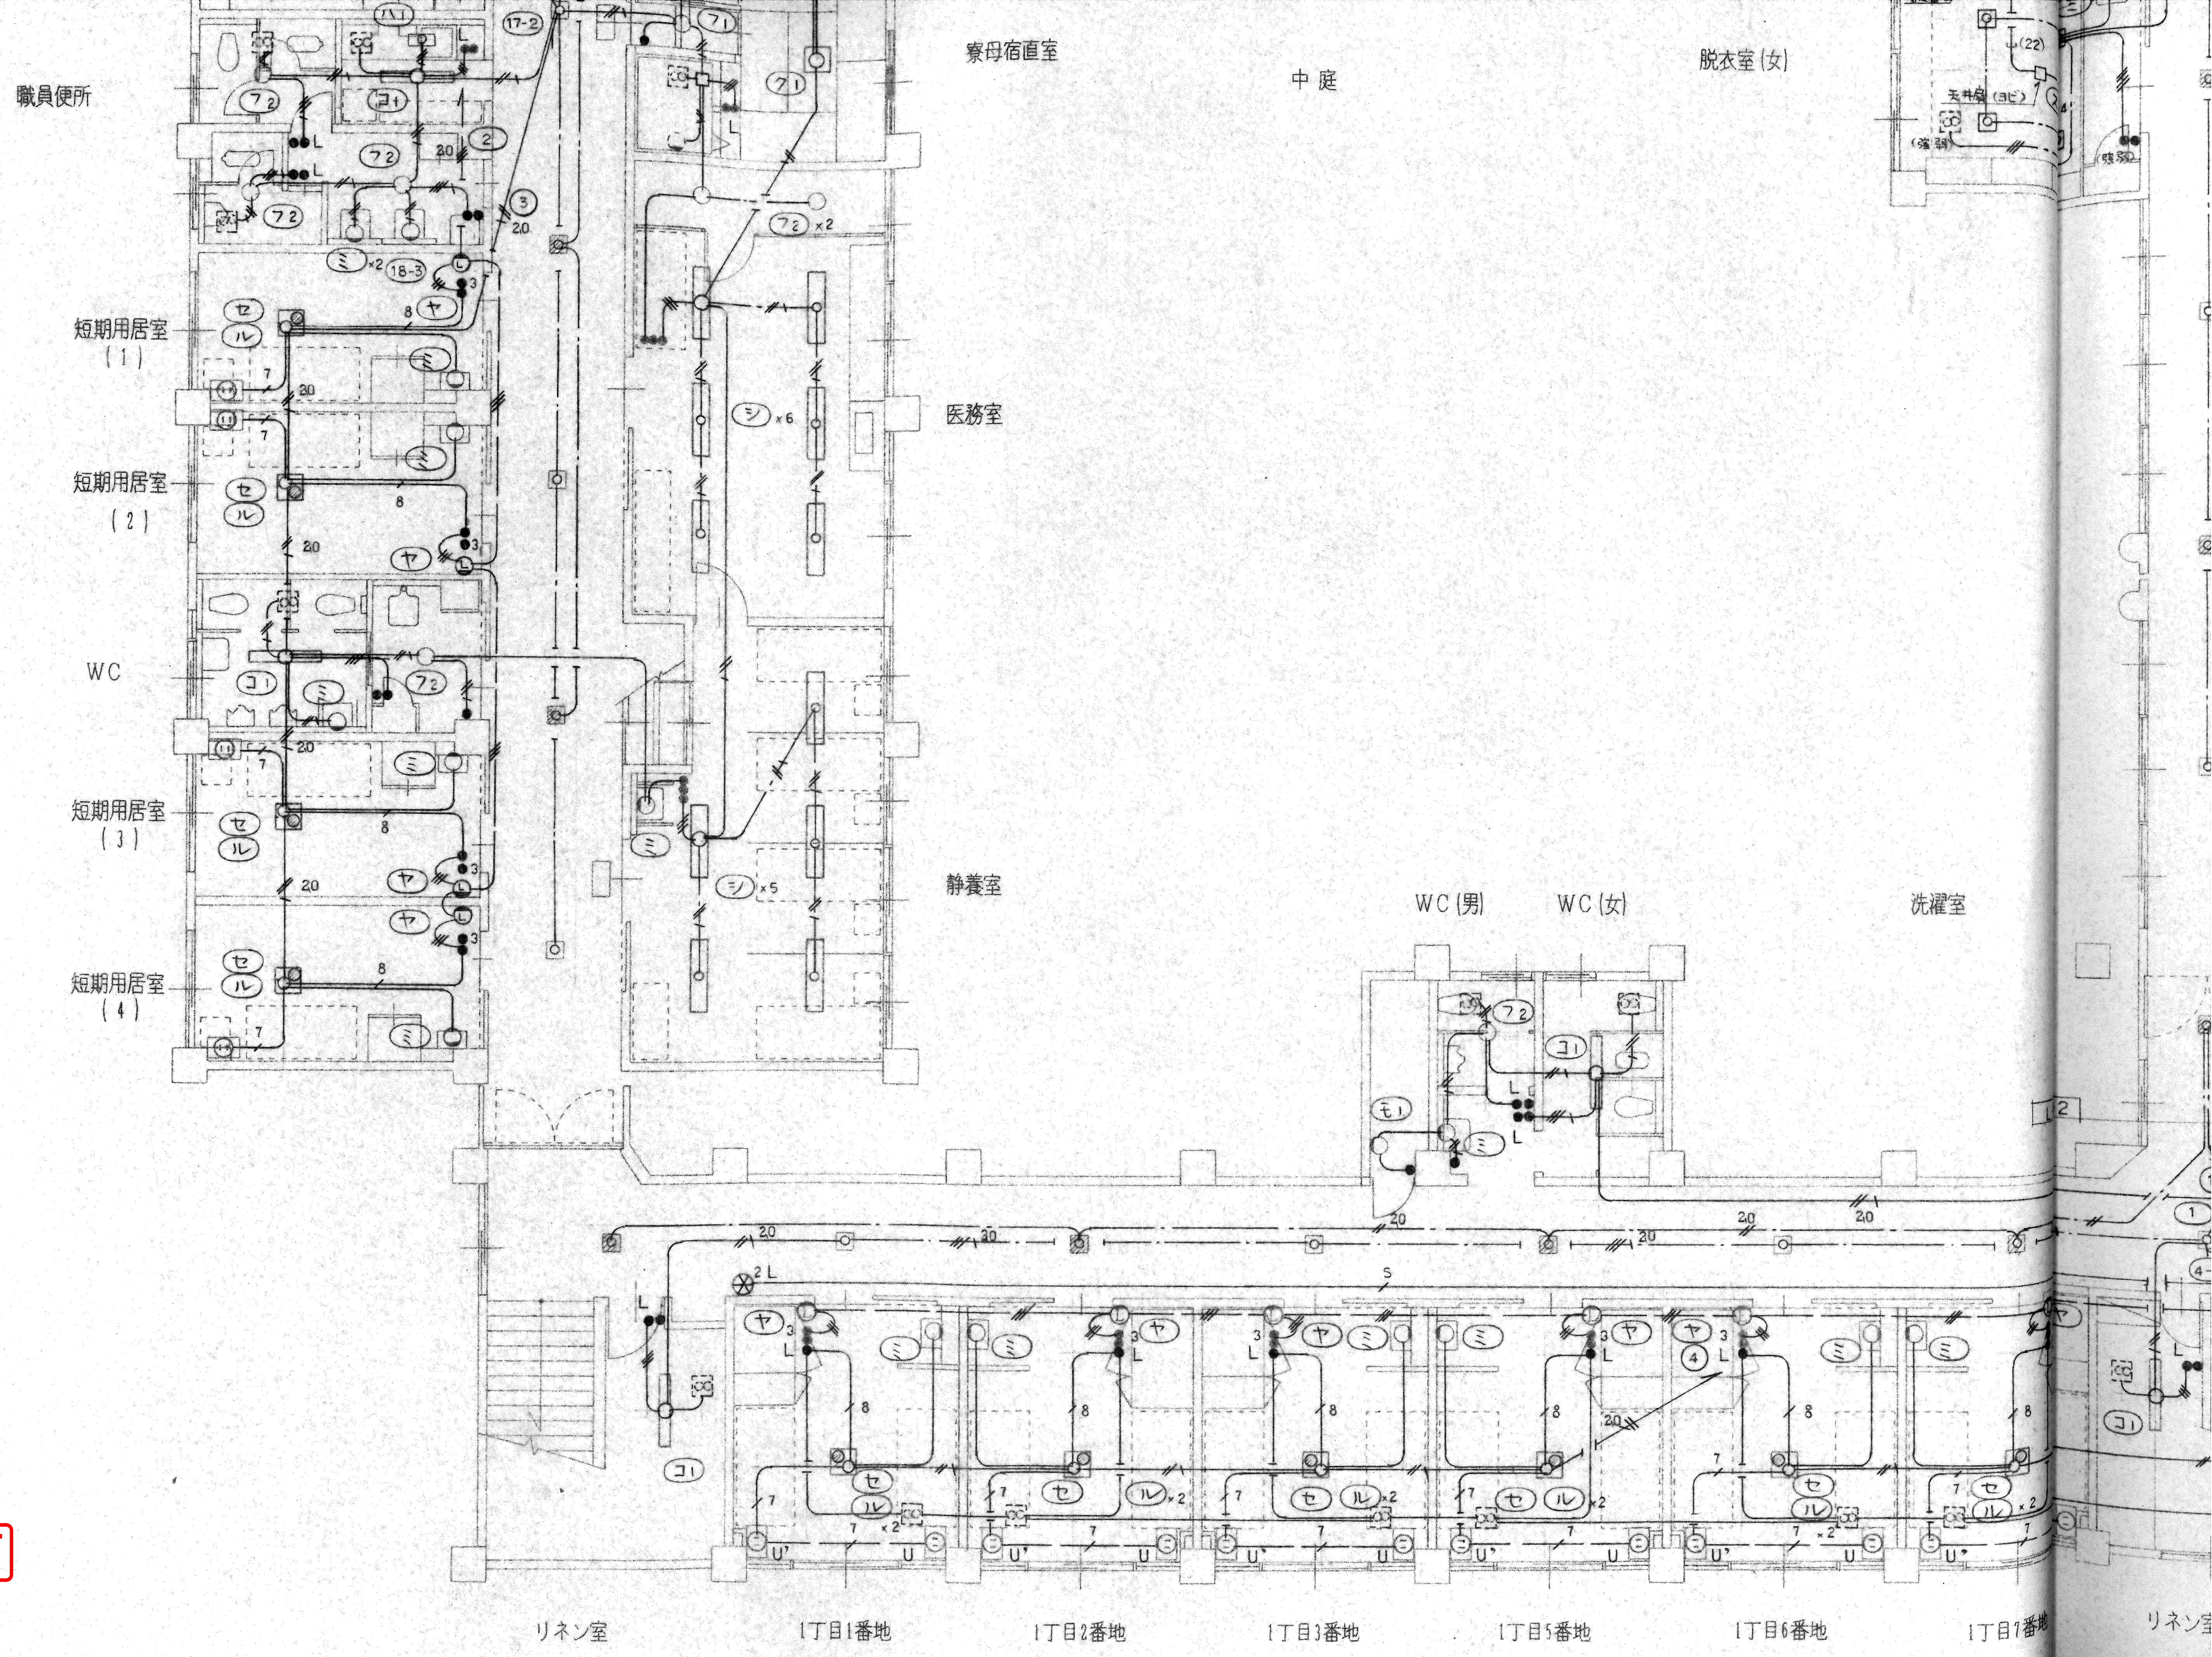
職員便所
短期用居室
（1）
短期用居室
（2）
WC
短期用居室
（3）
短期用居室
（4）
寮母宿直室
中 庭
脱衣室（女）
医務室
静養室
WC（男）
WC（女）
洗濯室
リネン室
1丁目1番地
1丁目2番地
1丁目3番地
1丁目5番地
1丁目6番地
1丁目7番地
リネン室

左下

右上

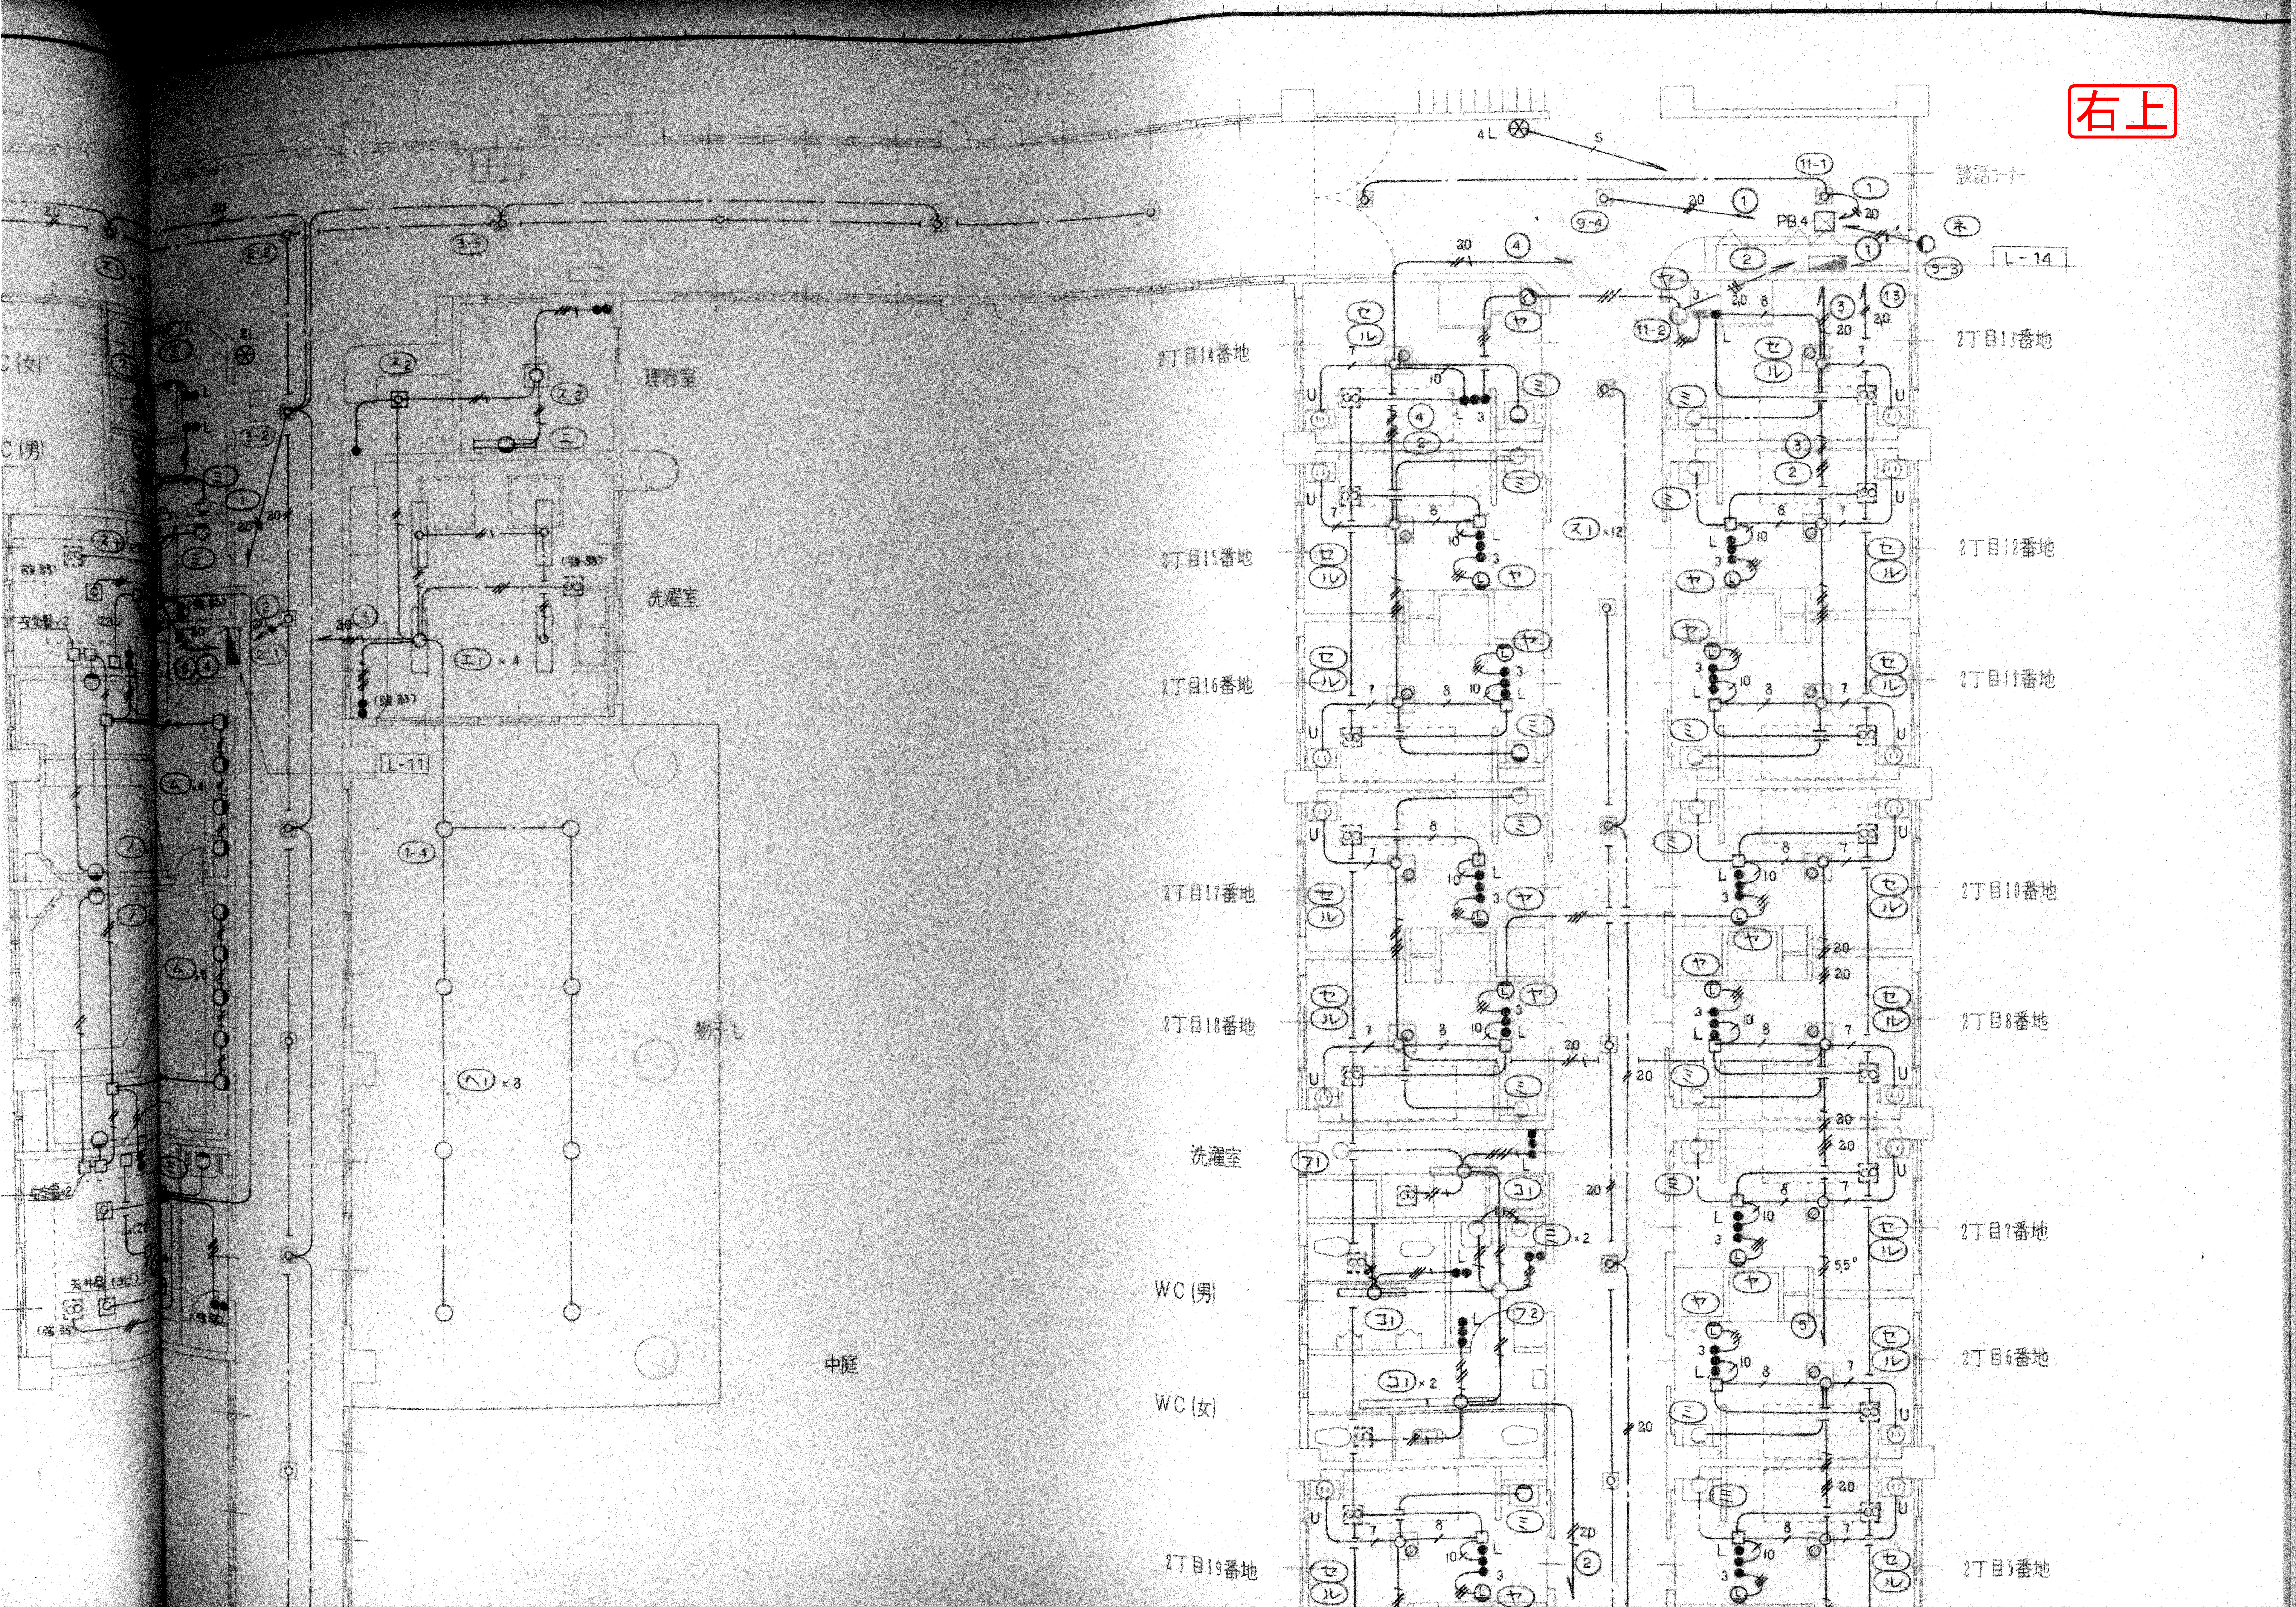
談話コーナー
L-14
PB4
4L
2丁目13番地
2丁目12番地
2丁目11番地
2丁目10番地
2丁目8番地
2丁目7番地
2丁目6番地
2丁目5番地
2丁目14番地
2丁目15番地
2丁目16番地
2丁目17番地
2丁目18番地
洗濯室
WC(男)
WC(女)
2丁目19番地
理容室
洗濯室
L-11
物干し
中庭
C(女)
C(男)

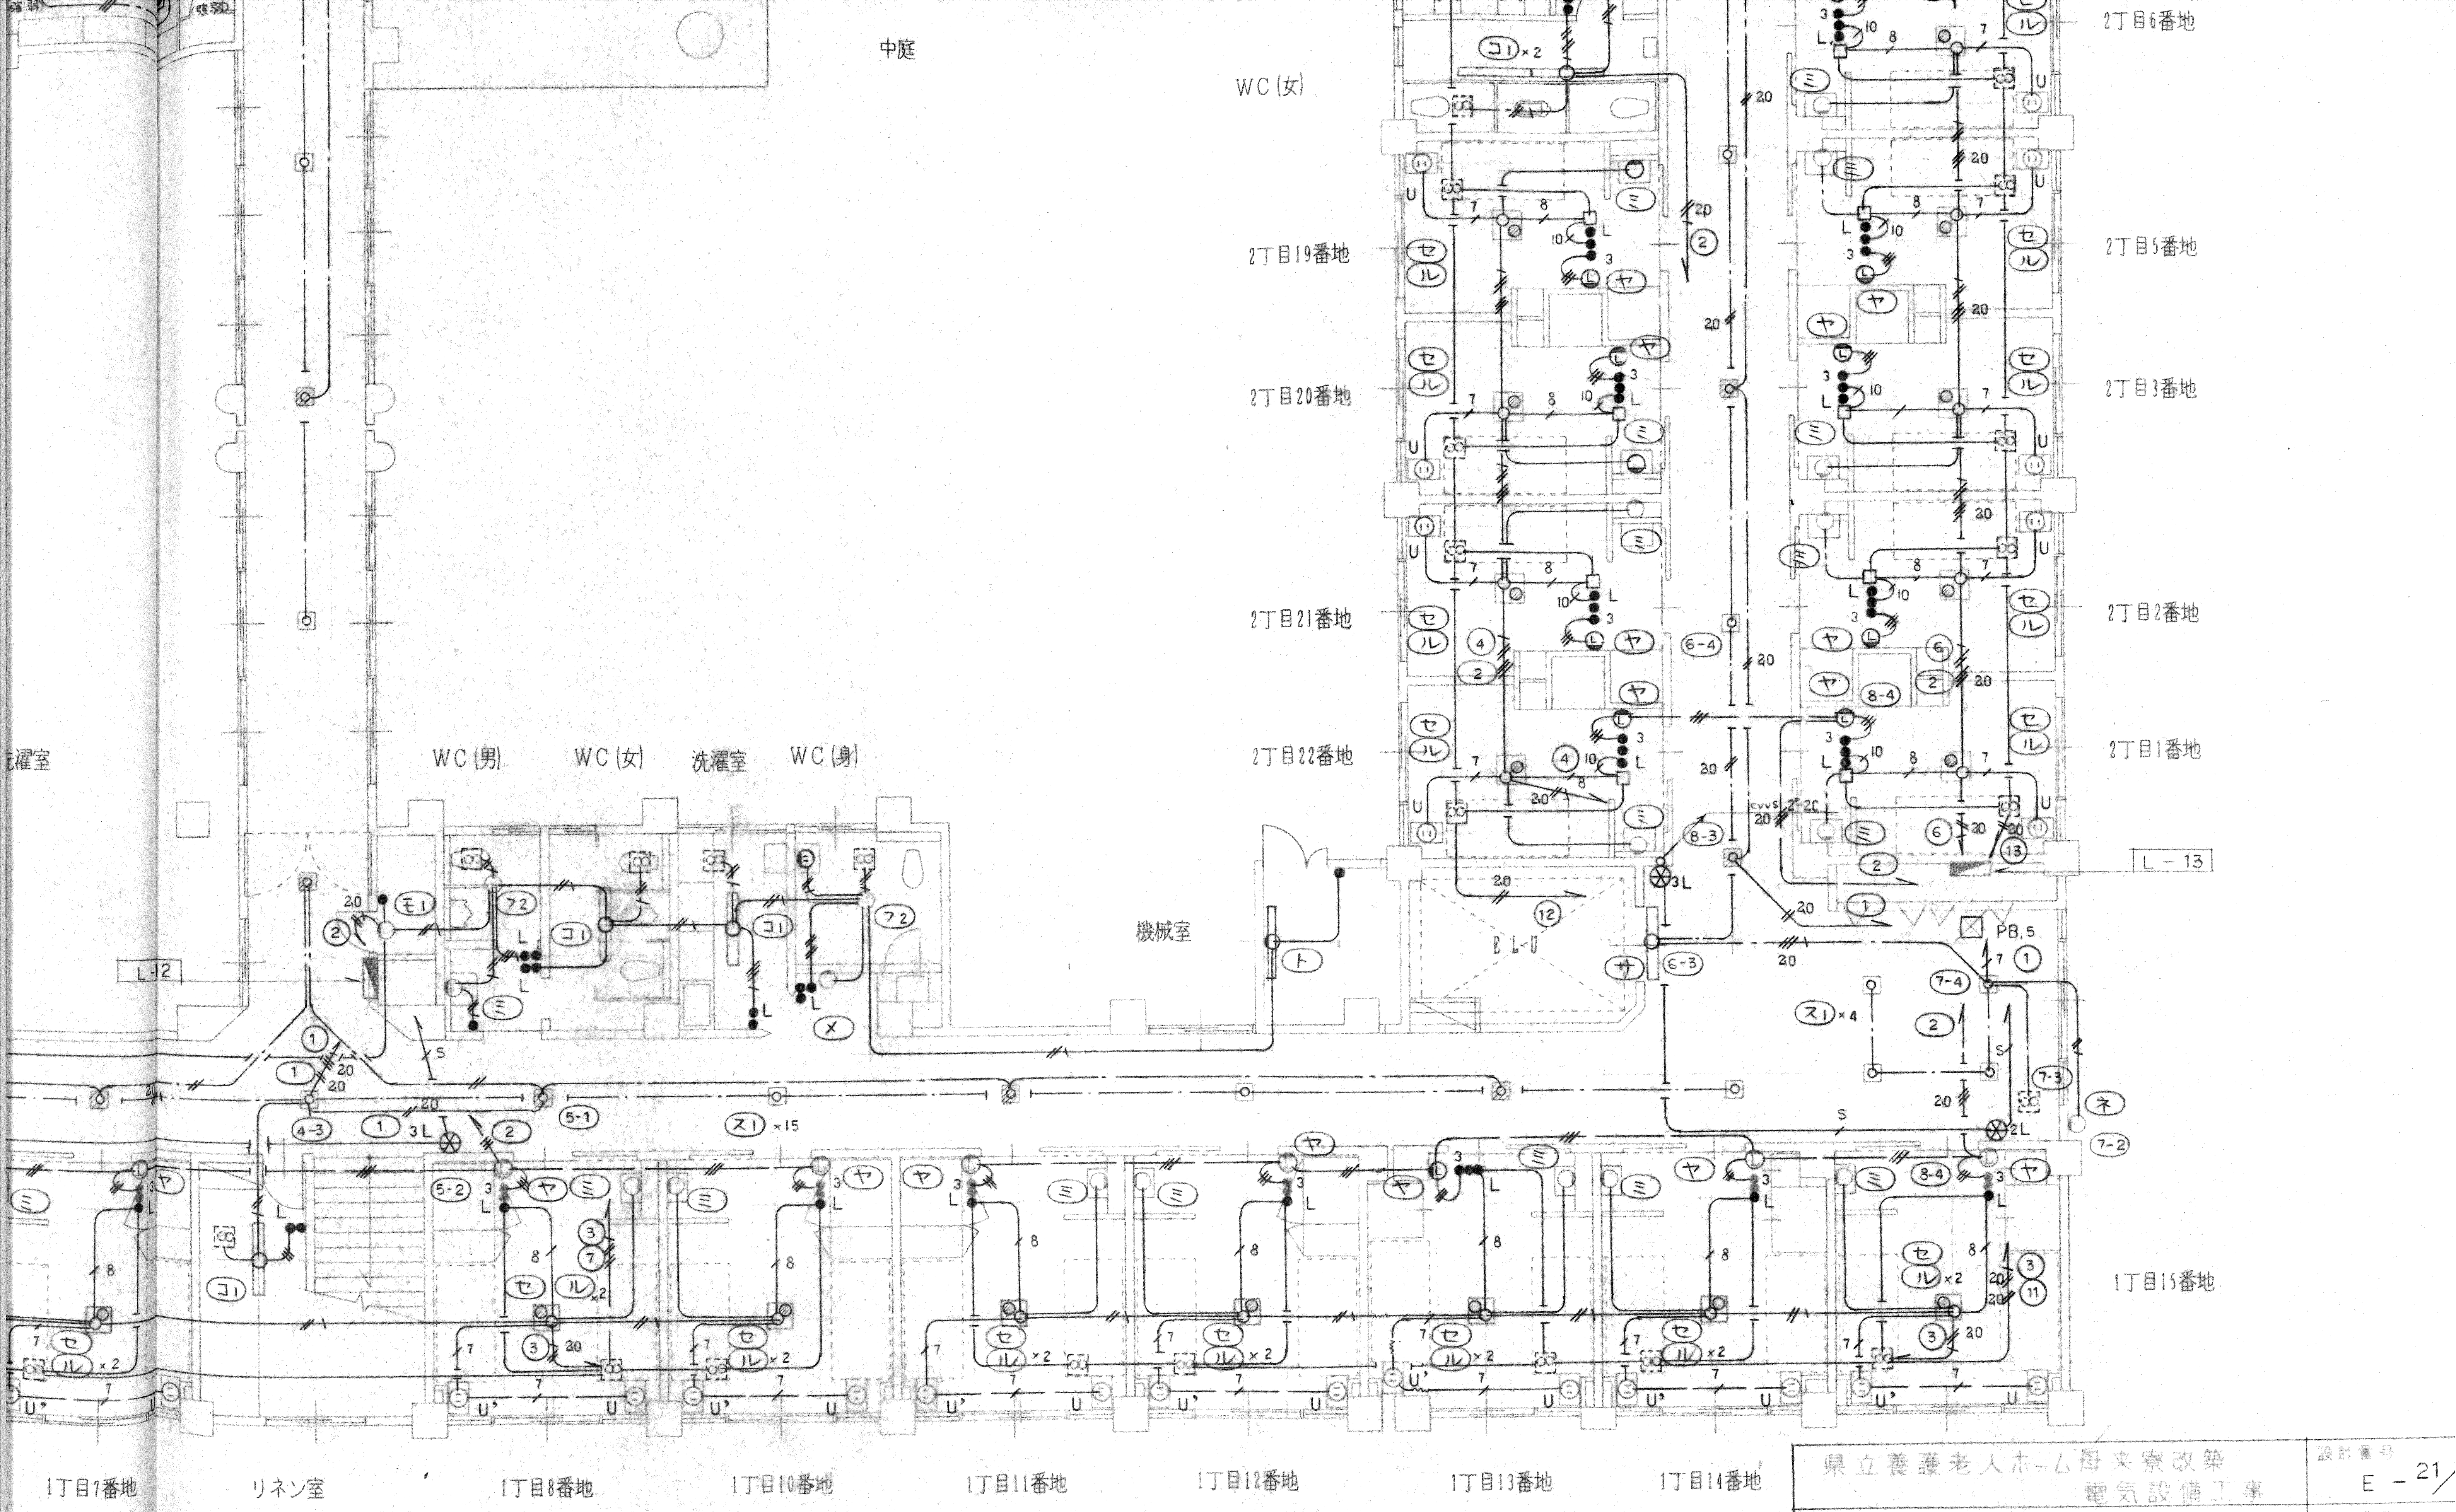
中庭
WC(女)
2丁目6番地
2丁目5番地
2丁目3番地
2丁目2番地
2丁目1番地
2丁目19番地
2丁目20番地
2丁目21番地
2丁目22番地
洗濯室
WC(男)
WC(女)
洗濯室
WC(身)
機械室
E L-V
L-12
L-13
PB,5
1丁目15番地
1丁目7番地
リネン室
1丁目8番地
1丁目10番地
1丁目11番地
1丁目12番地
1丁目13番地
1丁目14番地

県立養護老人ホーム母来寮改築
電気設備工事

完成図

照明設備図　1階南

右下

| | |
|---|---|
| 設計番号 | E－21／ |
| 図面番号 | E－21 |
| 縮尺 | 1/100 |
| 設計年月日 | H.5.11. |

検図　担当　製図