左上

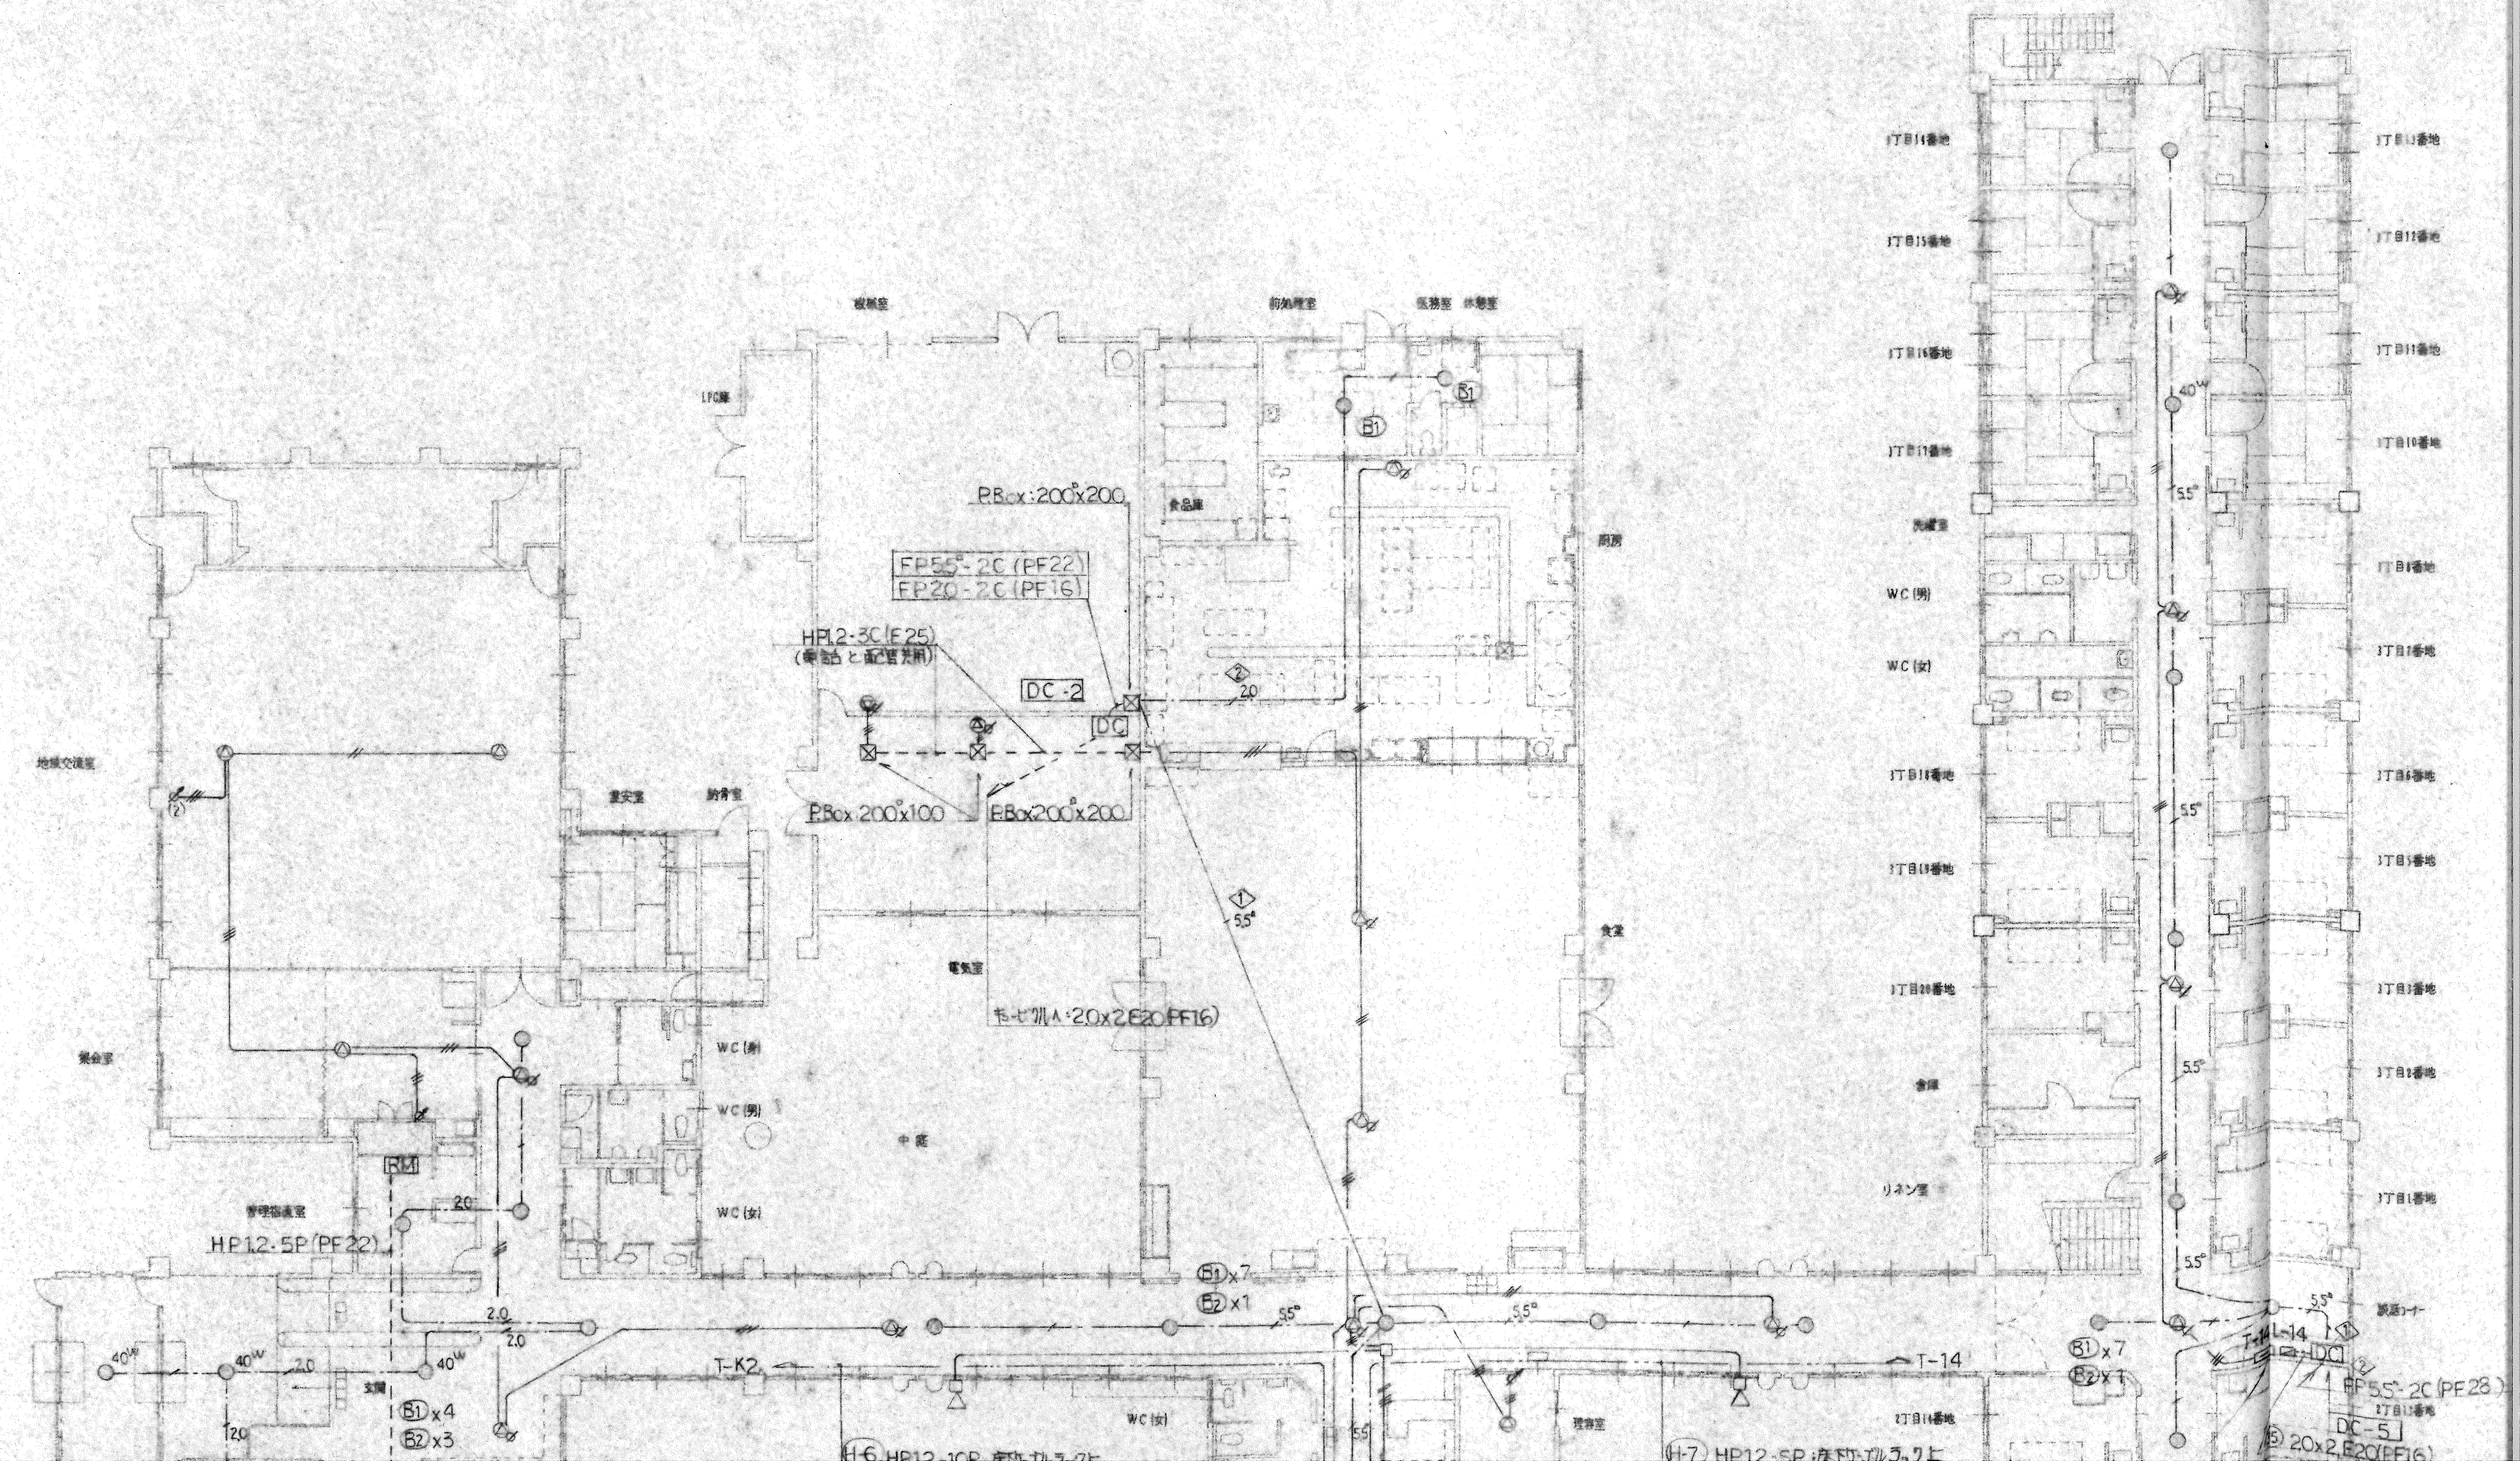
機械室
前処理室
医務室 休憩室
LPG庫
食品庫
厨房
P.Box:200□x200
FP55□-2C(PF22)
FP20-2C(PF16)
HP1.2-3C(E25)
(電話と配管共用)
DC-2
DC
②
2.0
B1
B1
P.Box 200□x100
P.Box 200□x200
①
5.5□
霊安室
納骨室
電気室
ちーどソルへ:2.0x2,E20(PF16)
食堂
地域交流室
(2)
集会室
WC(身)
WC(男)
WC(女)
中庭
RM
管理指導室
HP1.2-5P(PF22)
2.0
2.0
2.0
40W
40W
40W
2.0
玄関
B1 x4
B2 x3
2.0
T-K2
B1 x7
B2 x1
5.5□
5.5□
T-14
WC(女)
H-6 HP12-10P 床下ケーブルラック上
理容室
H-7 HP12-5P 床下ケーブルラック上
5.5
3丁目14番地
3丁目15番地
3丁目16番地
3丁目17番地
洗濯室
WC(男)
WC(女)
3丁目18番地
3丁目19番地
3丁目20番地
倉庫
リネン室
3丁目13番地
3丁目12番地
3丁目11番地
3丁目10番地
3丁目8番地
3丁目7番地
3丁目6番地
3丁目5番地
3丁目3番地
3丁目2番地
3丁目1番地
40W
5.5□
5.5□
5.5□
5.5□
5.5□
談話コーナー
T-14
L-14
DC
①
②
FP5.5□-2C(PF28)
DC-5
⑤ 20x2,E20(PF16)
B1 x7
B2 x1
2丁目1番地

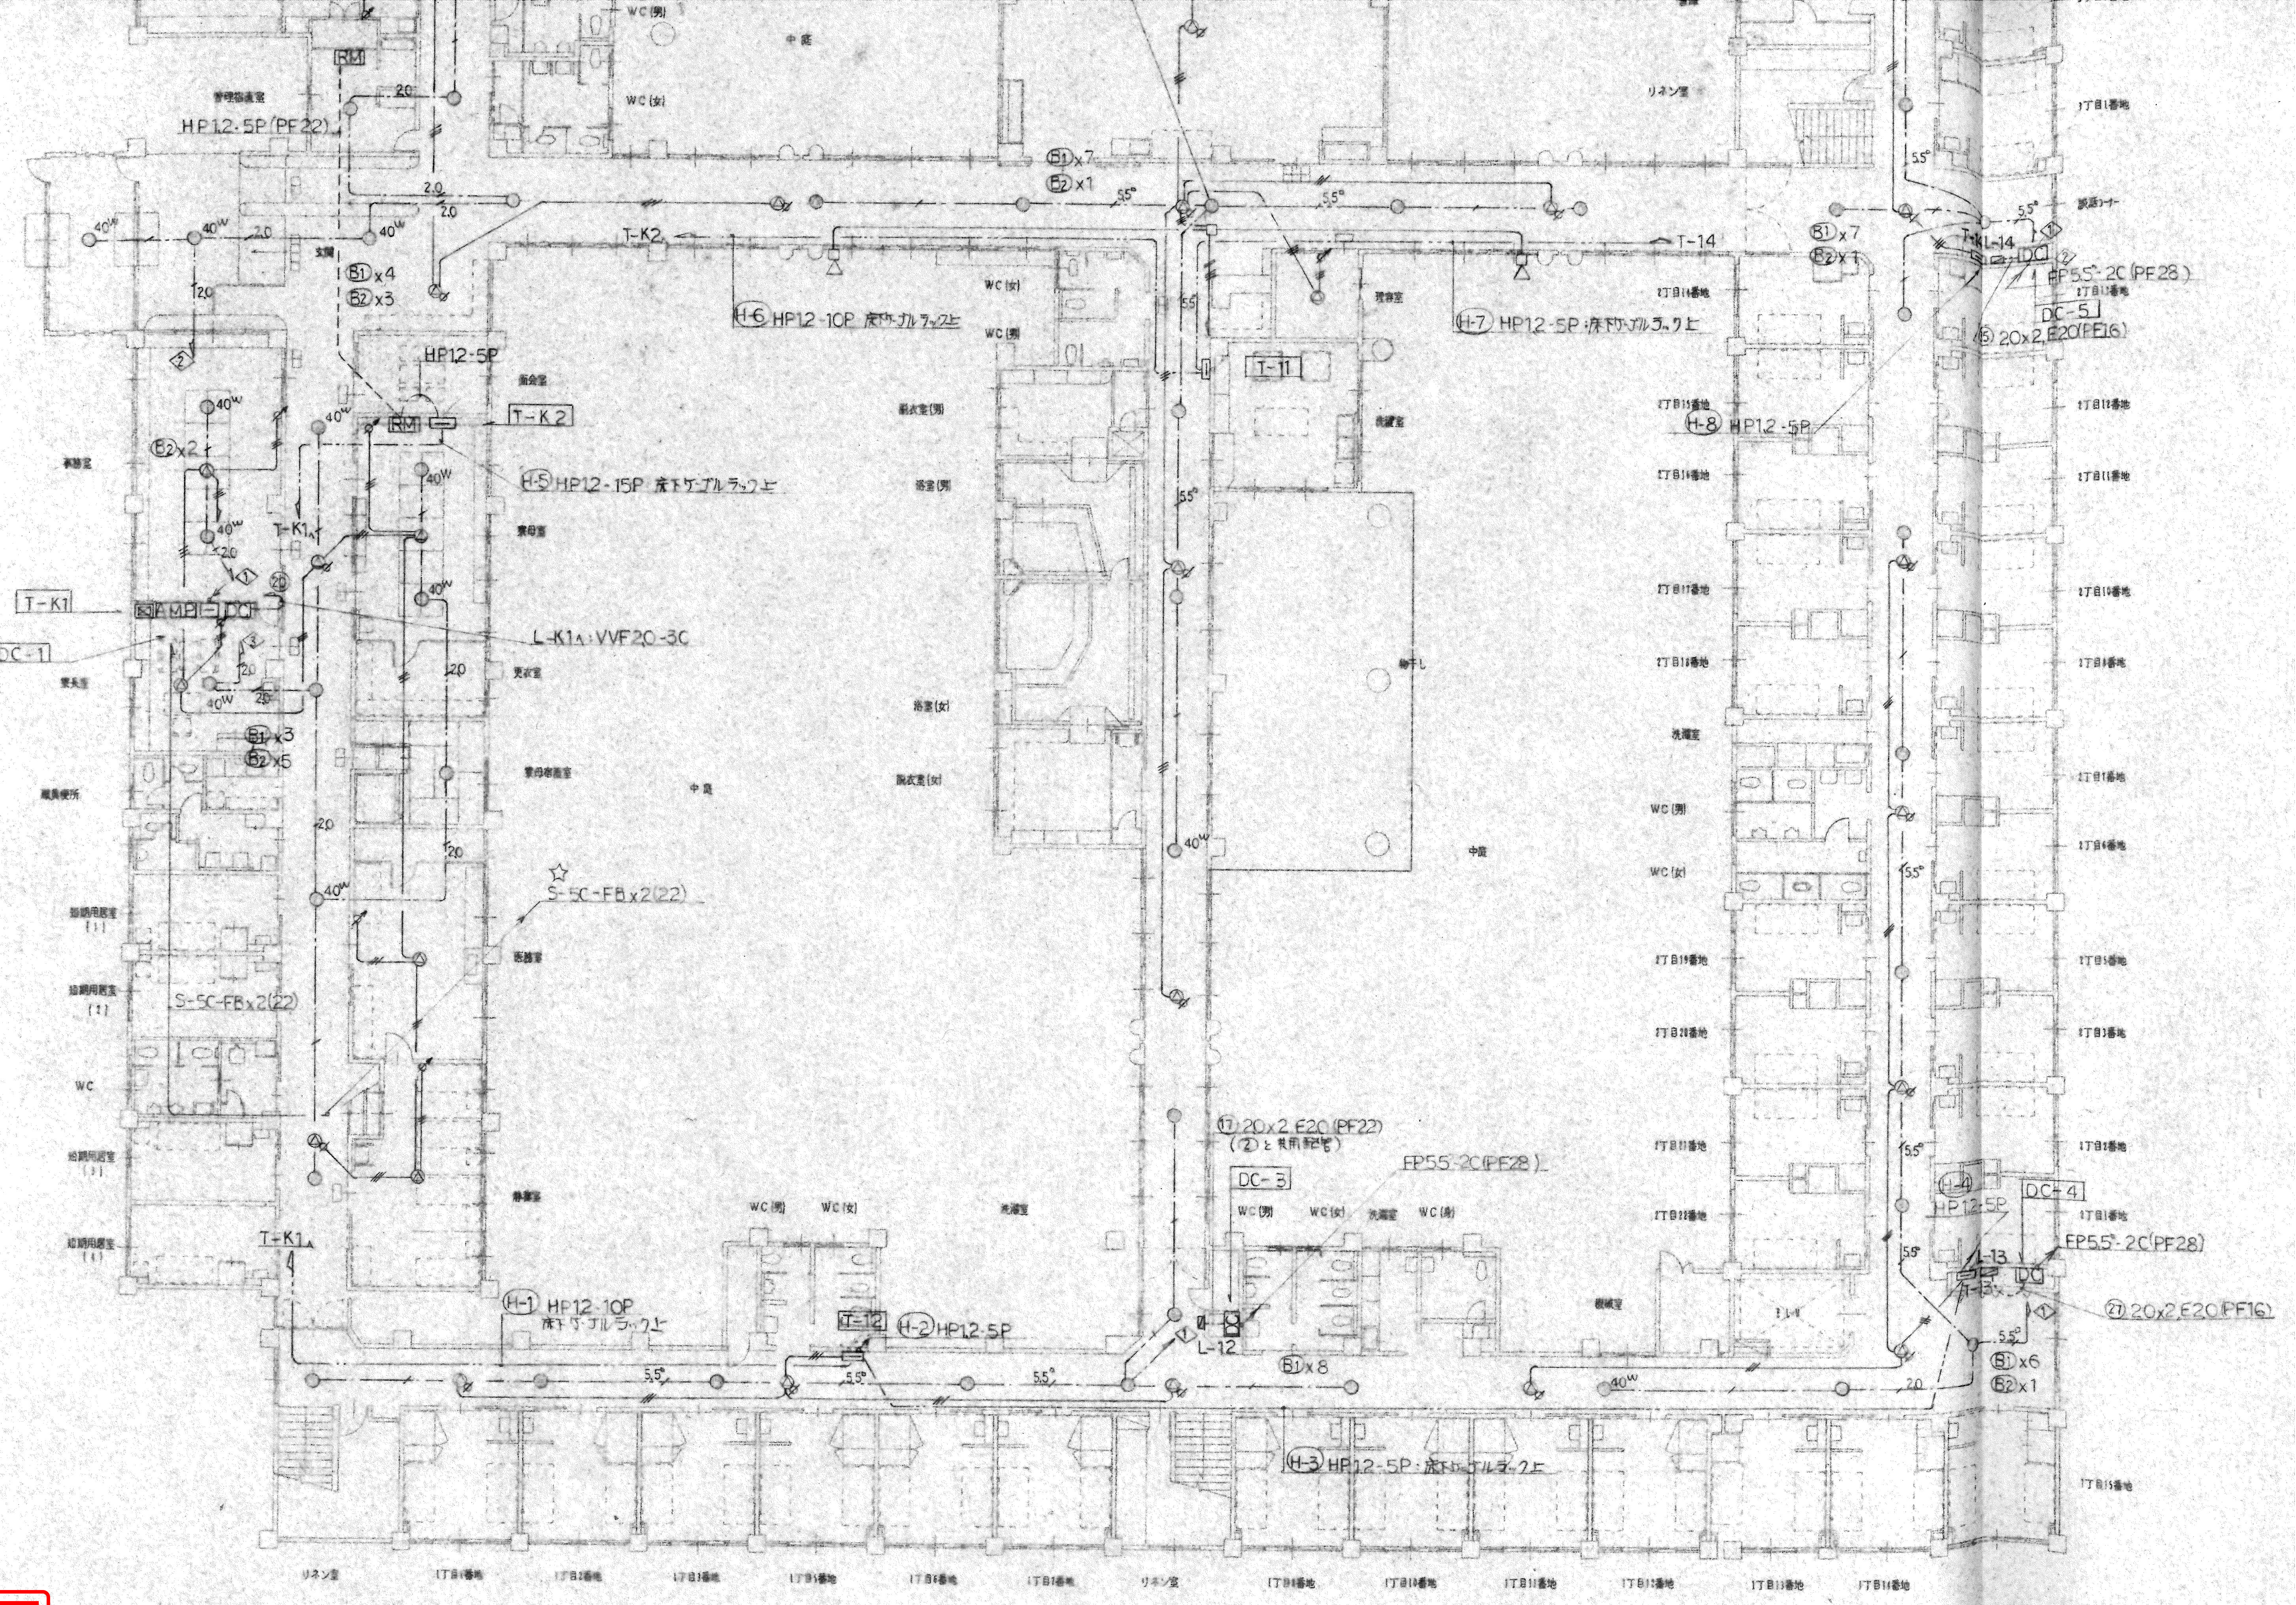
RM
HP12-5P(PF22)
20
40W
T-K2
H-6 HP12-10P 床下ケーブルラック上
H-7 HP12-5P 床下ケーブルラック上
T-14
B1 x7
B2 x1
B1 x4
B2 x3
5.5°
T-KL-14
DC
DC-5
FP5.5°-2C(PF28)
⑮ 20x2,E20(PF16)
HP12-5P
RM
T-K2
H-5 HP12-15P 床下ケーブルラック上
T-11
H-8 HP12-5P
B2 x2
T-K1
T-K1
DC-1
L-K1へ VVF20-3C
B1 x3
B2 x5
S-5C-FBx2(22)
S-5C-FBx2(22)
⑰ 20x2,E20(PF22)
(②と共用配管)
DC-3
FP5.5-2C(PF28)
H-4 HP12-5P
DC-4
FP5.5°-2C(PF28)
L-13
T-13
㉑ 20x2,E20(PF16)
T-K1
H-1 HP12-10P 床下ケーブルラック上
T-12
H-2 HP12-5P
L-12
B1 x8
B1 x6
B2 x1
H-3 HP12-5P 床下ケーブルラック上
中庭
WC(男)
WC(女)
リネン室
1丁目1番地

左下

1 階

右上

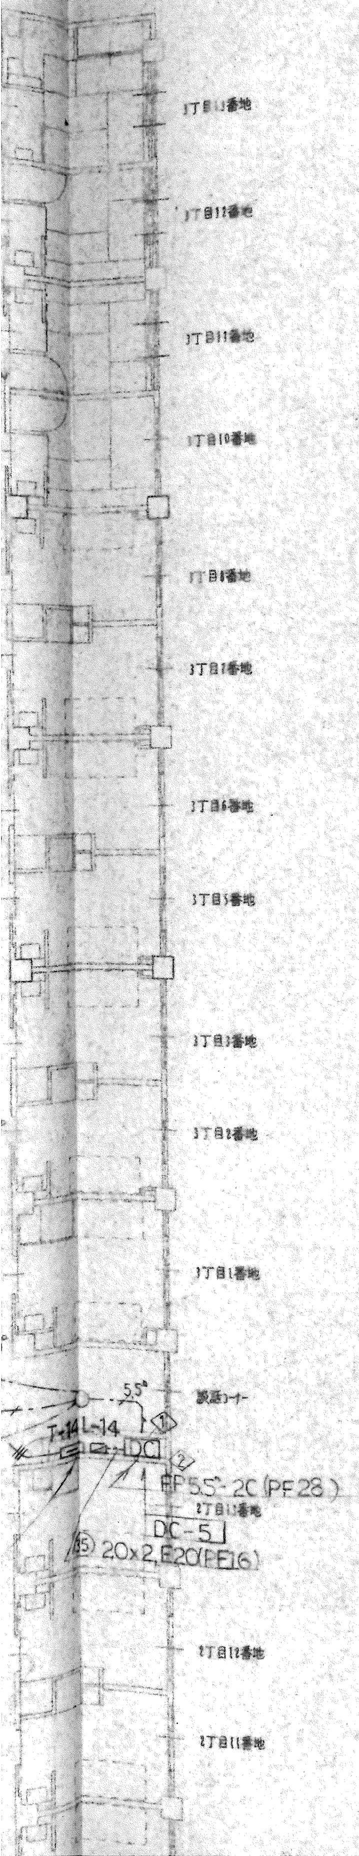

◬	コーン型スピーカ	天井埋込型	WS-5100+WS-5260	3^{W}
◬ø	〃	〃	WS-5100+WS-5260+WZ595	3^{W}
◖ø	〃	壁掛型	WS-1005	3^{W}
◁	ホーン型スピーカ		WT-710	10^{W}
ø	アッテネータ		WZ-550/3-5	
ø(2)	〃		WZ-550/6-30	
	FM ANT	5KV-FMS	アンテナマスト・ブラケット共	
	AN ANT	WH-025A		
B1	非常用照明器具	LB94811K	DC24^{V}20^{W}	
B2	〃	LB94811K	DC24^{V}40^{W}	
G	〃	LB92660P	7.2^{V} 20^{W}	

非常用電源装置

DC-1	FG47002
DC-2~DC-5	FG43801

非常照明	5.5°	FP5.5°-2C
	2.0	FP2.0-2C
		FP1.6-2C
	F1.6	VVF1.6-2C
	F2.0	VVF2.0-2C
非常放送	—//—	HP12-2C
	—///—	HP12-3C

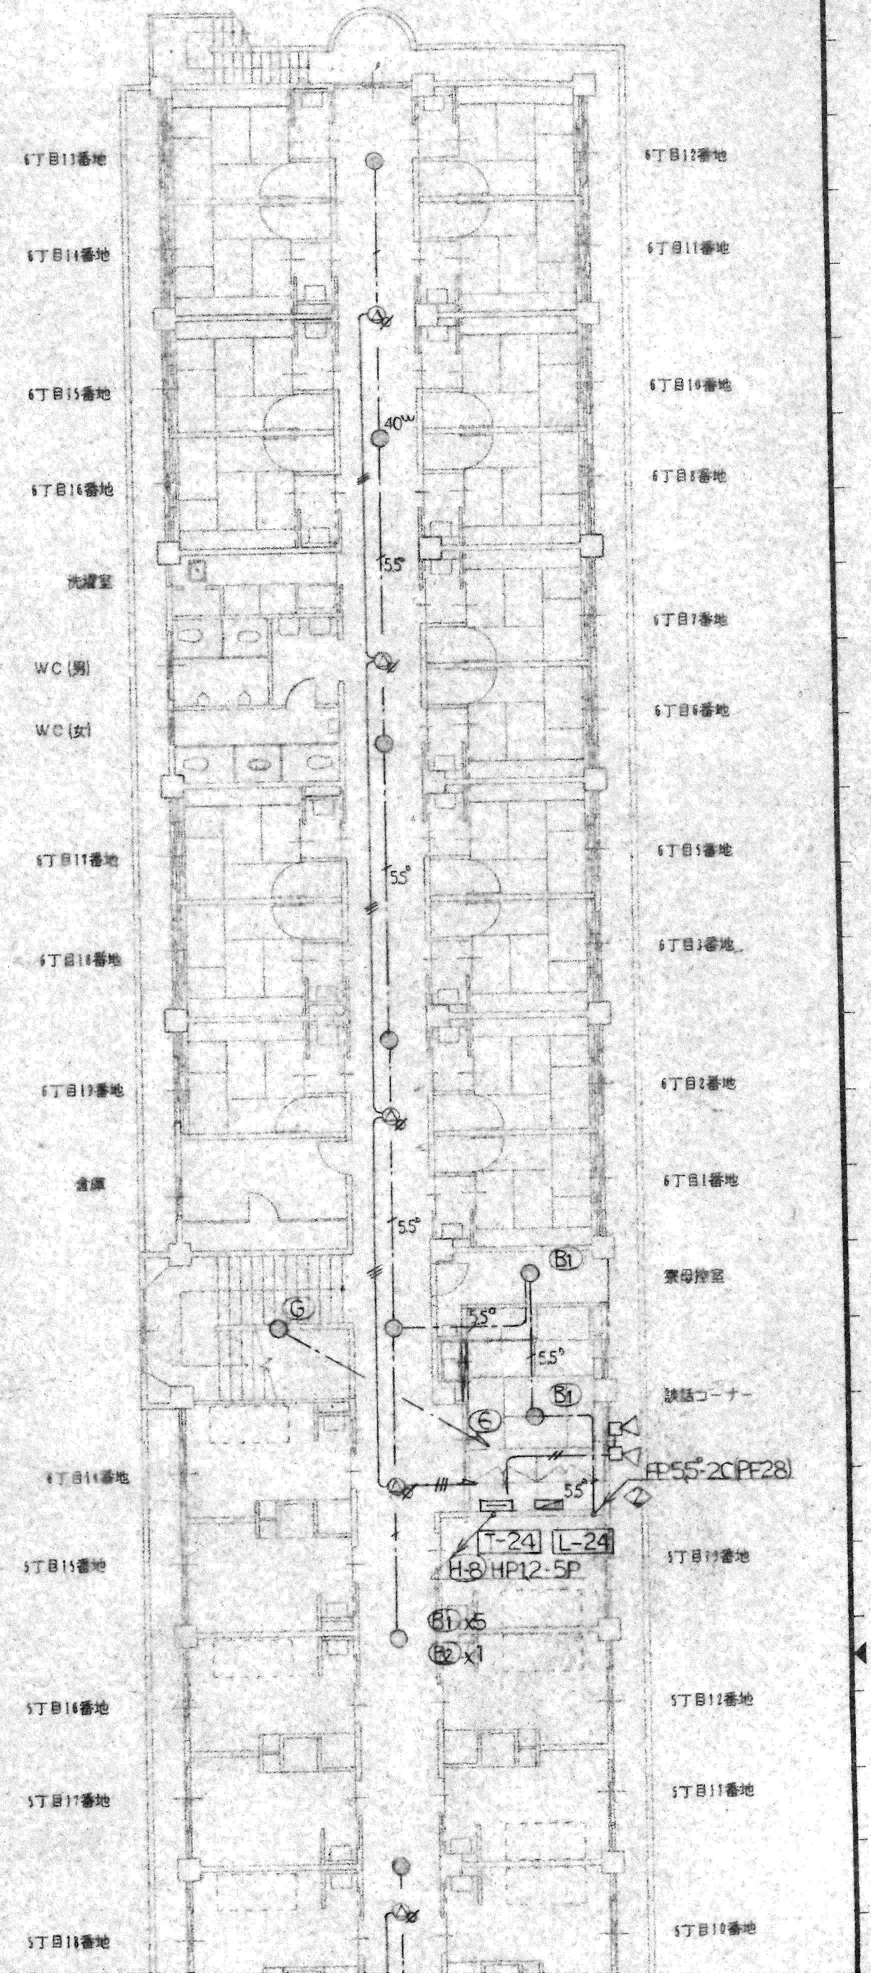

非常照明	5.5	FP5.5-2C
	2.0	FP2.0-2C
		FP1.6-2C
	F1.6	VVF1.6-2C
	F2.0	VVF2.0-2C
非常放送	⫽	HP12-2C
	⫻	HP12-3C

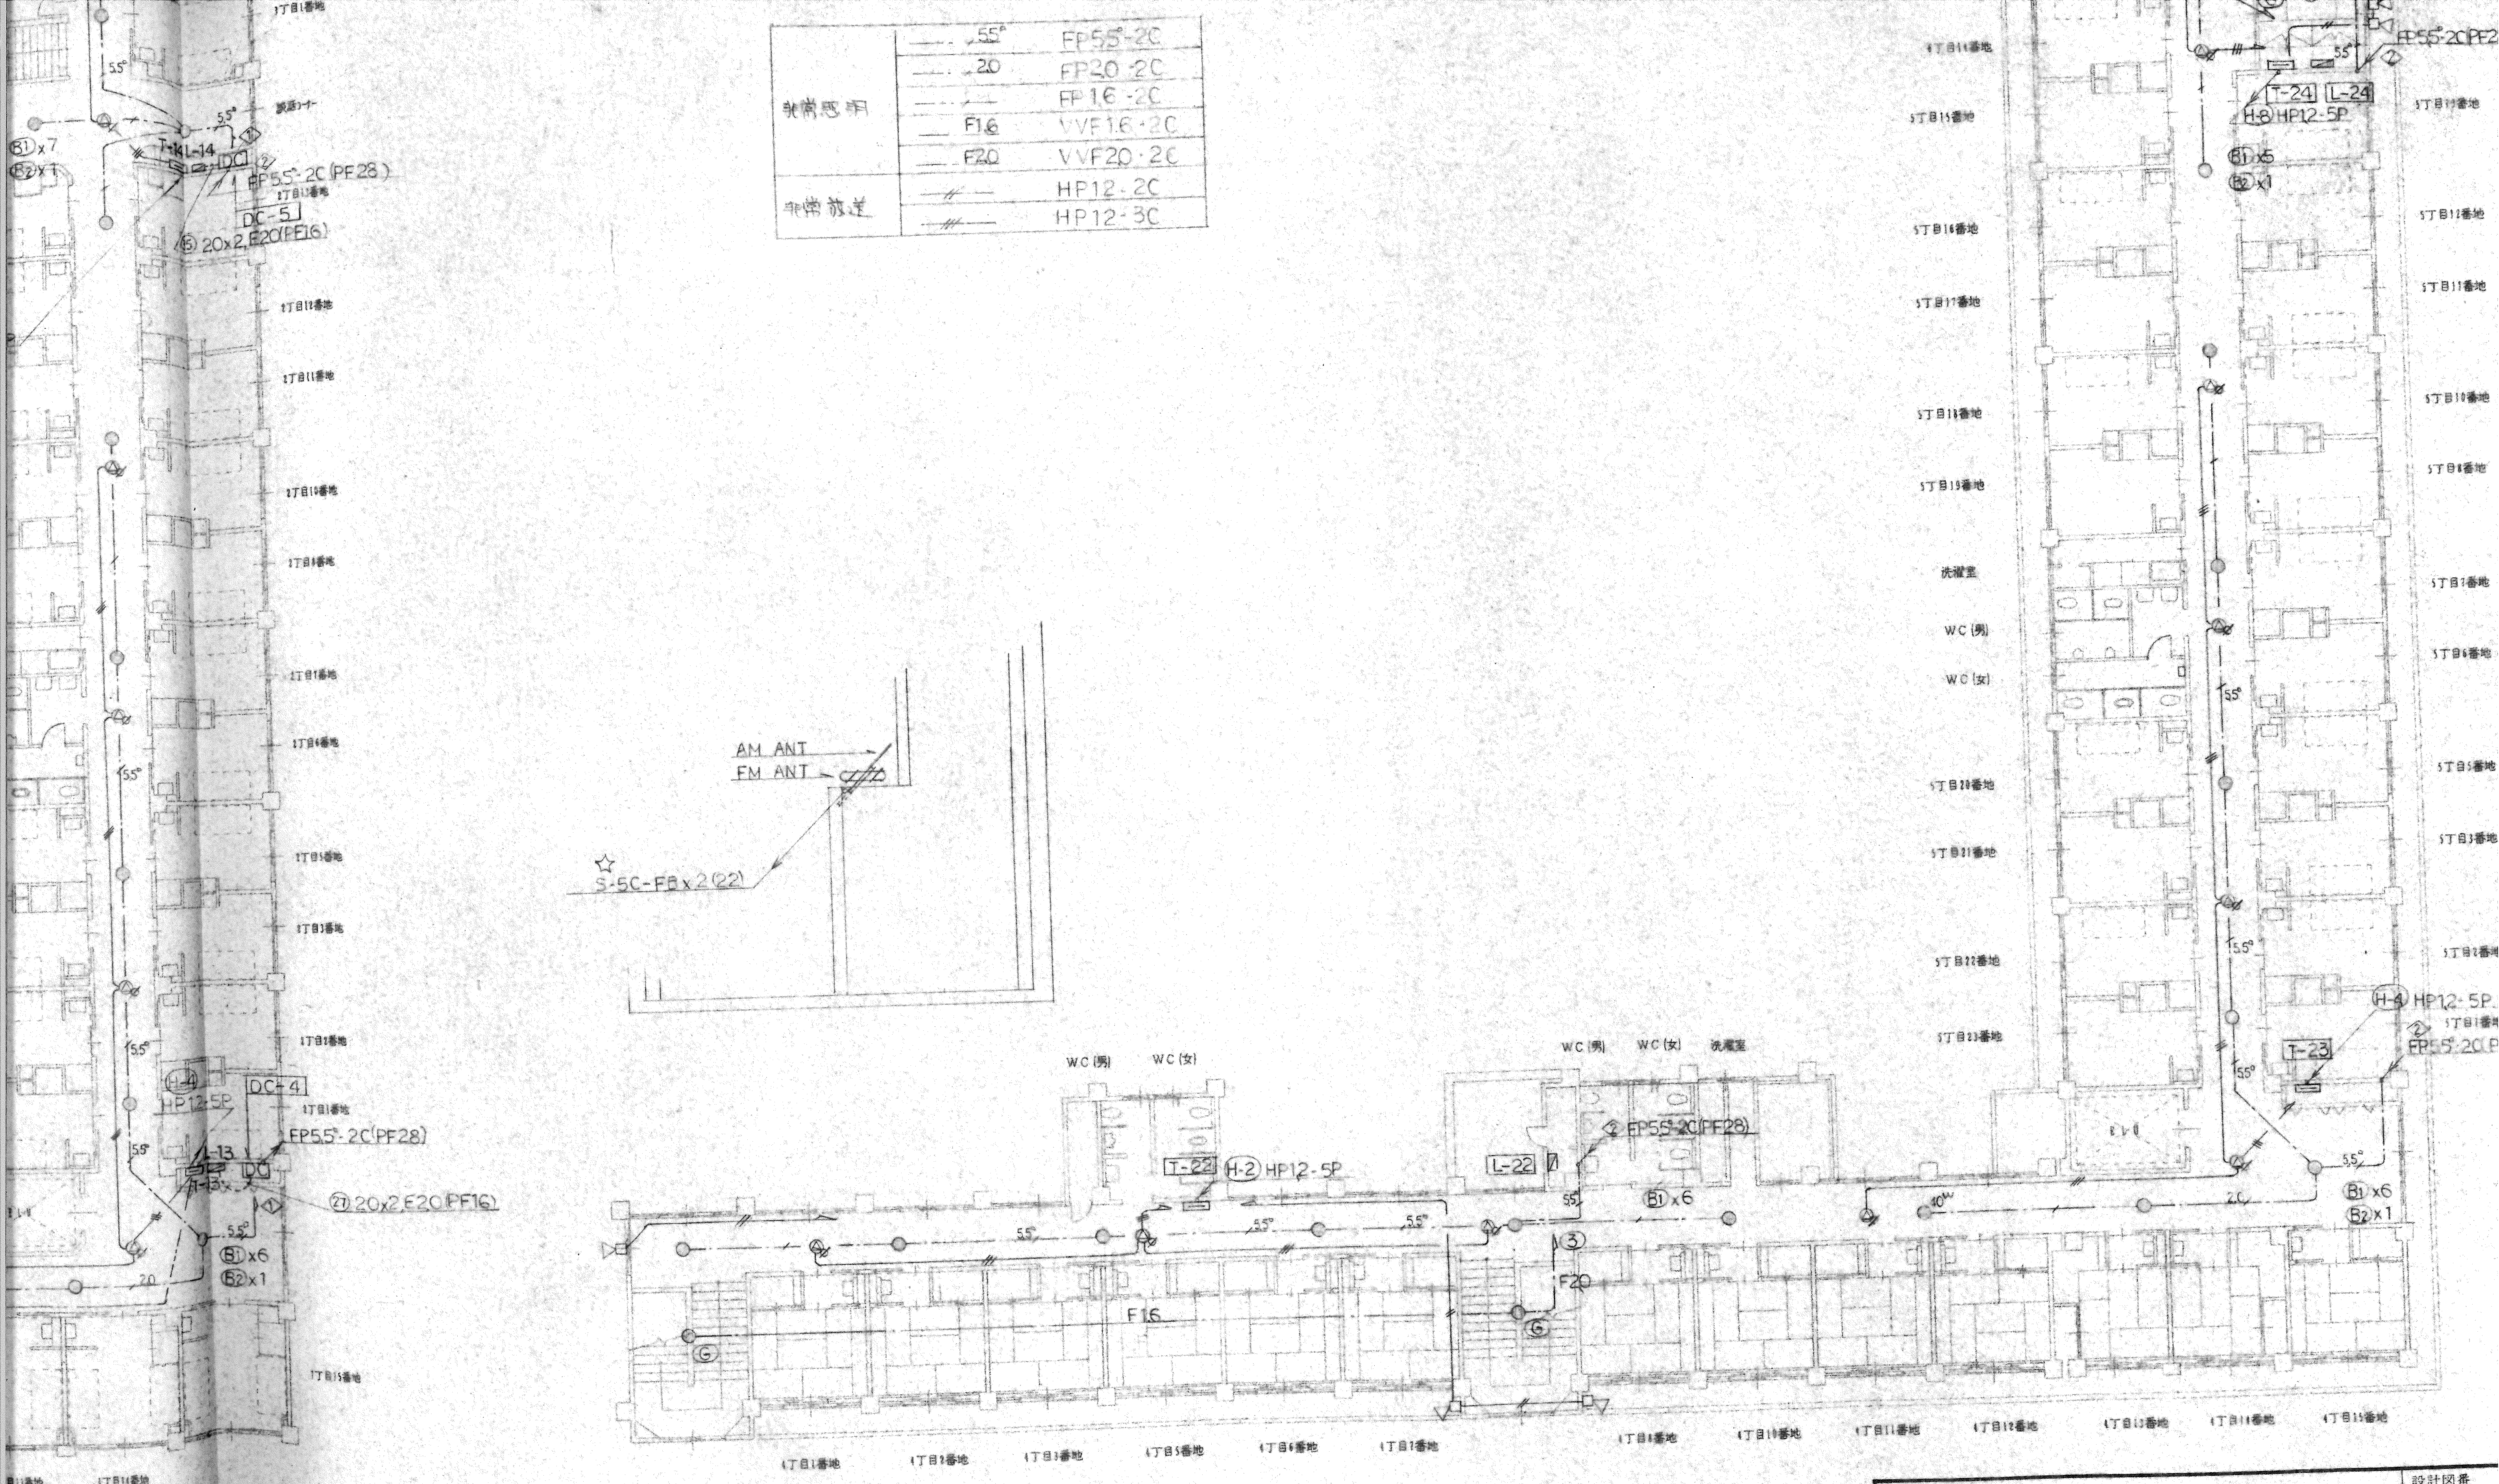

2階

市立養護老人ホーム母来寮改築電気設備工事	設計図番 E-35/3
完成図	図面番号 E-35
防災電気設備図[2] 1·2階	縮尺 1/20
検図 / 担当 / 製図	設計年月日 H5.11

右下