左上

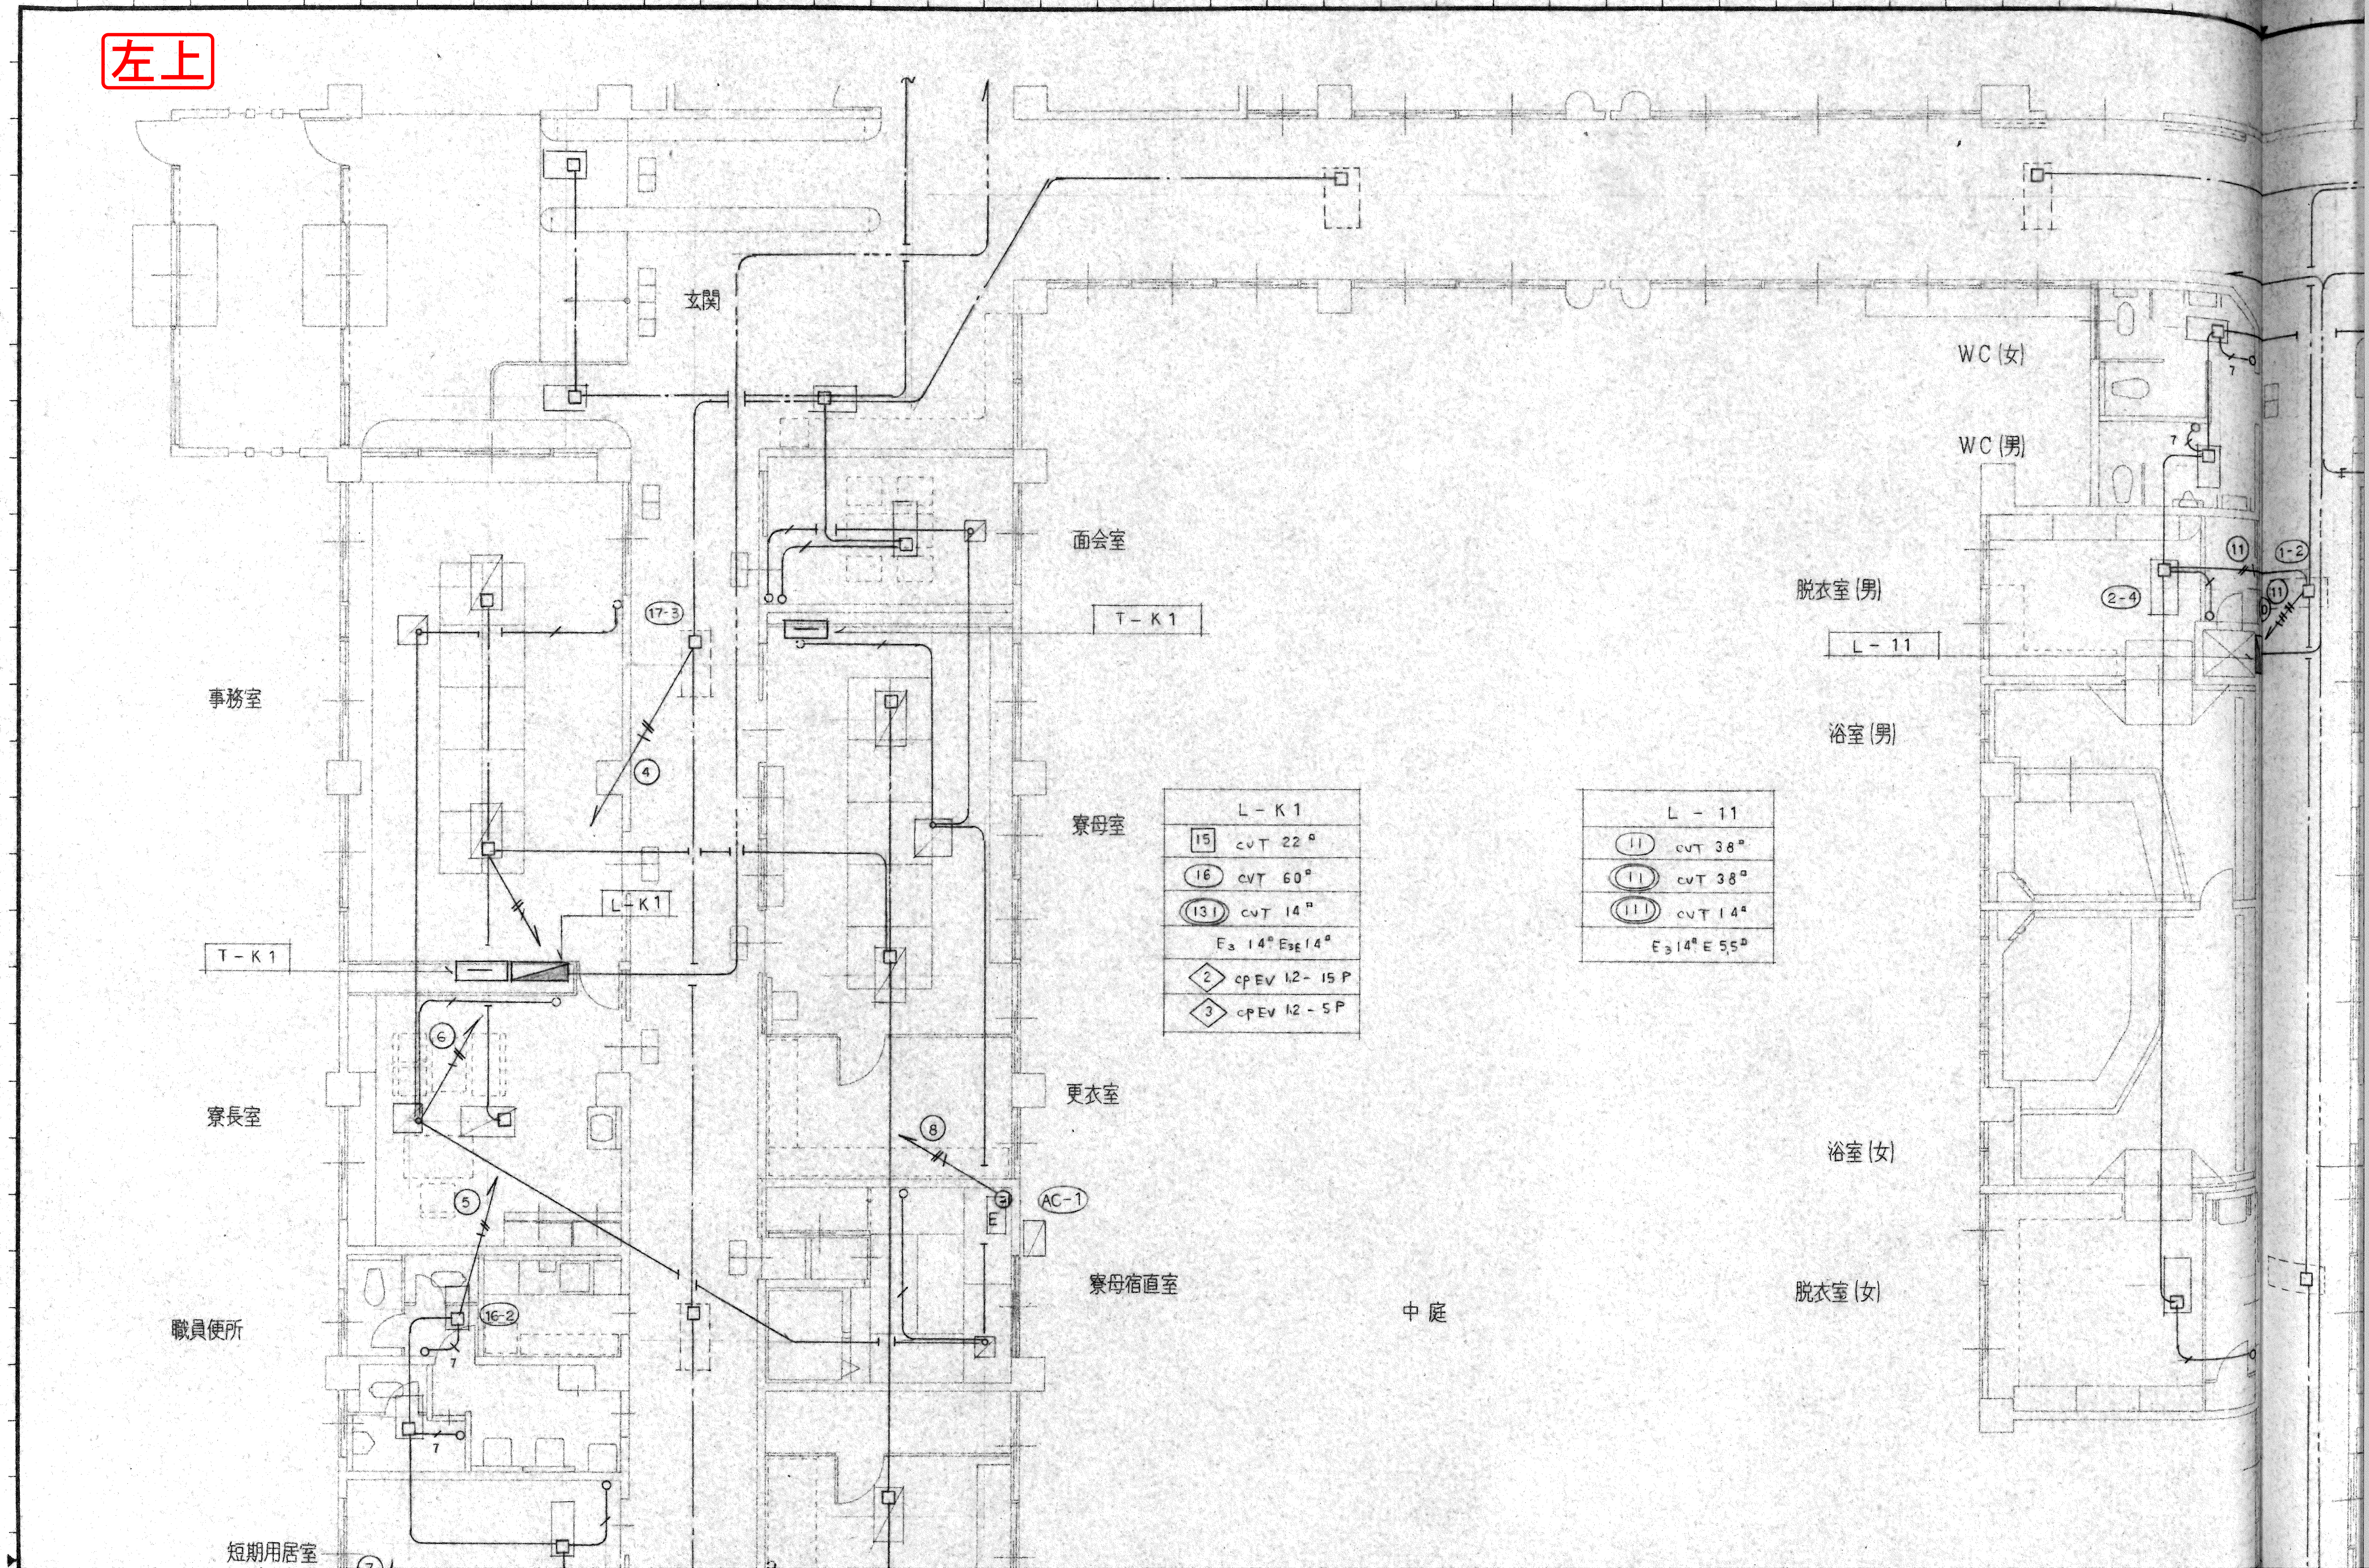
玄関
面会室
事務室
寮母室
寮長室
更衣室
寮母宿直室
職員便所
短期用居室
中 庭
WC (女)
WC (男)
脱衣室 (男)
浴室 (男)
浴室 (女)
脱衣室 (女)
T－K 1
L－K 1
L－11
AC－1
17-3
16-2
1-2
2-4
L－K1
15 cvT 22□
16 cvT 60□
131 cvT 14□
E3 14□ E3E 14□
2 cpEV 1.2－15P
3 cpEV 1.2－5P
L－11
11 cvT 38□
11 cvT 38□
111 cvT 14□
E3 14□ E 5.5□

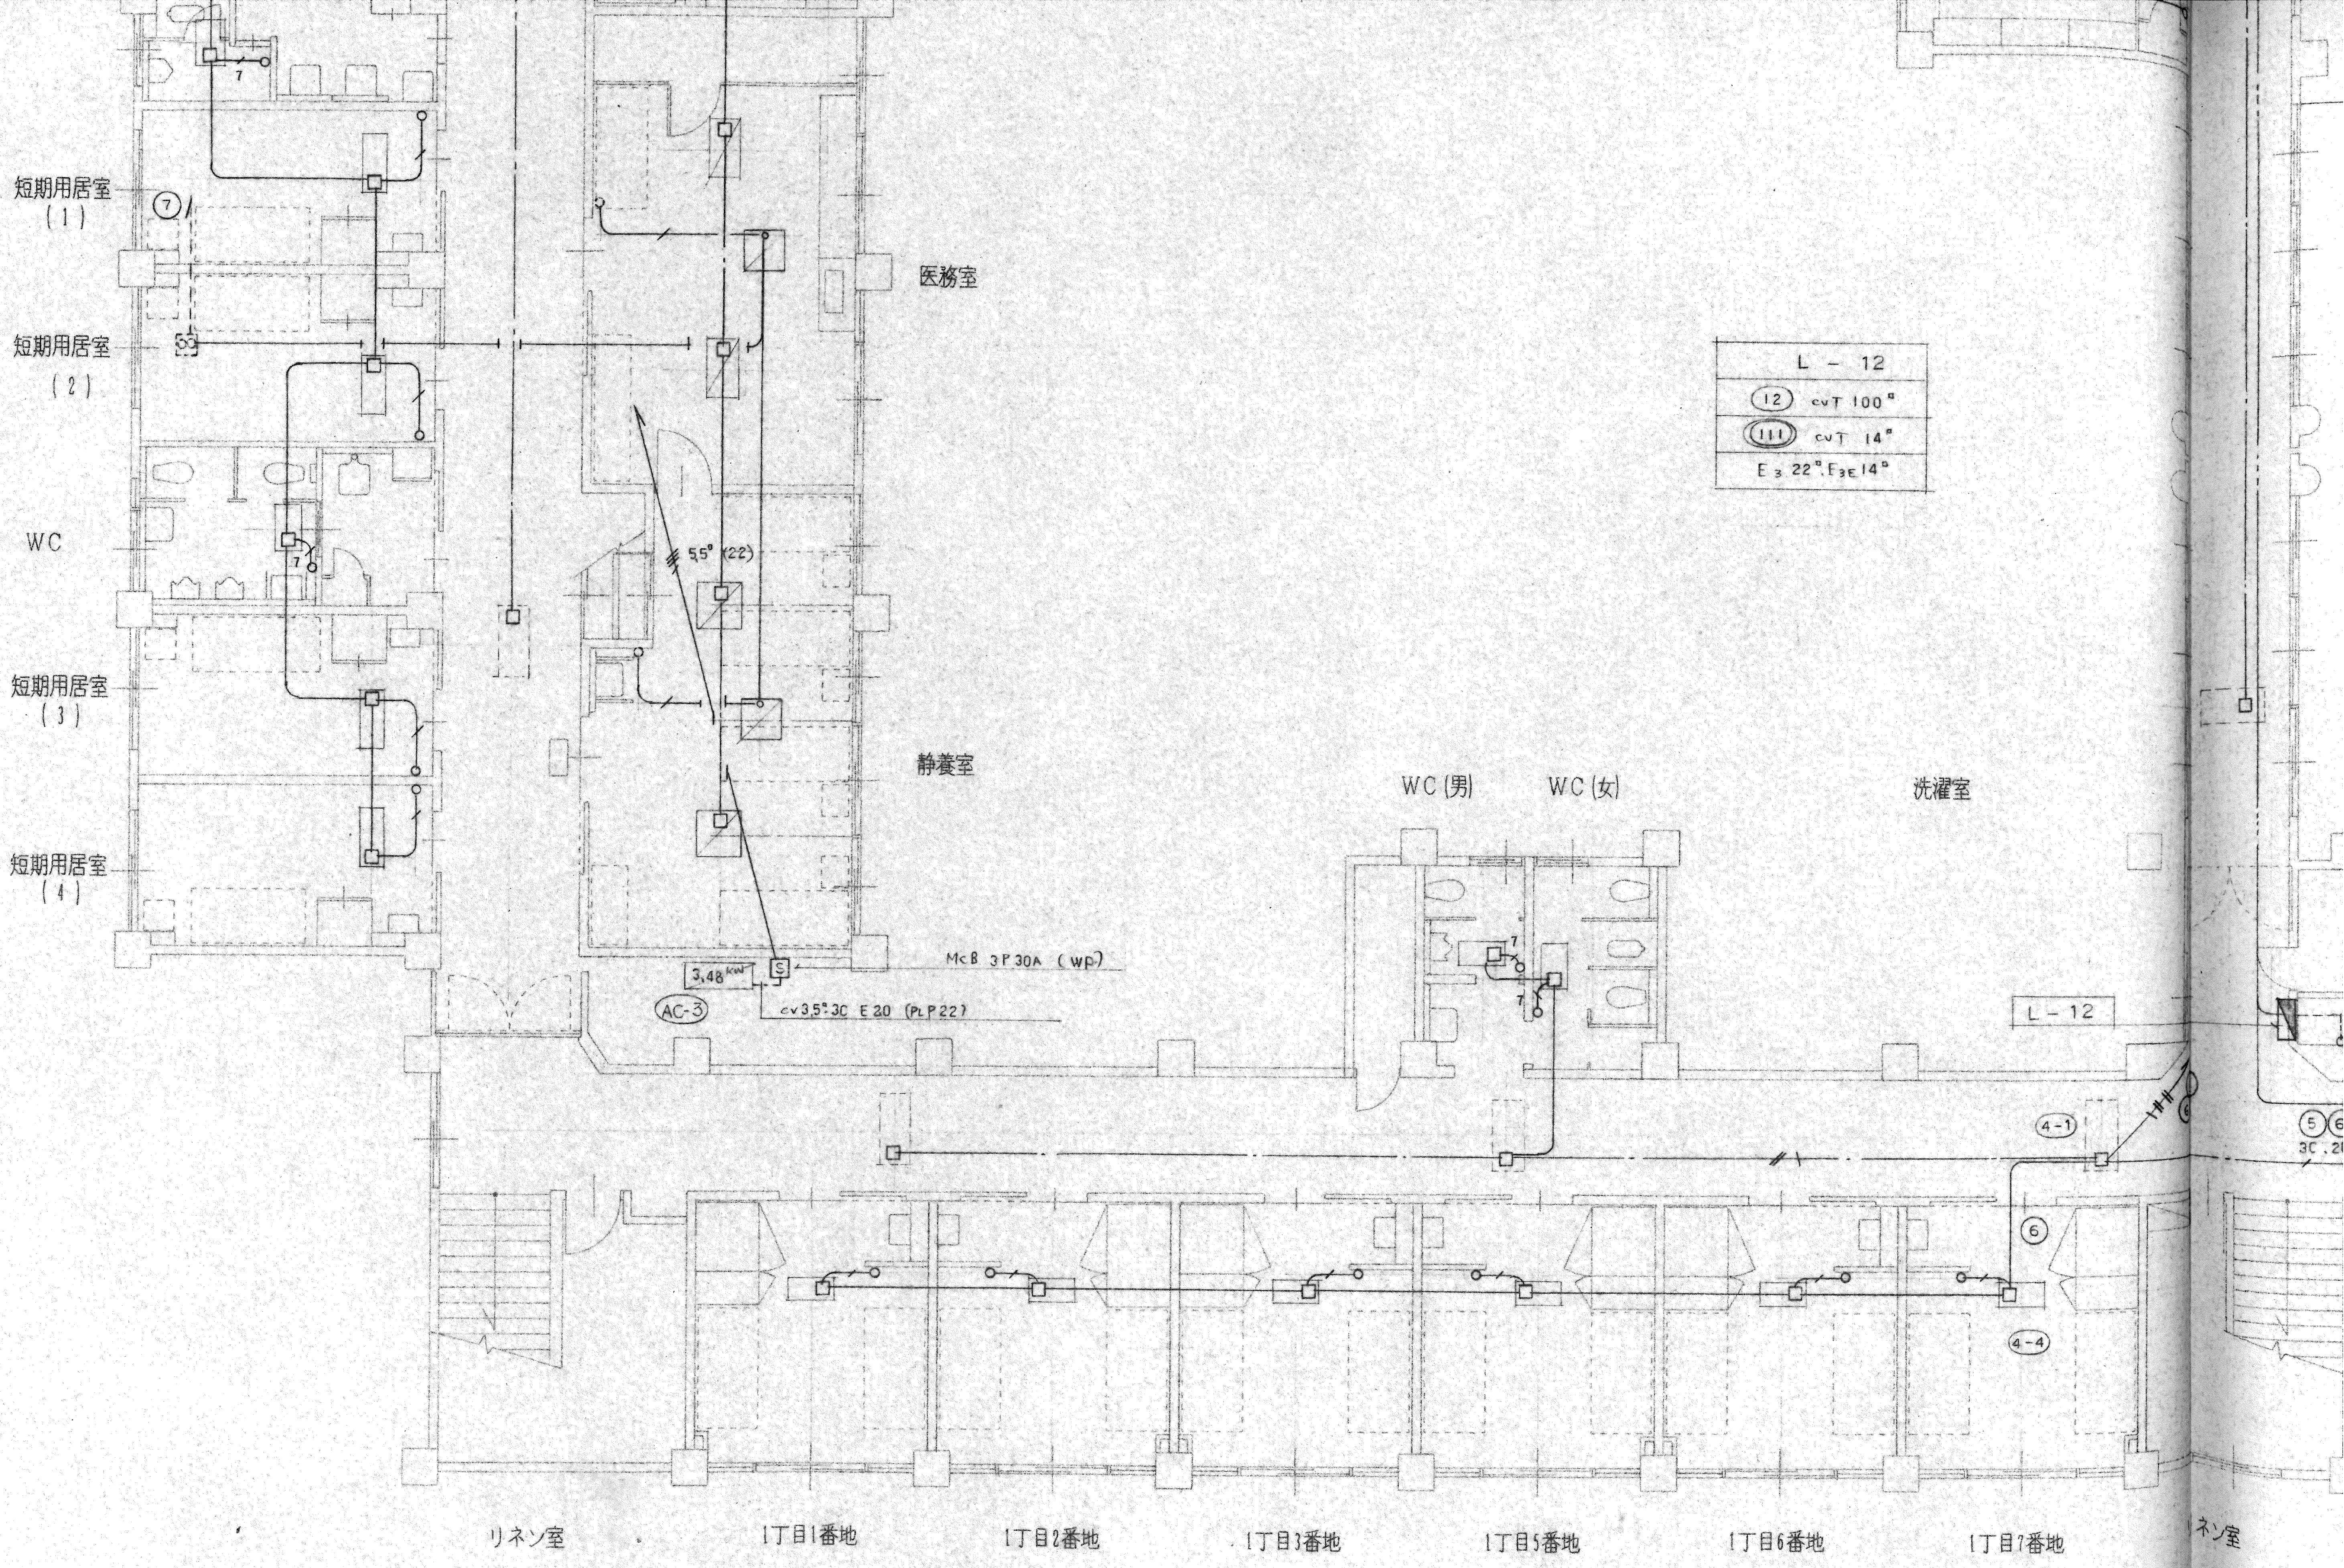
短期用居室
（1）
⑦
7
短期用居室
（2）
医務室
WC
7
短期用居室
（3）
短期用居室
（4）
5.5° (22)
静養室
L － 12
⑫ cvT 100°
(111) cvT 14°
E3 22°.E3E 14°
WC (男)
WC (女)
洗濯室
7
7
McB 3P 30A (wp)
3.48kW
S
AC-3
cv 3.5°-3C E 20 (PLP 22)
L － 12
(4-1)
⑤⑥
3C.2
⑥
(4-4)
リネン室
ネン室

左下

右上

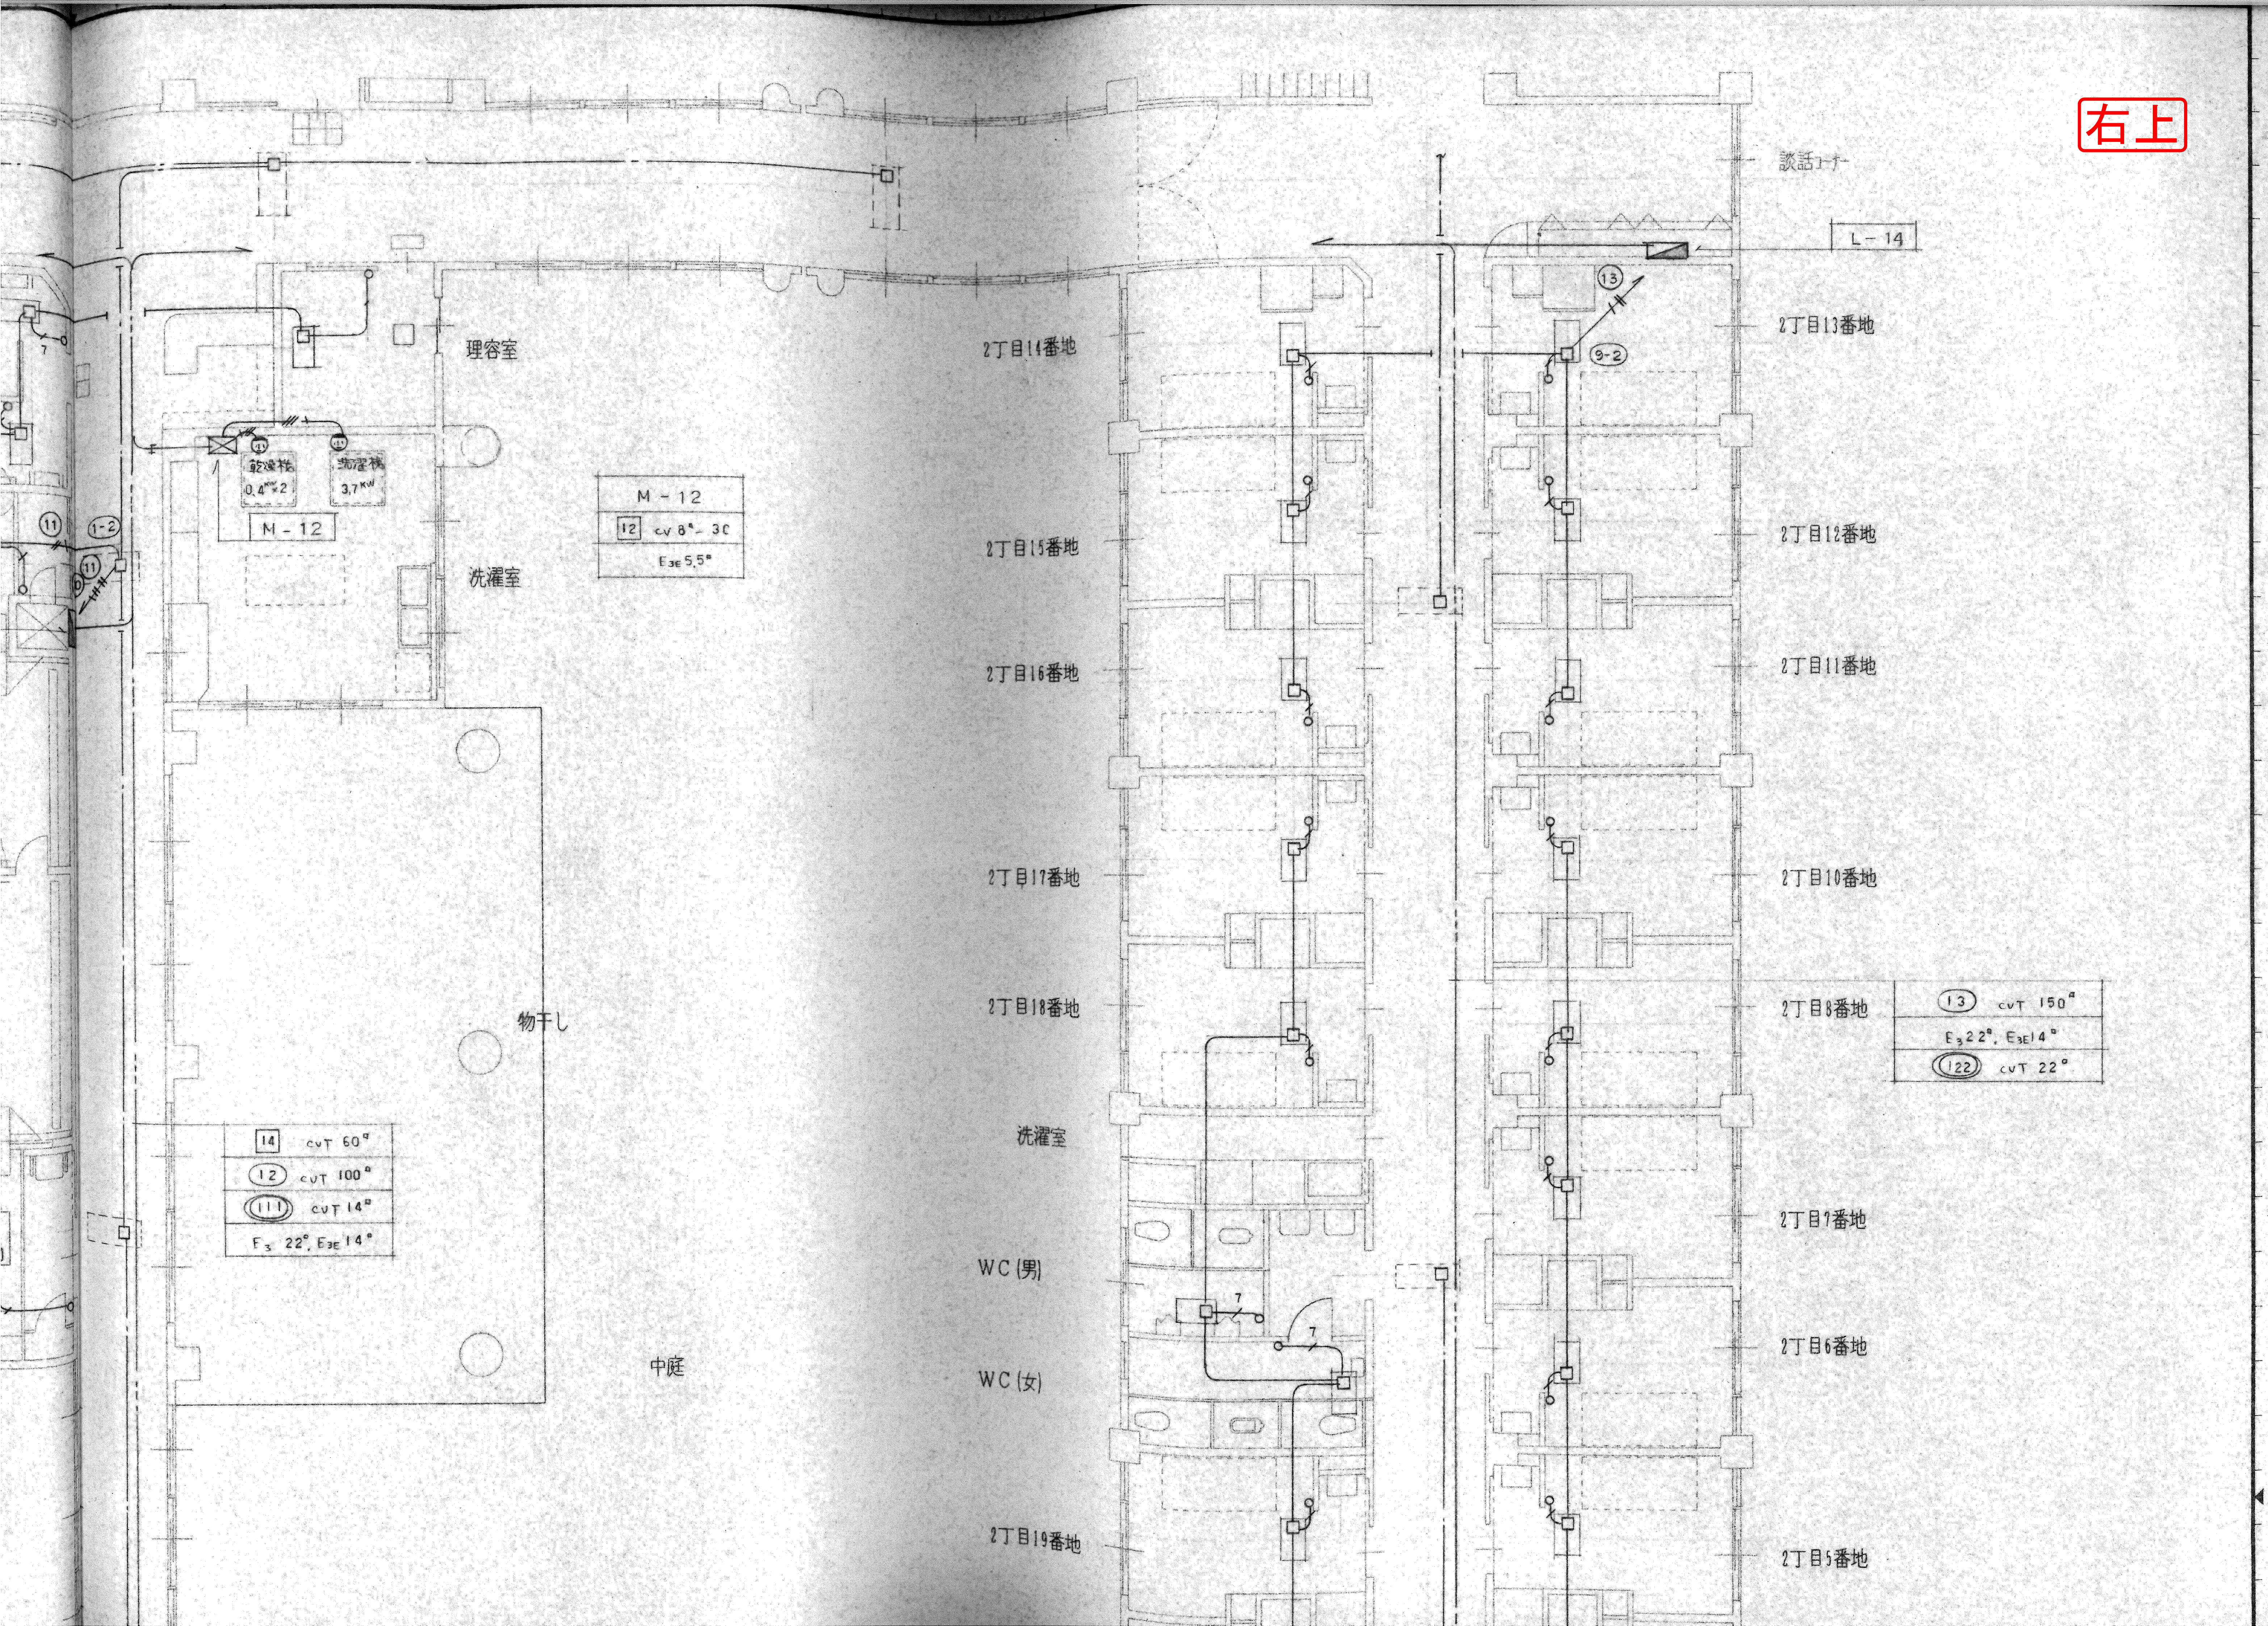
談話コーナー
L－14
13
9-2
理容室
乾燥機
0,4KW×2
洗濯機
3,7KW
M－12
M－12
12 cv 8□－3C
E3E 5,5□
洗濯室
11
1-2
11
物干し
中庭
14 cvT 60□
12 cvT 100□
111 cvT 14□
F3 22□, E3E 14□
洗濯室
WC（男）
WC（女）
13 cvT 150□
E3 22□, E3E 14□
122 cvT 22□
7
7
7

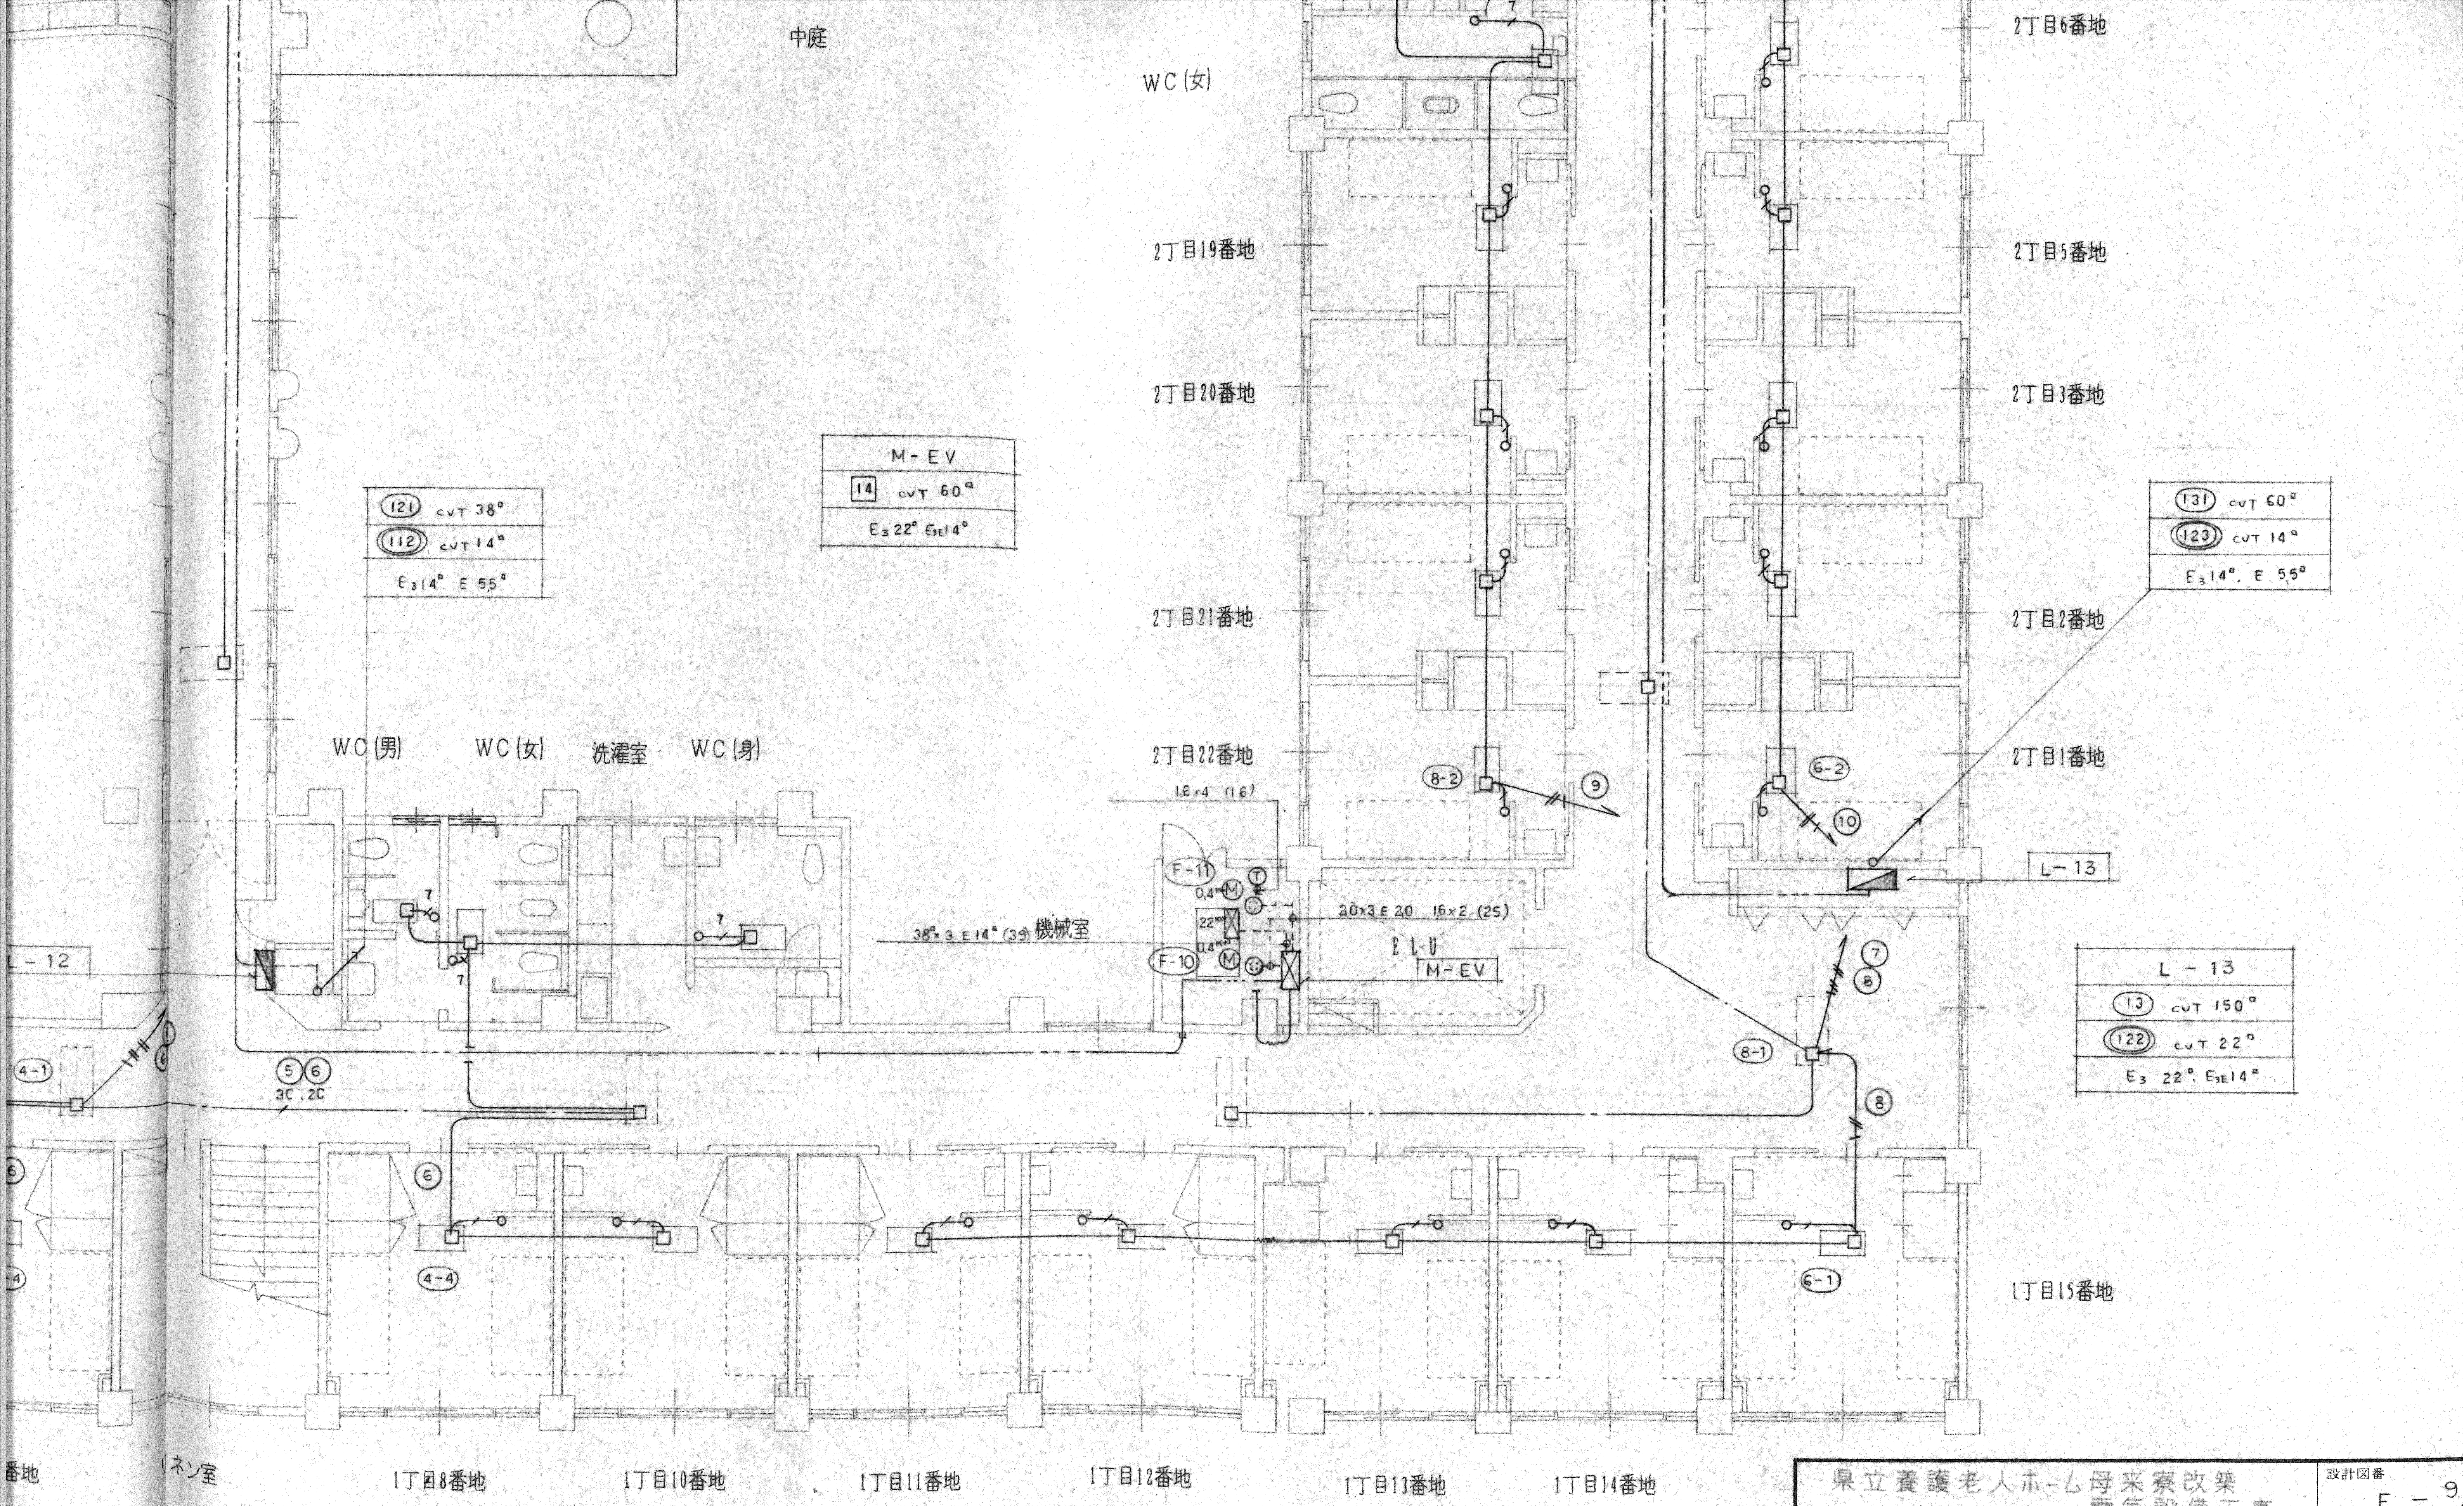

県立養護老人ホーム母来寮改築 電気設備工事	設計図番 E − 9
完成図	図面番号 E − 9
動力・幹線設備図 1階南	縮尺 S = 1/
検図 / 担当 / 製図	設計年月日 H.5.11.

右下